


HEK-03 - Brug Zwaag

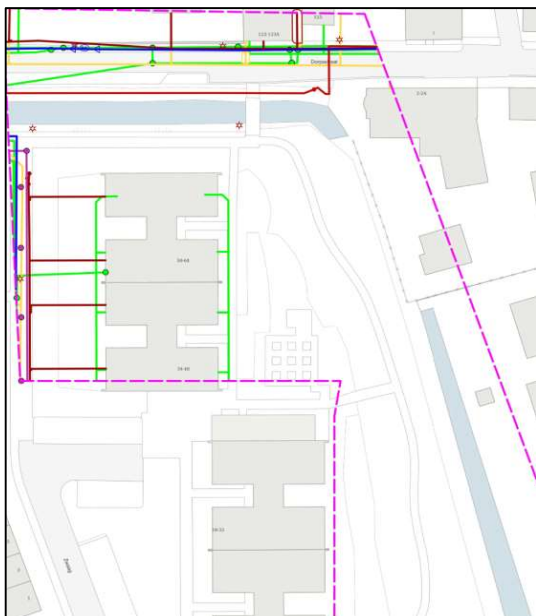

Belanghebbenden

Beheerder	E-mail	Telefoon	Belang
Stedin	klicdesk@stedin.net	088 8956222	JA
Evides	sbiregieteam@evides.nl	010 2935363	NEE
BT Nederland	nscablemanagement@bt.com	088 2124413	NEE
Gem. Nissewaard	aj.rooks@nissewaard.nl	0181 696787	NEE
Eurofiber	vooroverleg@eurofiber.com	030 2428700	NEE
KPN	orderintakeplan@kpn.com	088 6610315	NEE
Reggefiber	klic-reggefiber@kpn.com	088 0063767	NEE
Ziggo	klic@vodafoneziggo.nl	088 7174401	NEE

Conclusies en aanbevelingen

Conform de ontvangen klic-informatie liggen er in de directe nabijheid van de brug ondergrondse kabels en leidingen. **U dient aan de noordzijde van de watergang nadrukkelijk rekening te houden met de aanwezigheid van een middenspanningstracé van Stedin.** Aan de klic-informatie kunnen geen rechten worden ontleend. De grondroerder is te allen tijde verantwoordelijk voor het veroorzaken van eventuele schade aan eigendommen van derden.