


MWO-05 Brug Martina Kramerstraat

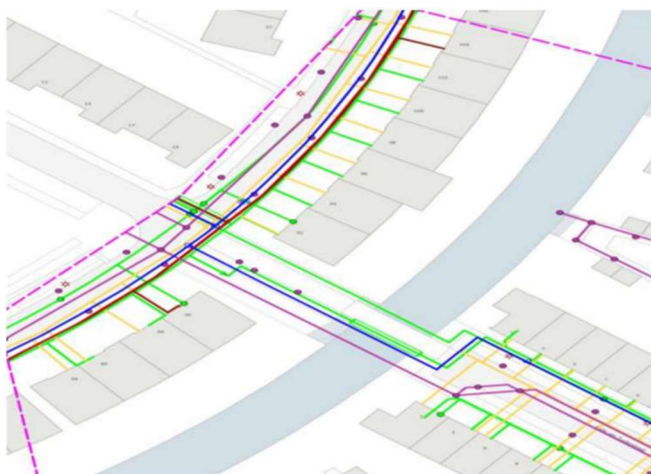

Belanghebbenden

Beheerder	E-mail	Telefoon	Belang
Evides Infra	sbiregieteam@evides.nl	010 2935363	JA
Gem. Nissewaard	aj.rooks@nissewaard.nl	0181 696787	JA
Reggefiber Operator BV	klic-reggefiber@kpn.com	088 0063767	JA
Ziggo BV	klic@vodafoneziggo.nl	088 7174401	JA
KPN	orderintakeplan@kpn.com	088 6610315	JA

Conclusies en aanbevelingen

Conform de ontvangen klic-informatie liggen er in de directe nabijheid van de brug WEL ondergrondse kabels en leidingen, dit zijn rioolvrijverval, datakabels en een waterleiding. Het is raadzaam deze kabels en leidingen te lokaliseren alvorens met de (graaf)werkzaamheden te starten.

Aan de klic-informatie kunnen geen rechten worden ontleent.

De grondroerder is te allen tijde verantwoordelijk voor het veroorzaken van eventuele schade aan eigendommen van derden.