
Ontgasser (vat 15)
Op 2e bordes

Stoomdrum (vat 12)
Op 1e bordes


SLK 00-01

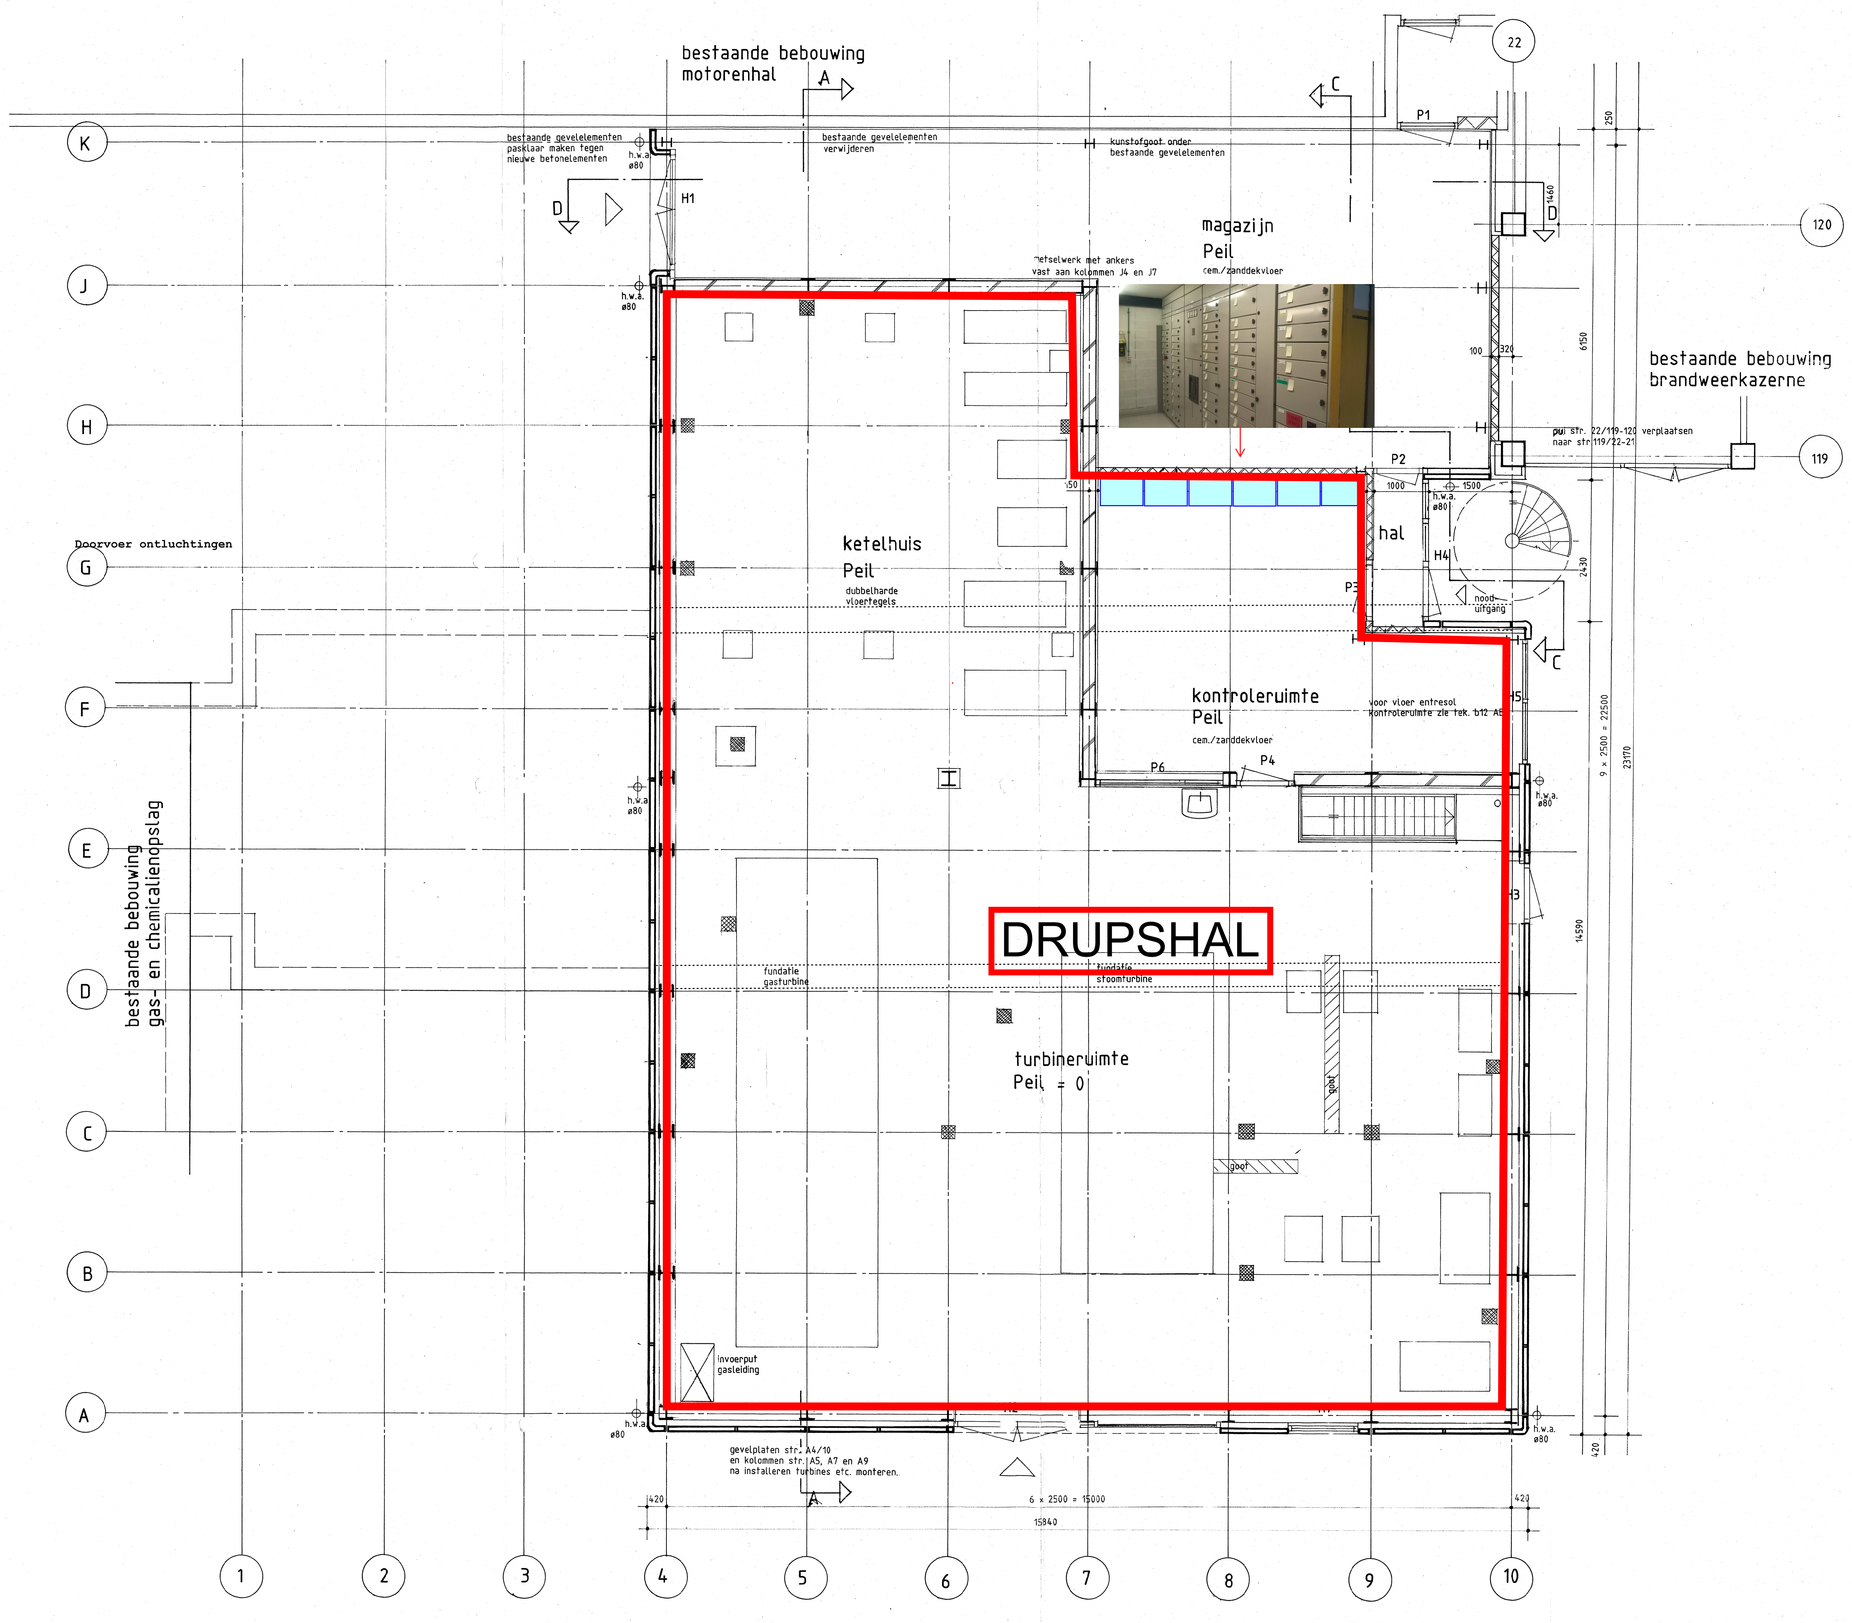

RENVOOI

- ASONA SOUNDBLOX
- DUMEX gevelbeplating
- MBI steen
- schrobput

VAN DER BOECHORSTSTRAAT

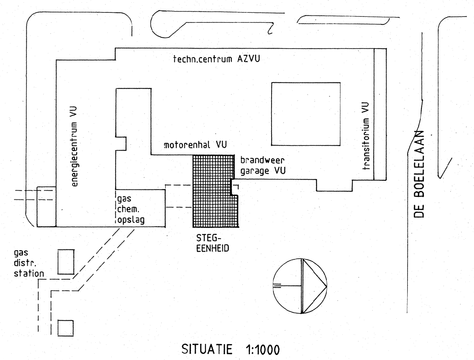

SITUATIE 1:1000

Architektengroep 69 Groenhout

Architektuur en projektmanagement bv
Keizersgracht 450
1016 GD Amsterdam
Correspondentieadres:
Postbus 19573
1000 GN Amsterdam
Telefoon 020 23 26 11/20 70 80
Telefax 020 24 20 91

Schaal	1:50
Datum	23-05-90
Getekend	CO

Projektnummer 6045
Bladnummer BS-03

Ing. N. Dik / Ing. O. Groenhout BNA / R. Poel BNA BNI / Ing. P. A. Snel BNA

Projekt
STEG-EENHEID
bij energiecomplex
vrije universiteit

Onderwerp
BEGANE GROND