


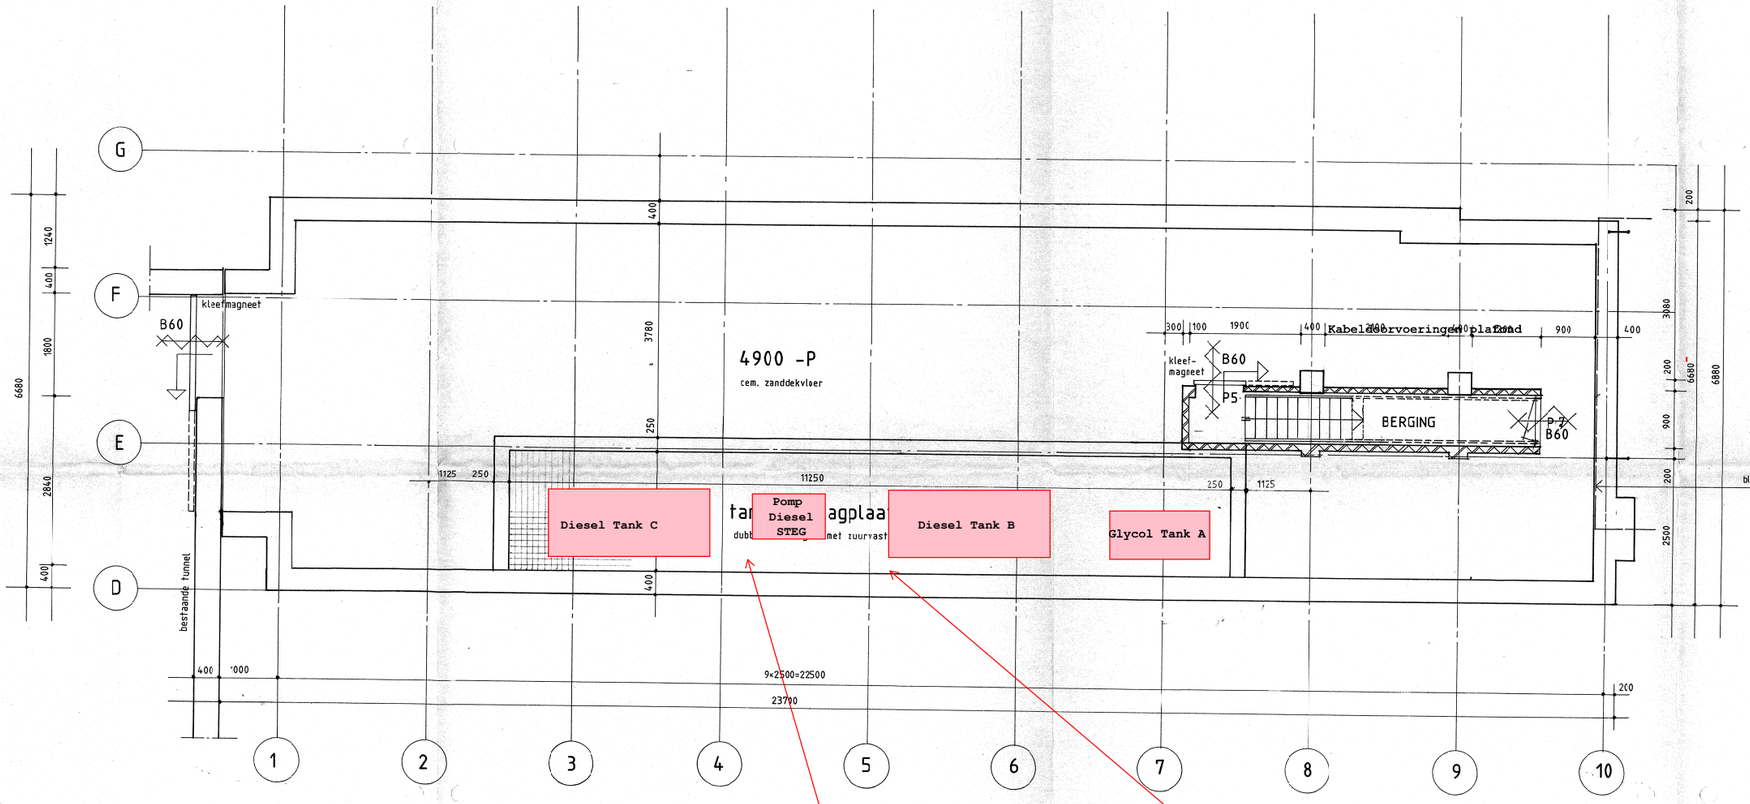

Doorvoeringen plafond (gasolie, gas en ontluchtingen)





Architektengroep 69 Groenhout

Architektuur en projektmanagement bv
Keizersgracht 450
1016 GD Amsterdam
Correspondentieadres:
Postbus 19573
1000 GN Amsterdam
Telefoon 020 23 26 11
Telefax 020 24 26 91

Schaal 1:50
Datum 23-05-90
Getekend CO

Projektnummer 6045
Bladnummer BS-02

/ Ing. N. Dik
/ Ing. O. Groenhout BNA
/ R. Post BNA BN
| Ing. P.A. Snel BNA

Projekt
STEG-EENHEID
bij energiecomplex
vrije universiteit

Onderwerp
plattegrond
TUNNEL