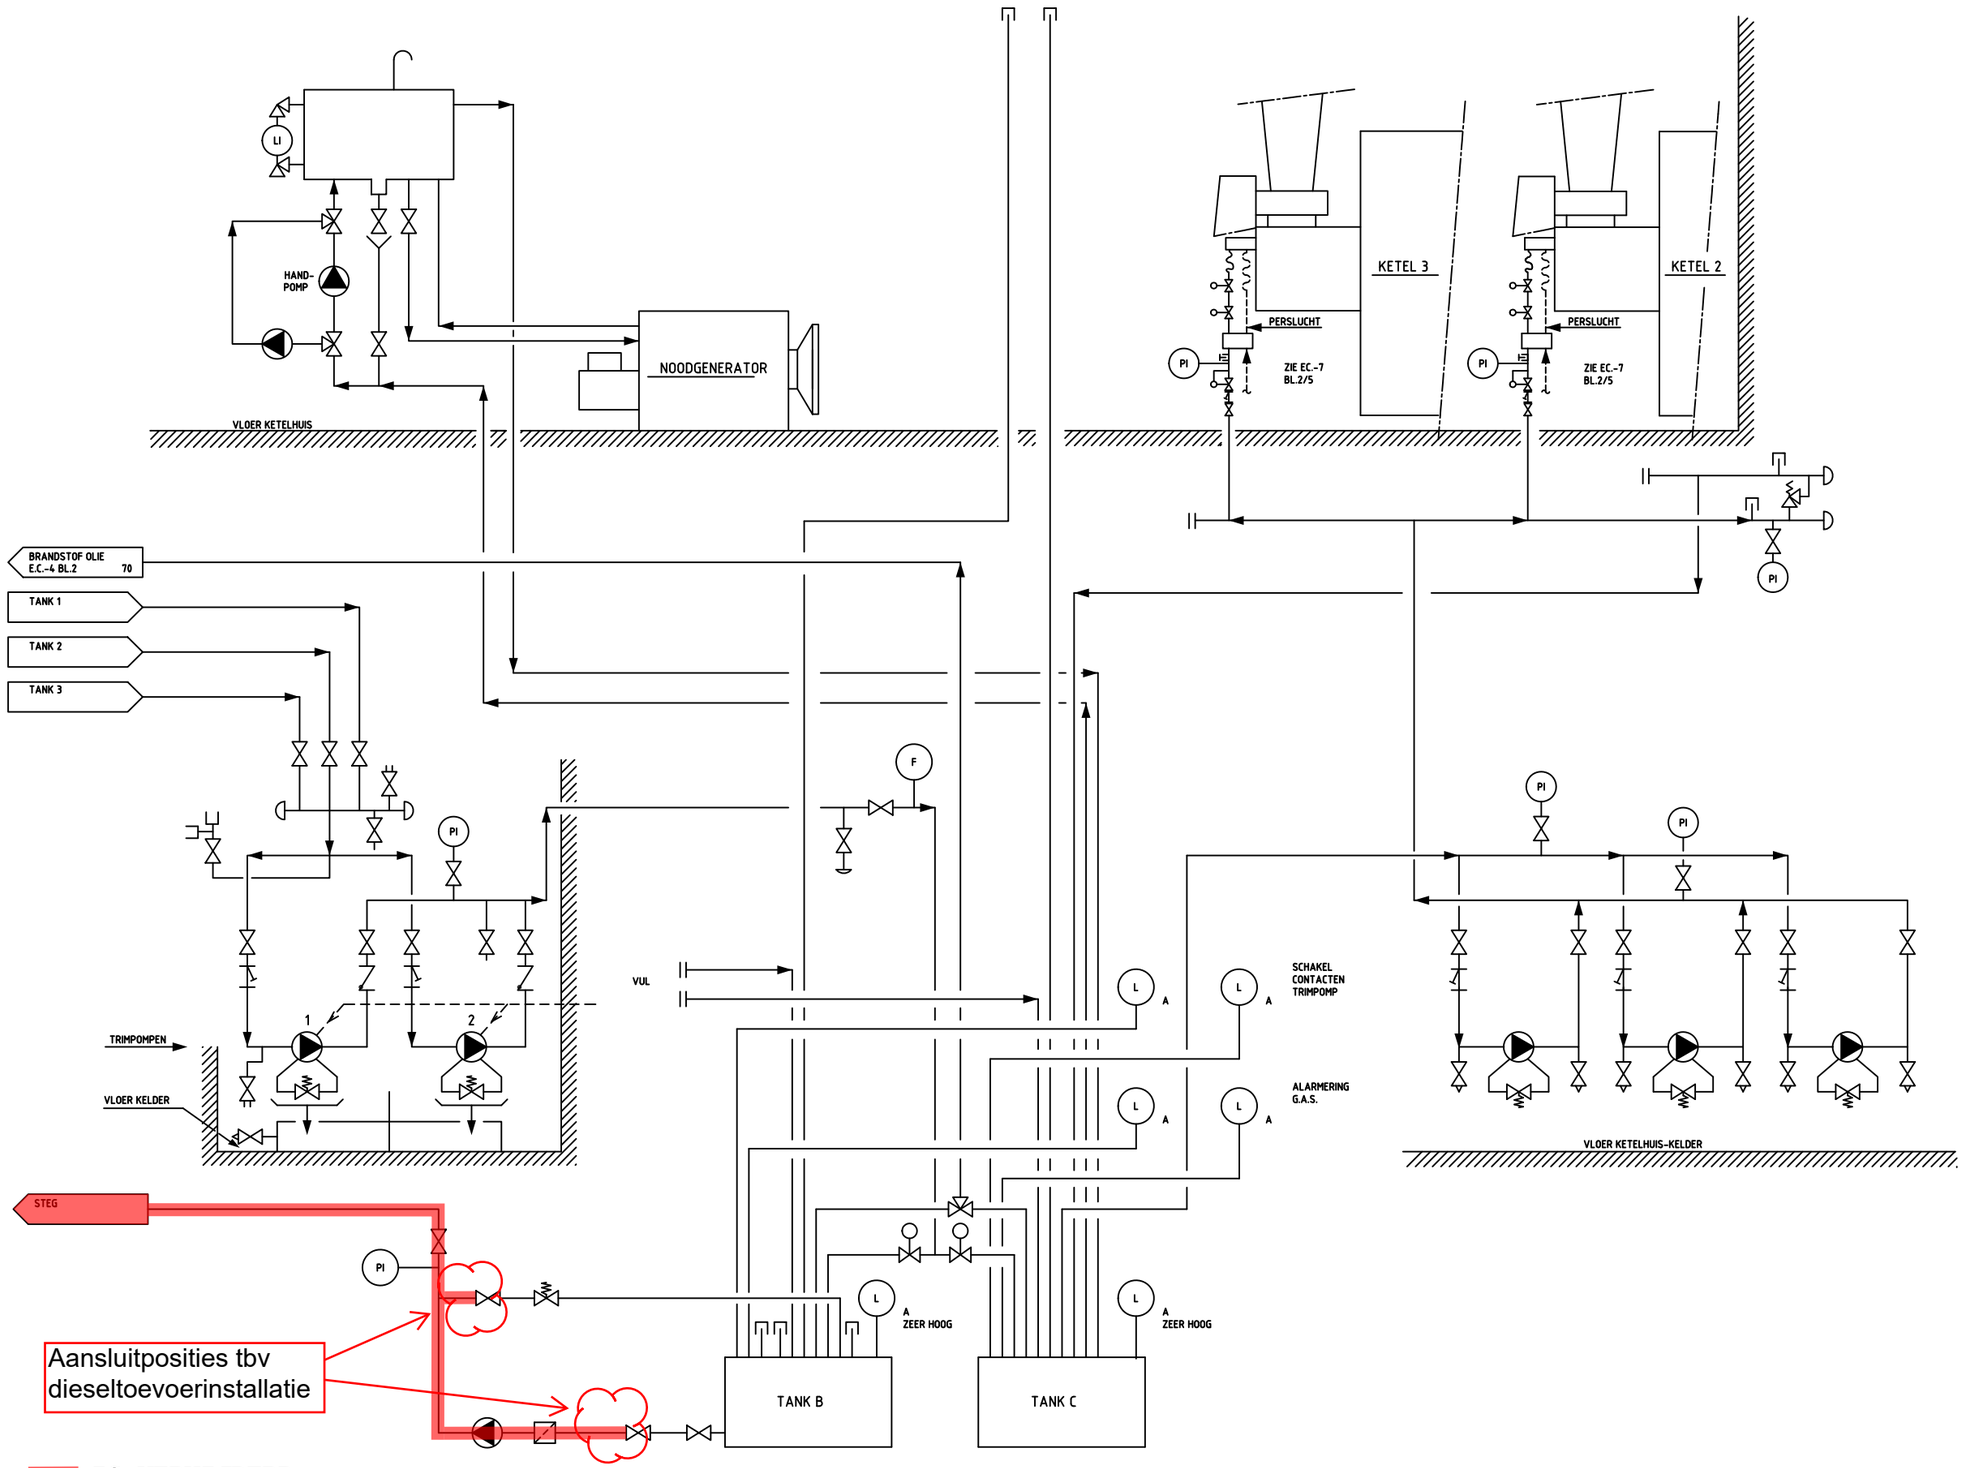


VU VRIJE UNIVERSITEIT AMSTERDAM
Faculteit Campus Diagonale (FCD)
De Boelelaan 1105, 1081 HV Amsterdam

Energiecentrum
Van der Boechorststraat 5
1081 BT Amsterdam
telefoon. 020 - 59 85810
Fax. 020 - 59 85817

VU medisch centrum

Gebouw: Energiecentrum	Datum	Bedrijf	Rev	Wijz. datum	Bedrijf	Rev
Lokatie:	11-01-2000	VU A'dam	0	19-02-2008	VU A'dam	A
Inhoud: Brandstofolie	Tek.nr: 1425-W-03			02-07-2012	VU A'dam	B
	Bladnr: 17-02					
	Bestand: EM03_PID_17-02					