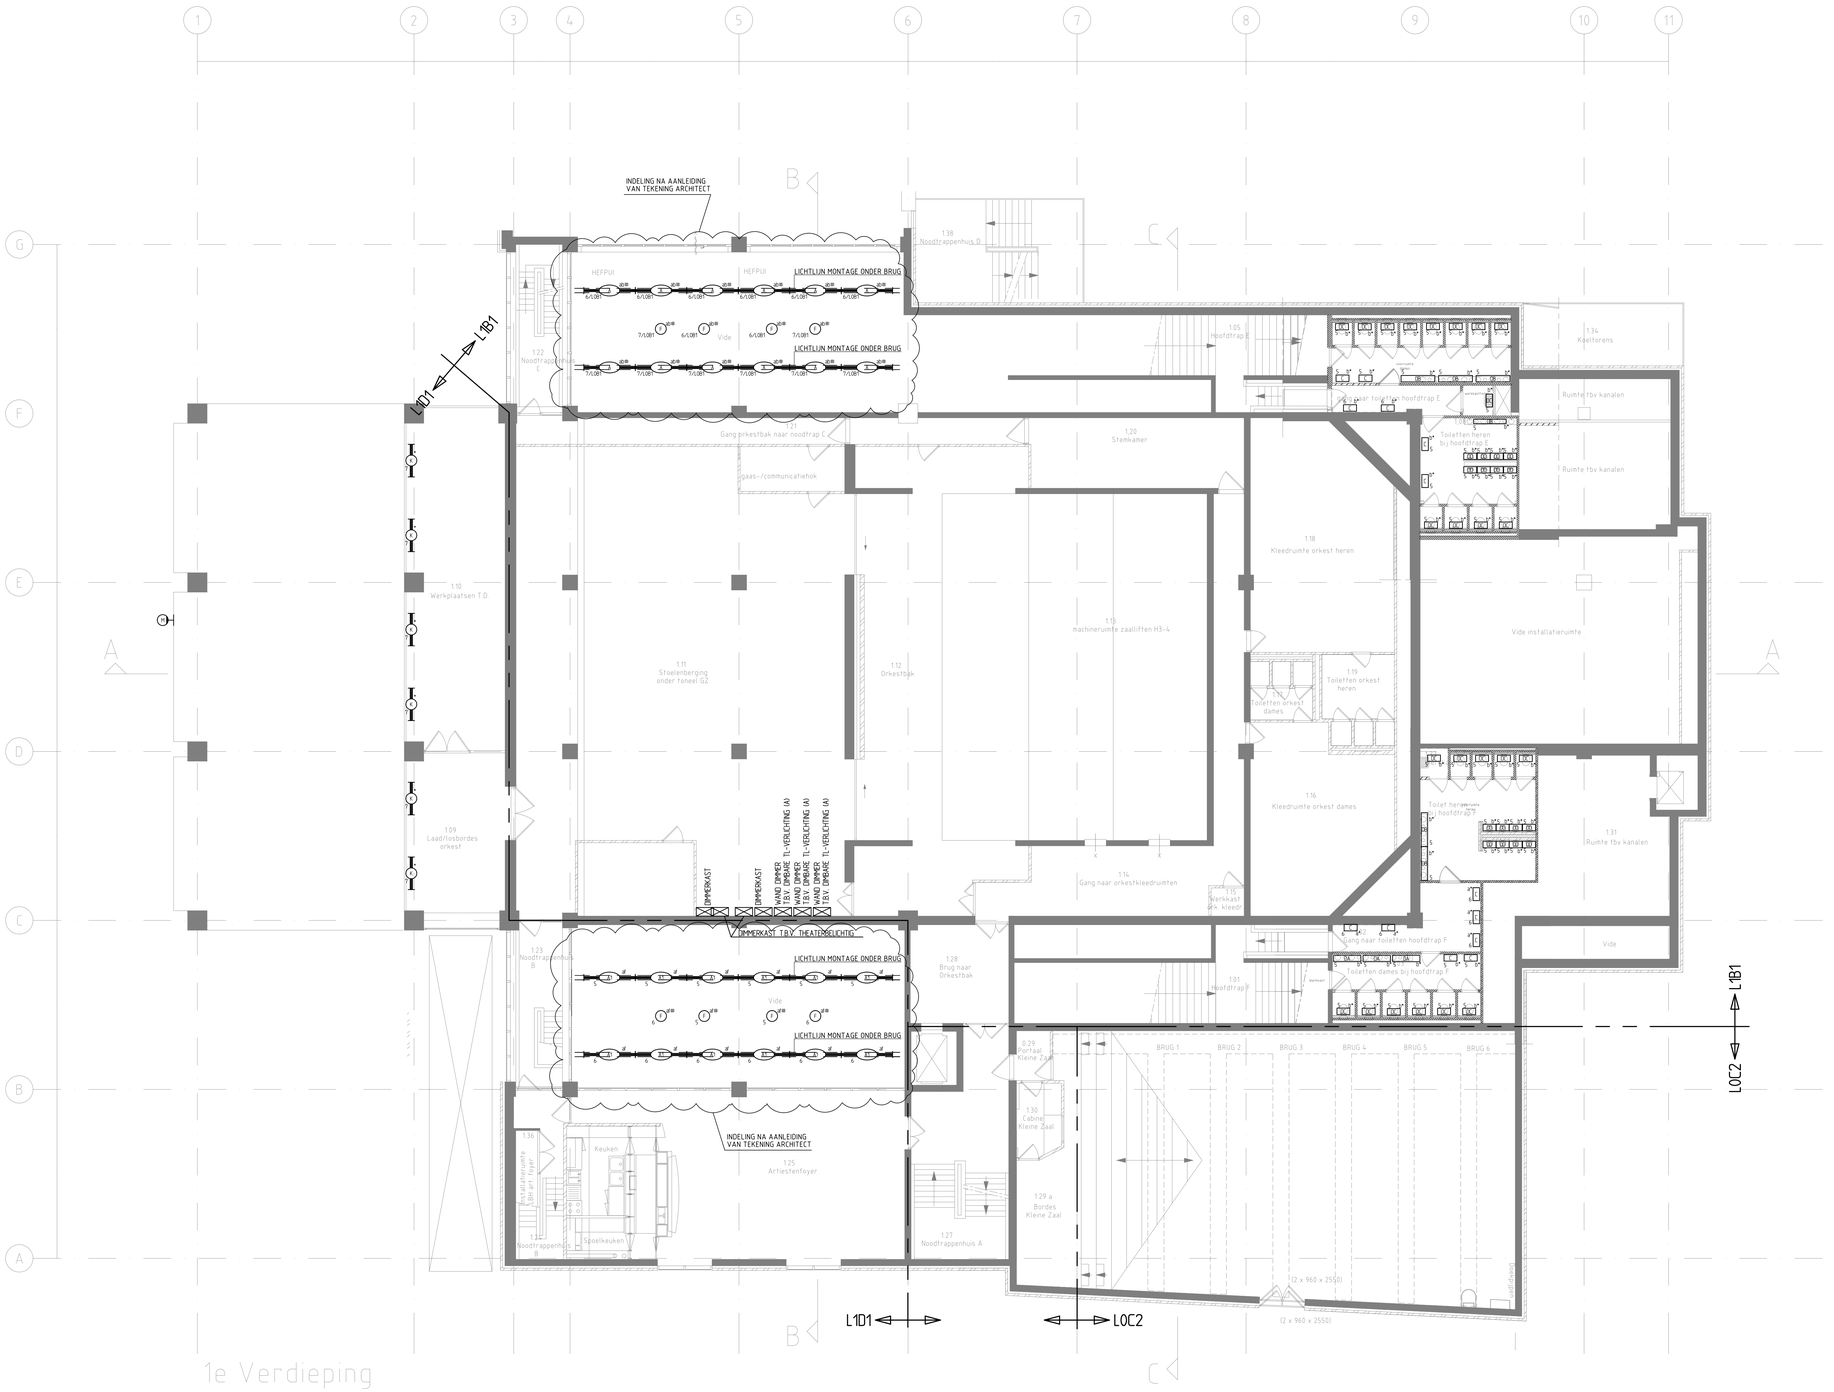

OVERZICHT VAN DE ZONES WAARIN DE LINARIA ARMATUREN ONAFHANKELIJK VAN ELKAAR KUNNEN WORDEN AANGESTUURD

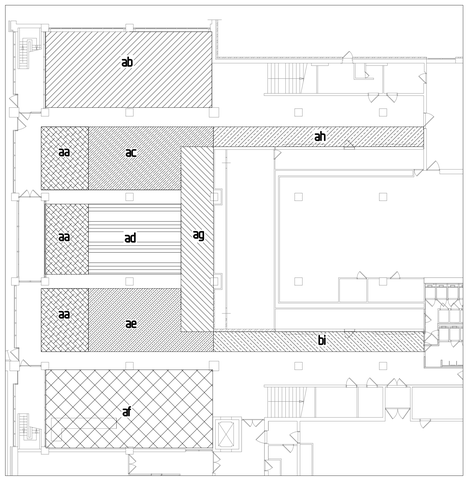

* = OVERNEMEN OP BESTAANDE GROEP. SCHAKELING BLIJFT HET ZELFDE	
# = ZELFDE GROEP, SCHAKELING VERANDERD	

OPMERKING:

- Armaturen "A" dimmen via de wanddimmers geplaatst op de 1e verdieping ruimte 1.11
- Noodverlichtingsarmaturen "ANV" plaatsen boven het tattenplafond en aansluiten op noodgroep, armatuur wordt ingeschakeld bij spanningsuitval.
- Armaturen entreegebied "AZ" vervangen voor armaturen fabrikaat entype nader te pepalen door architect.
- Armaturen luifel vervangen voor armaturen fabrikaat en type n.t.b. door architect.
- Bestaande groepen hergebruiken.

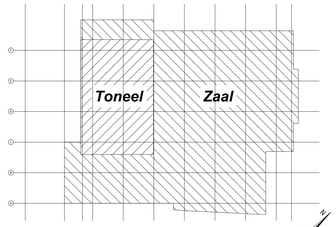

BESTEK

Wijz.:	Datum:	Omschrijving:	Get.:	Gez.:
D	200410	Wijziging n.a.v. uitbreiding architect	DD	NvdD
C	310310	Wijziging n.a.v. uitbreiding architect	DD	NvdD
B	260310	Wijziging n.a.v. uitbreiding architect	DD	NvdD
A	150310	Wijziging n.a.v. uitbreiding architect	DD	NvdD

STEEGMAN Installatietechniek
Fruitweg 232 2525 KJ Den Haag Tel.:070 445 55 55 Fax.:070 445 55 44

Werk:
Schouwburg
Schouwburgplein 25
Rotterdam

ONTWERP TEKENING

Bijzonderheden
Lichtinstallatie
1e Verdieping

Get.: SP	Formaat: A0	Schaal: 1:100	
Gec.: JH	Datum: 23-02-2010		
Project.nr.: 091432J	Tek.nr.: 102		

M:\ROTTERDAM\Schouwburgplein 25 Schouwburg\Uitgaand\2010-04-20\091432J_Bestek-2010-04-20\091432J_102-202-302.dwg