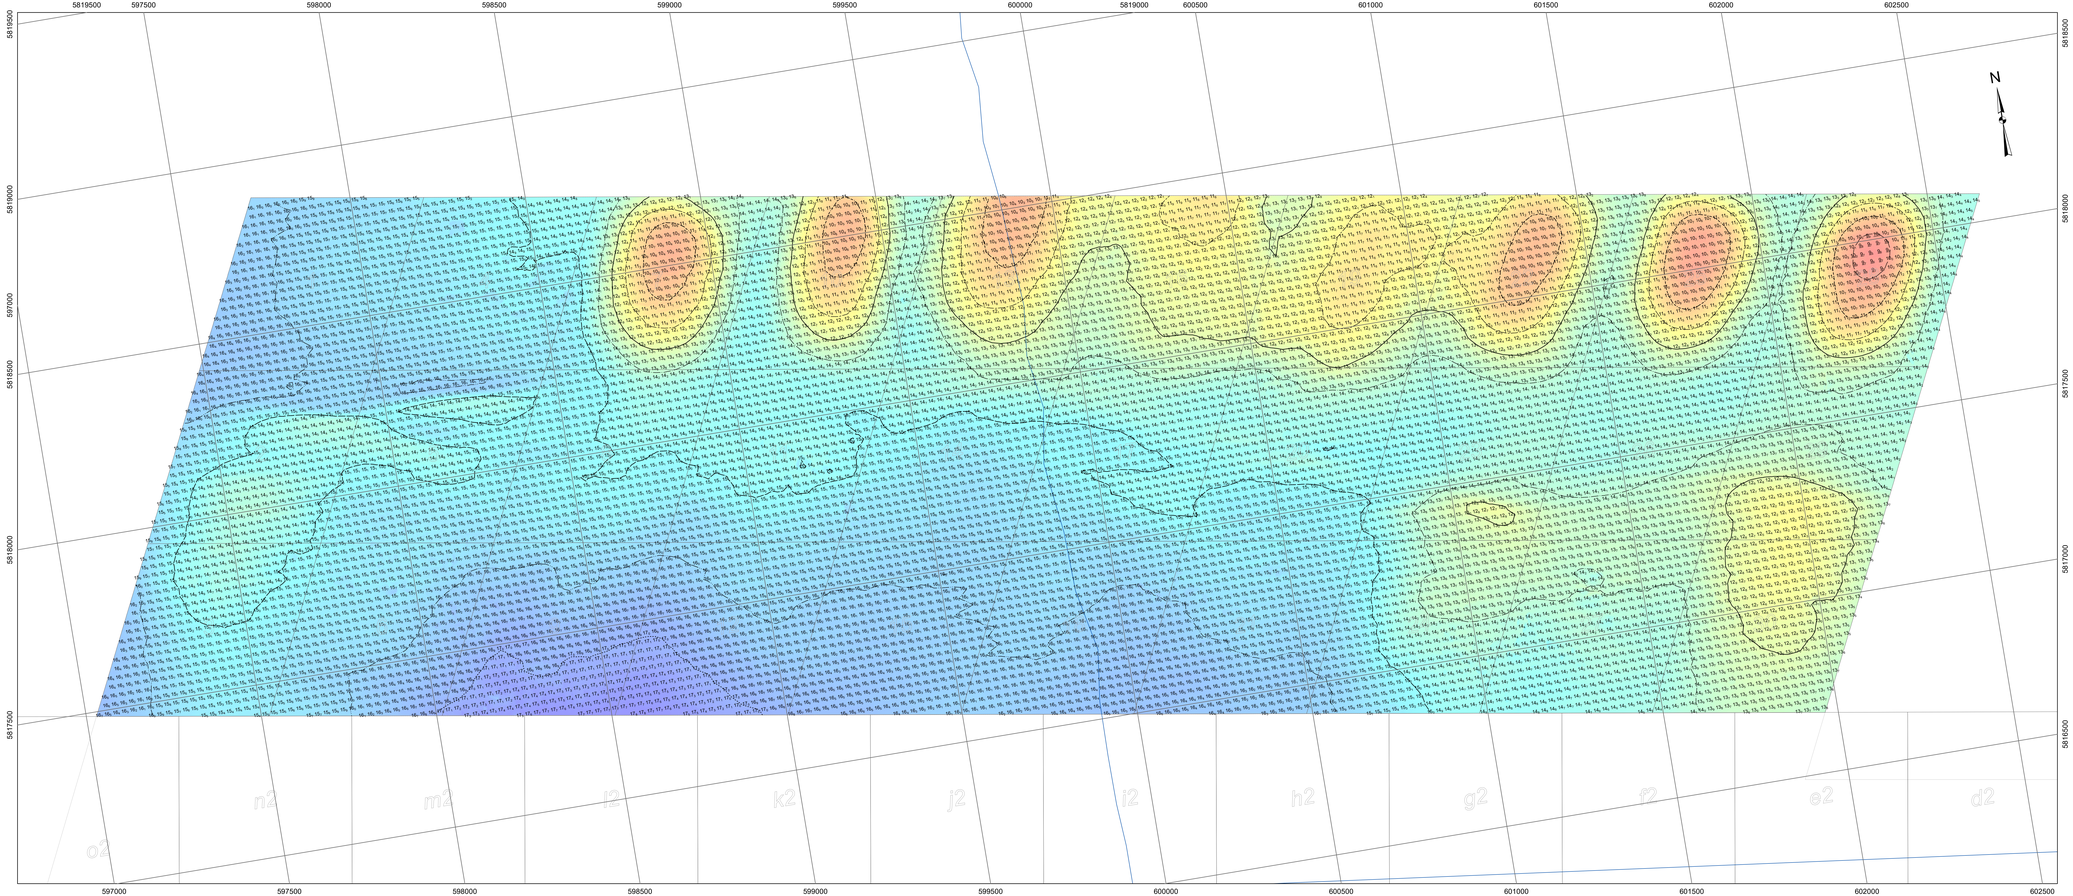

Geodetische informatie

Projectie	:	UTM, zone 31 N
Geodetische Datum	:	ETRS89
Ellipsoide	:	Geodetic Reference System 1980
Verticale Datum	:	LAT
Positiebepaling	:	RTK - PPK
Plaatsbepaling	:	Trimble BD982

Algemene informatie

Meetvaartuig	:	Geo Surveyor XI
Ingenomen met	:	EM2040
Inwinsoftware	:	QINSy 8.18.1
Verwerkingssoftware	:	AutoClean 2019.3
Presentatiesoftware	:	ArcGIS 10.8.1
Datum vorige opname	:	Oktober 2021

Legenda

Gridcelgrootte is 1x1 m-gemiddeld
Dieptecijfer (m) is gebaseerd op de gemiddelde diepte in een grid van 25 x25 m o.b.v. de gemiddelde gridcellen (1x1 m).

$\frac{18}{}$ dieptecijfer onder referentievlak

$\frac{}{18}$ dieptecijfer boven referentievlak

Pijpleiding/Umbilical

Grens markeringsdiepte

Dieptelijnen:

- 9.0
- 10.0
- 11.0
- 12.0
- 13.0
- 14.0
- 15.0
- 16.0
- 17.0

raster 1x1 diepte: 9.4 – 17.8

Markeringsdiepte in m (schaal 1:100,000)

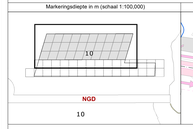

Overzicht (schaal 1:250,000)

Noordzee

IJgeul Noord A

Cijferkaart / Multibeam / Opnameperiode 21 t.e.m. 22-03-2022

Opdrachtgever:

RWS Zee en Delta
Dir. Netwerk Management
District Zuid
Team Beschikbaarheid
Netw. en Crisisman.

Opdrachtnemer:

GEOXYZ bvba
Handelsdreef 104 D
8500 Zwevegem
Belgium
tel: +32 (0)56 70 68 48
fax. +32 (0)56 75 46 74

PRS projectcode	22O06x008m03_01
Kaartnummer	2022-073
Kaartserie	blad 1/1
Normering data	IHO Norm 1a
Formaat	1.480 x 594 mm
Schaal	1:5.000

0 0.05 0.1 0.2 0.3 km

Getekend	Gecontroleerd
DAL	DAL
Date: 05-04-2022	Date: 05-04-2022

Aan deze uitgave kunnen geen rechten worden ontleend.