


PUTTENSTAAT

Projectgegevens

Klant: Gemeente Utrecht Dienst Stadswerken
Werk: Utrecht, KENN, Trumanlaan
Opdrachtgever:
Uw basisgegevens:
Uw contactpersoon: de heer F. Slakhorst
Uw telefoonnummer: ###
Uw faxnummer: D Versienr: 02 Prefix: TRUM
Uw e-mail: frank.slakhorst@utrecht.nl
Offerte/ordernummer: ORD21-03690 Datum: maandag 13 december 2021
Tekenaar/constructeur: Medardo Semeleer Doorkiesnummer: +31 24 352 36 70

Opmerking

Algemene gegevens

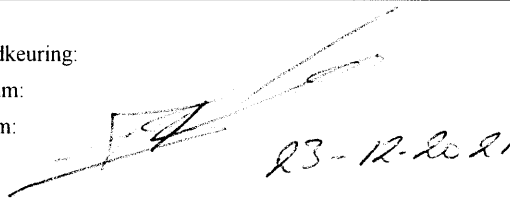Gevraagde leverdatum: 1-8-2022	Ter controle verzonden: 13-12-2021
Afgesproken leverdatum:	Wijzigingen verzonden: 21-12-2021
	Wijzigingen verzonden:
Goedkeuring: Datum: Naam:  23-12-2021	Handtekening / Firmastempel ter goedkeuring:

Wij vragen u de buizen/puttenstaat te controleren en, voorzien van uw handtekening inclusief firmastempel, aan ons te retourneren. Alleen dan kunnen correcte en afgesproken levertijden worden gegarandeerd.

Met de goedkeuring geeft u opdracht tot productie en verplicht u zich tot afname.

De putdeling kan afwijken i.v.m. onze productiemogelijkheden.

accord F Slakhorst 30-03-2022

Gemeente Utrecht Dienst Stadswerken

T.a.v. de heer F. Slakhorst

Postbus 8375

3503 RJ UTRECHT

Nijmeegse Betonindustrie De Hamer B.V.
Weezenhof 9307, Nijmegen
Postbus 6553, 6503 GB Nijmegen
E-mail info@dehamer.nl
Website www.dehamer.nl
Telefoon 024 3441244

K.v.K. Nijmegen 7379
ABN AMRO Bank 45.32.26.566
B.T.W.nr. NL 00 1479945 B 01

Buizenstaat

Datum:

Werk:

Utrecht

KENN, Trumanlaan

ORD21-03690

Prefix:

TRUM

Onze referentie:

HKU / LDB

Uitgewerkt door:

MSE

Uw telefoon:

14030

Uw fax:

D

Uw referentie:

Diameter (mm)	Buizen Totale Lengte (m1)	Type buis	Buis lengte (m1)	Aantal buizen					Wapening	BRR	
				Dicht	Hamin		Inlaten PVC				Afw.
					125	160	125	160			
300	165.60	Hab 030 2.40	2.40	48	21					Geen	F104
300	3.00	Hab mofvlk 030 1.00	1.00	3						Geen	
300	5.40	Hab spivlk 030 1.80	1.80	3						Geen	F104
600	1.00	Hab mofspi 060 1.00	1.00	1						Geen	F104
600	3.00	Hab mofvlk 060 1.00	1.00	3						Geen	
600	5.40	Hab spivlk 060 1.80	1.80	3						Geen	F104
600	180.00	Per 060 2.00	2.00	59	28	3				Geen	F146

Met onderstaande goedkeuring verplicht u zich tot afname van de bovengenoemde artikelen!



[akkoord F Slakhorst 30-03-2022](#)

Datum:

Handtekening / stempel opdrachtgever ter goedkeuring:



ORD21-03690

Puttenstaat tekeningen
ORD21-03690

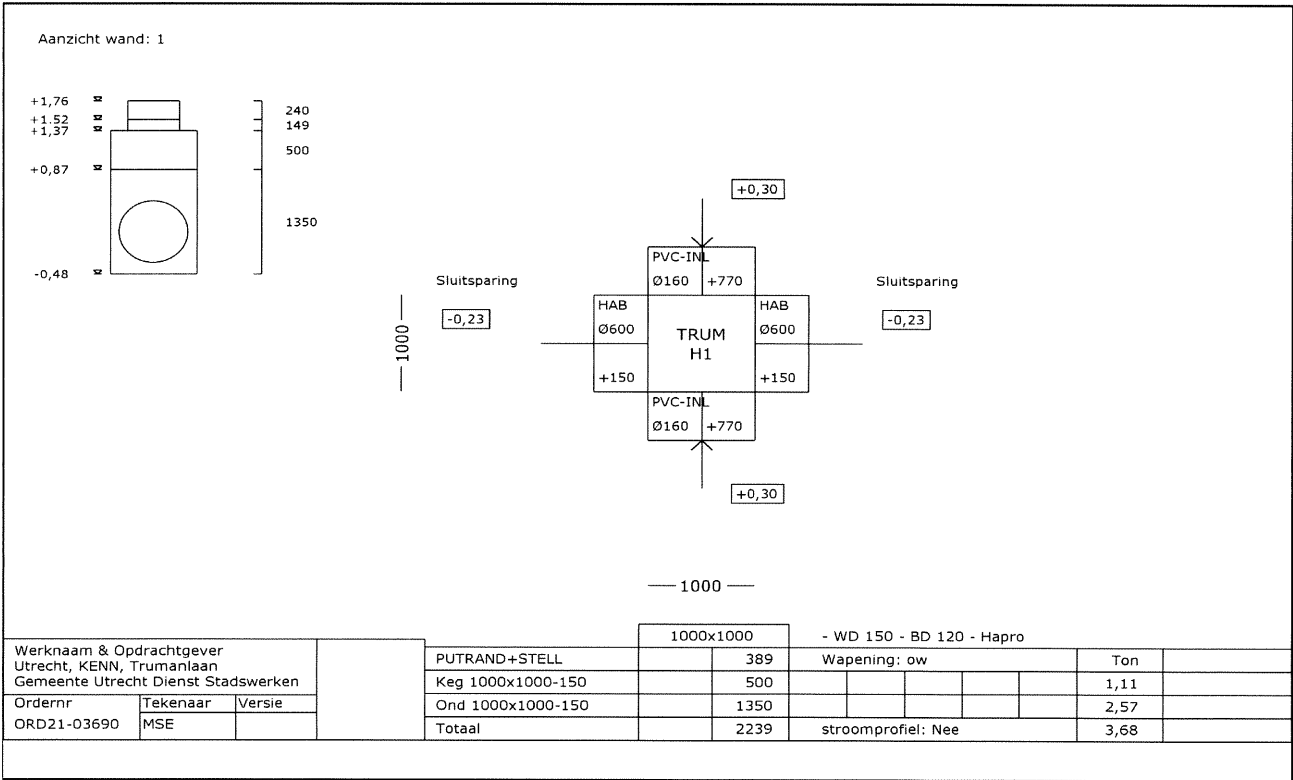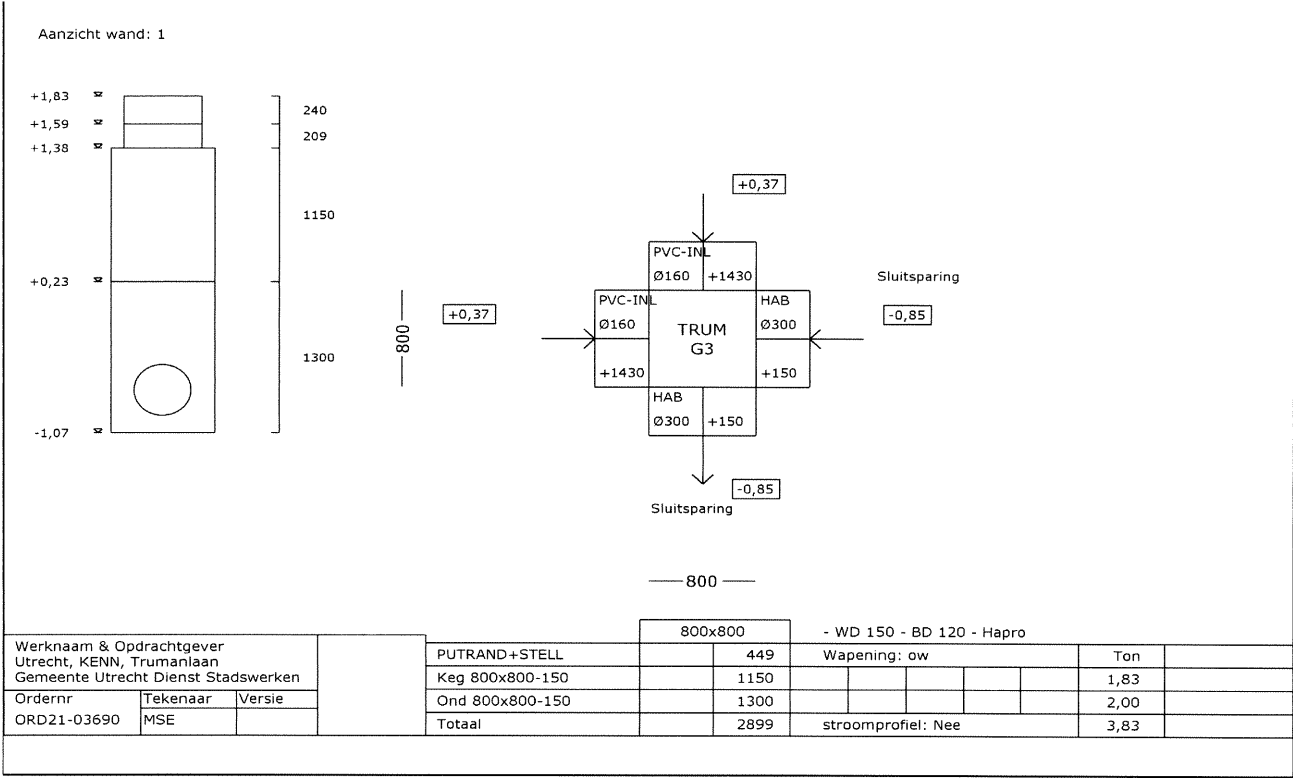

Puttenstaat tekeningen


ORD21-03690

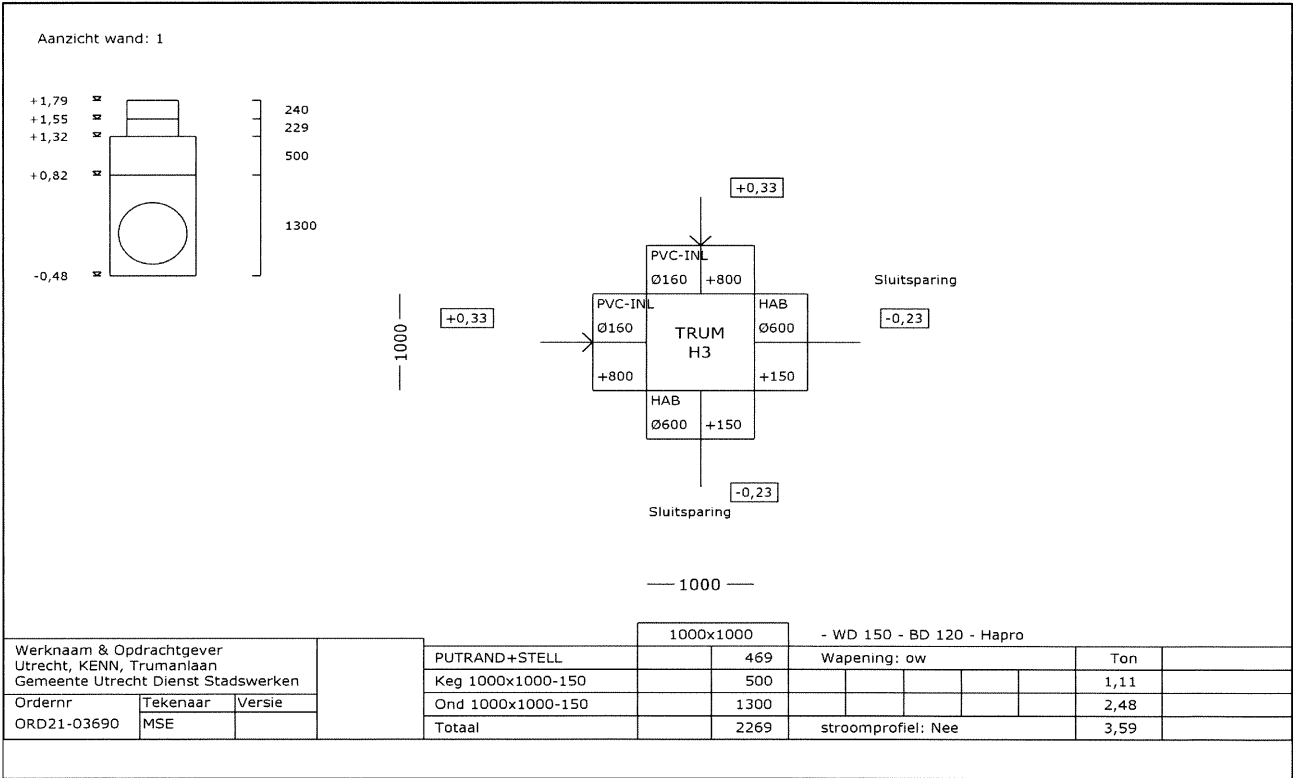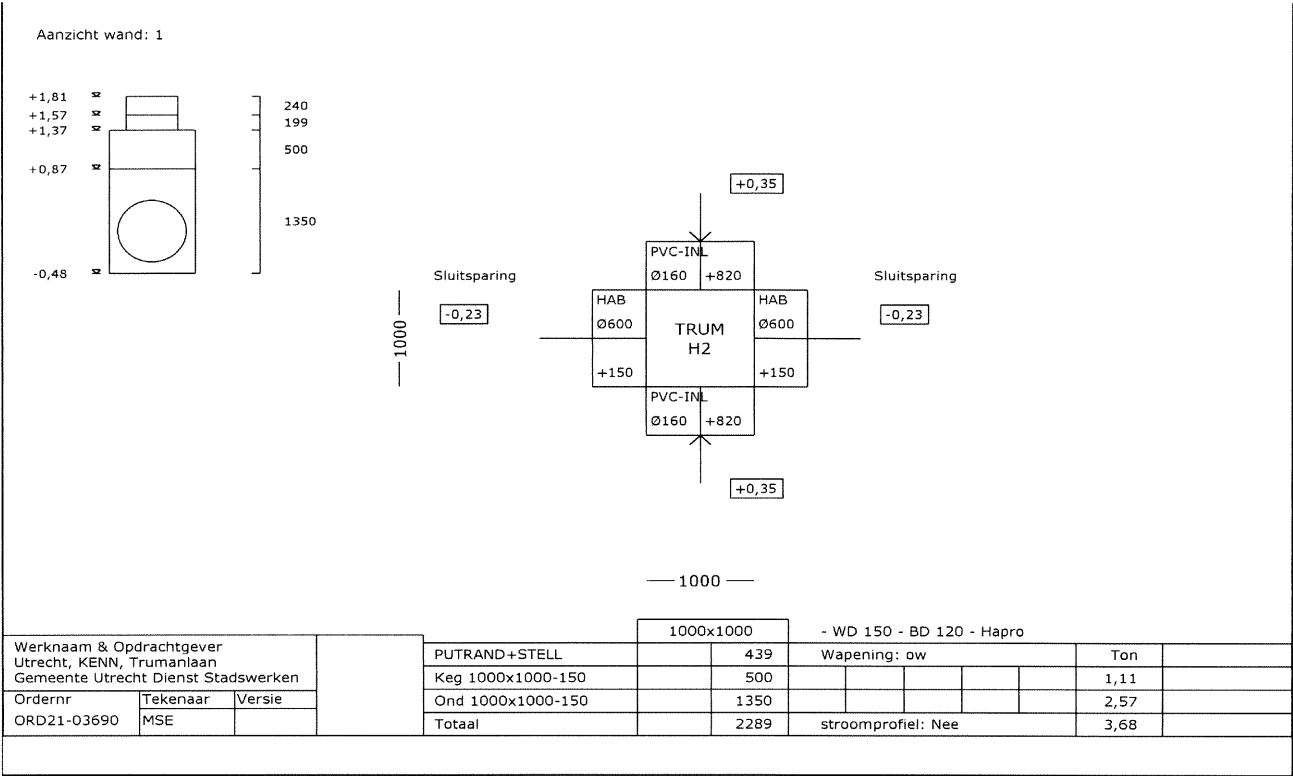

1.74+ $\frac{32}{100}$
1.50+ $\frac{32}{100}$
1.30+ $\frac{32}{100}$

0.10- $\frac{32}{100}$

1.50- $\frac{32}{100}$

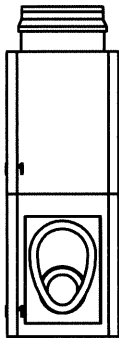

240
200

1400

1400

800

Sluitsparing

1.19-

Hab

Ø300

+240

G1

PVC-INL

Ø160

+1780

Col500

750

+230

Metselsparing

1.19-

750x1050
+130

PVC-INL

Ø160

+1780

0.28+

800

Werknaam & Opdrachtgever
KENN, Trumanlaan
Gemeente Utrecht Dienst Stadswerken



DE HAMER

Ordernr Tekenaar Versie:
ORD21-0369 MS 21-12-2021 bewerking

Hart voor Beton

800x800

- WD 150 - BD 120 - Hapro

PUTRAND+STELL

440

Wapening: ow

Ton

Keg 800x800-150

1400

1.9

Ond 800x800-150

1400

1.7

Totaal

3240

Stroomprofiel: geen

3.6

acc FS