


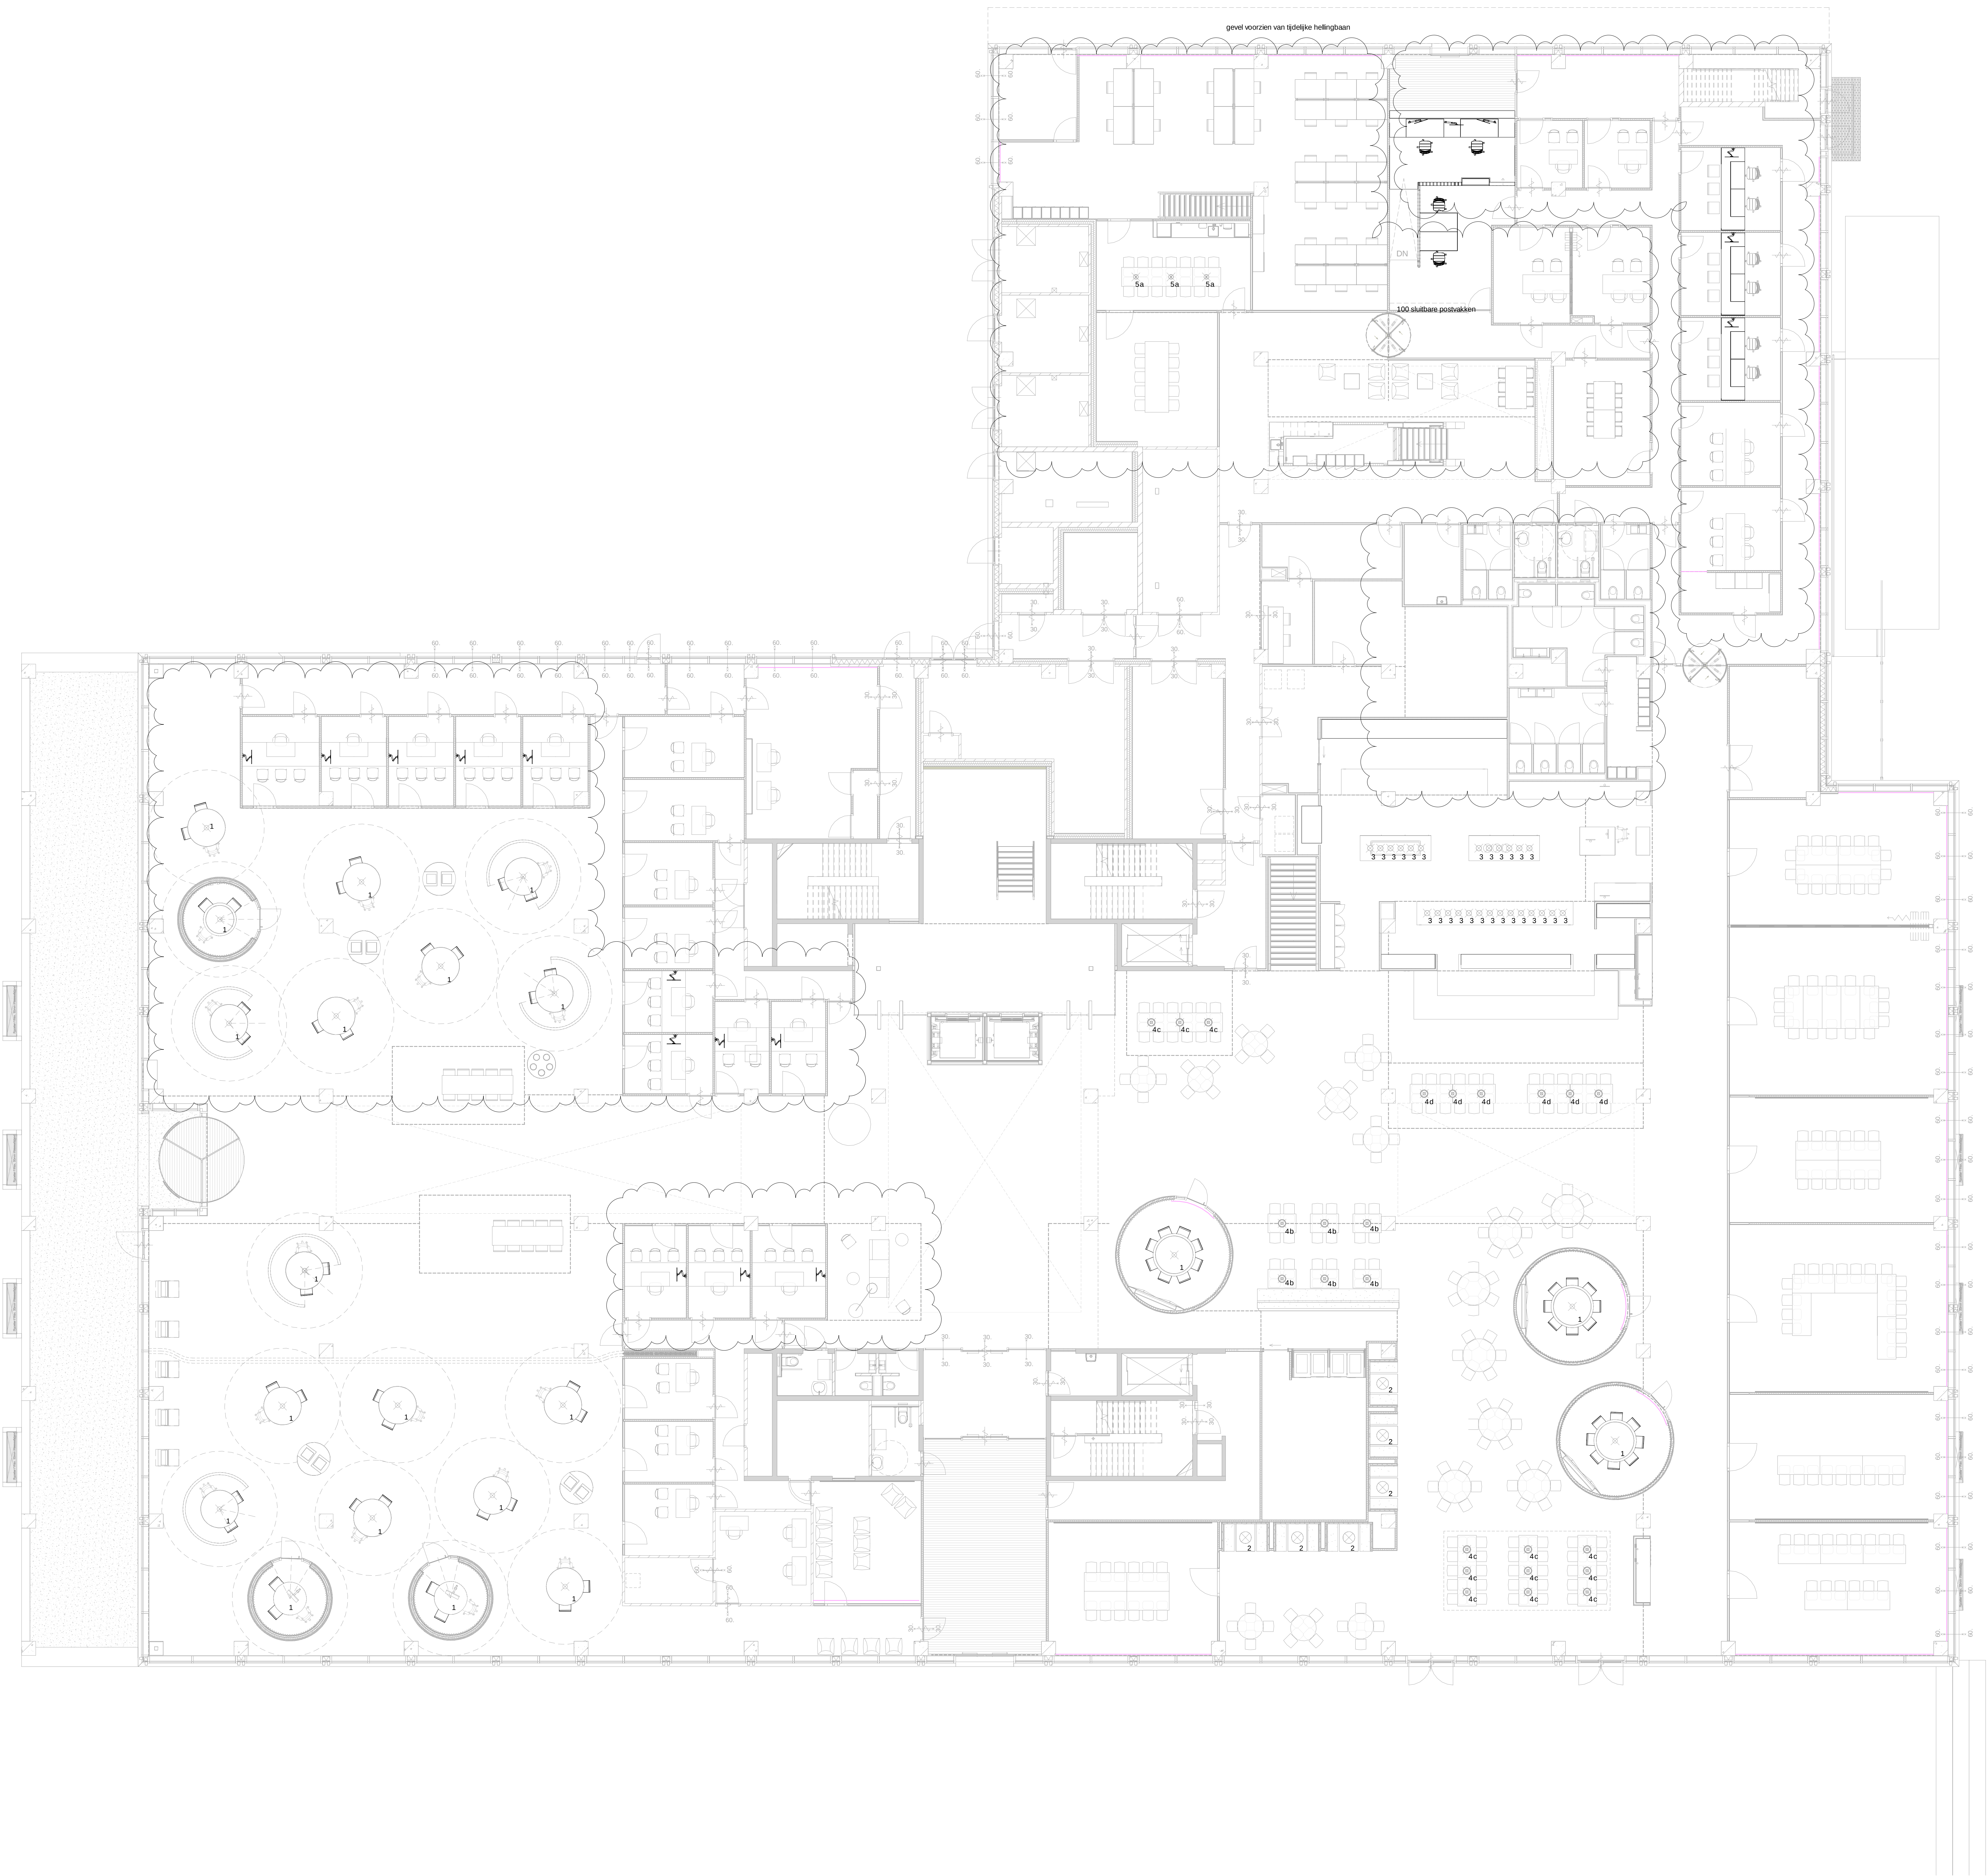

Rekentabel Werkplekken		
Verdieping	Type Bureau	Aantal
00 begane grond		
82_FU_CA_bureau	Werkplek 1300mm	18
82_FU_CA_bureau	Werkplek 1600mm	8
82_FU_CA_Bureaustoel	Werkplek Overige	2
01 eerste Verdieping		
82_FU_CA_bureau	Werkplek 1600mm	164
82_FU_CA_bureau_concentr	Werkplek Concentratie 1600mm	32
02 tweede Verdieping		
82_FU_CA_bureau	Werkplek 1600mm	152
82_FU_CA_bureau_concentr	Werkplek Concentratie 1600mm	32
03 derde Verdieping		
82_FU_CA_bureau	Werkplek 1600mm	66
82_FU_CA_bureau_concentr	Werkplek Concentratie 1600mm	10
04 vierde Verdieping		
82_FU_CA_bureau	Werkplek 1600mm	66
82_FU_CA_bureau_concentr	Werkplek Concentratie 1600mm	8
05 vijfde Verdieping		
82_FU_CA_bureau	Werkplek 1600mm	71
82_FU_CA_bureau_concentr	Werkplek 1600mm	10
Totaal aantal werkplekken in SK2: 639		

Rekentabel Werkplekken Uitbreiding (In rood ingetekend)		
Verdieping	Type Bureau	Aantal
01 eerste Verdieping		
82_FU_CA_bureau	Werkplek Uitbreiding 1600mm	42
02 tweede Verdieping		
82_FU_CA_bureau	Werkplek Uitbreiding 1600mm	22
03 derde Verdieping		
82_FU_CA_bureau	Werkplek Uitbreiding 1600mm	8
04 vierde Verdieping		
82_FU_CA_bureau	Werkplek Uitbreiding 1600mm	8
05 vijfde Verdieping		
82_FU_CA_bureau	Werkplek Uitbreiding 1600mm	13
Totaal aantal Uitbreidingswerkplekken in SK2: 93		

Rekentabel Planklengte		
Verdieping	Aantal	Planklengte (mm/stuk)
00 begane grond		
01 eerste Verdieping	168	1560
02 tweede Verdieping	126	1560
03 derde Verdieping	72	1560
04 vierde Verdieping	72	1560
05 vijfde Verdieping	72	1560
Grand total: 519		

RENNOOI hanglampen

1	Formadri Basic Dome 135	> 1350mm	> wit transluent
2	ATradition Flowerpot lamp BIG	> 500mm	> wit (mat)
3	ATradition Flowerpot lamp	> 230mm	> zwart (mat)
4a	Muuto Unifold hanglamp	> 325mm	> terracotta
4b	Muuto Unifold hanglamp	> 325mm	> oranje
4c	Muuto Unifold hanglamp	> 325mm	> groen
4d	Muuto Unifold hanglamp	> 325mm	> blauw
4e	Muuto Unifold hanglamp	> 325mm	> geel
5a	Muuto Gran hanglamp	> 210mm	> natural
5b	Muuto Gran hanglamp	> 210mm	> groen
5c	Muuto Gran hanglamp	> 210mm	> zwart

positie gordijnen



Opdrachtgever:
Gemeente Tilburg
Stadhuisplein 130
Tilburg

Werk:
Stadswinkel
Tilburg

Projectnummer:
13040

Fase:
Uitvoeringsgereed Ontwerp

Onderwerp:
Losse Inrichting
Begane Grond

Status:
Definitief

Schaal:
1:100

Datum:
01-10-2020

Datum goedgetekend:
B : 01-10-2021
Wijziging UO verdichting deel 2

Formaat:
A0 (841 x 1189)

Geometrische
BVE

Tekeningnummer:

SK2 200 LI