


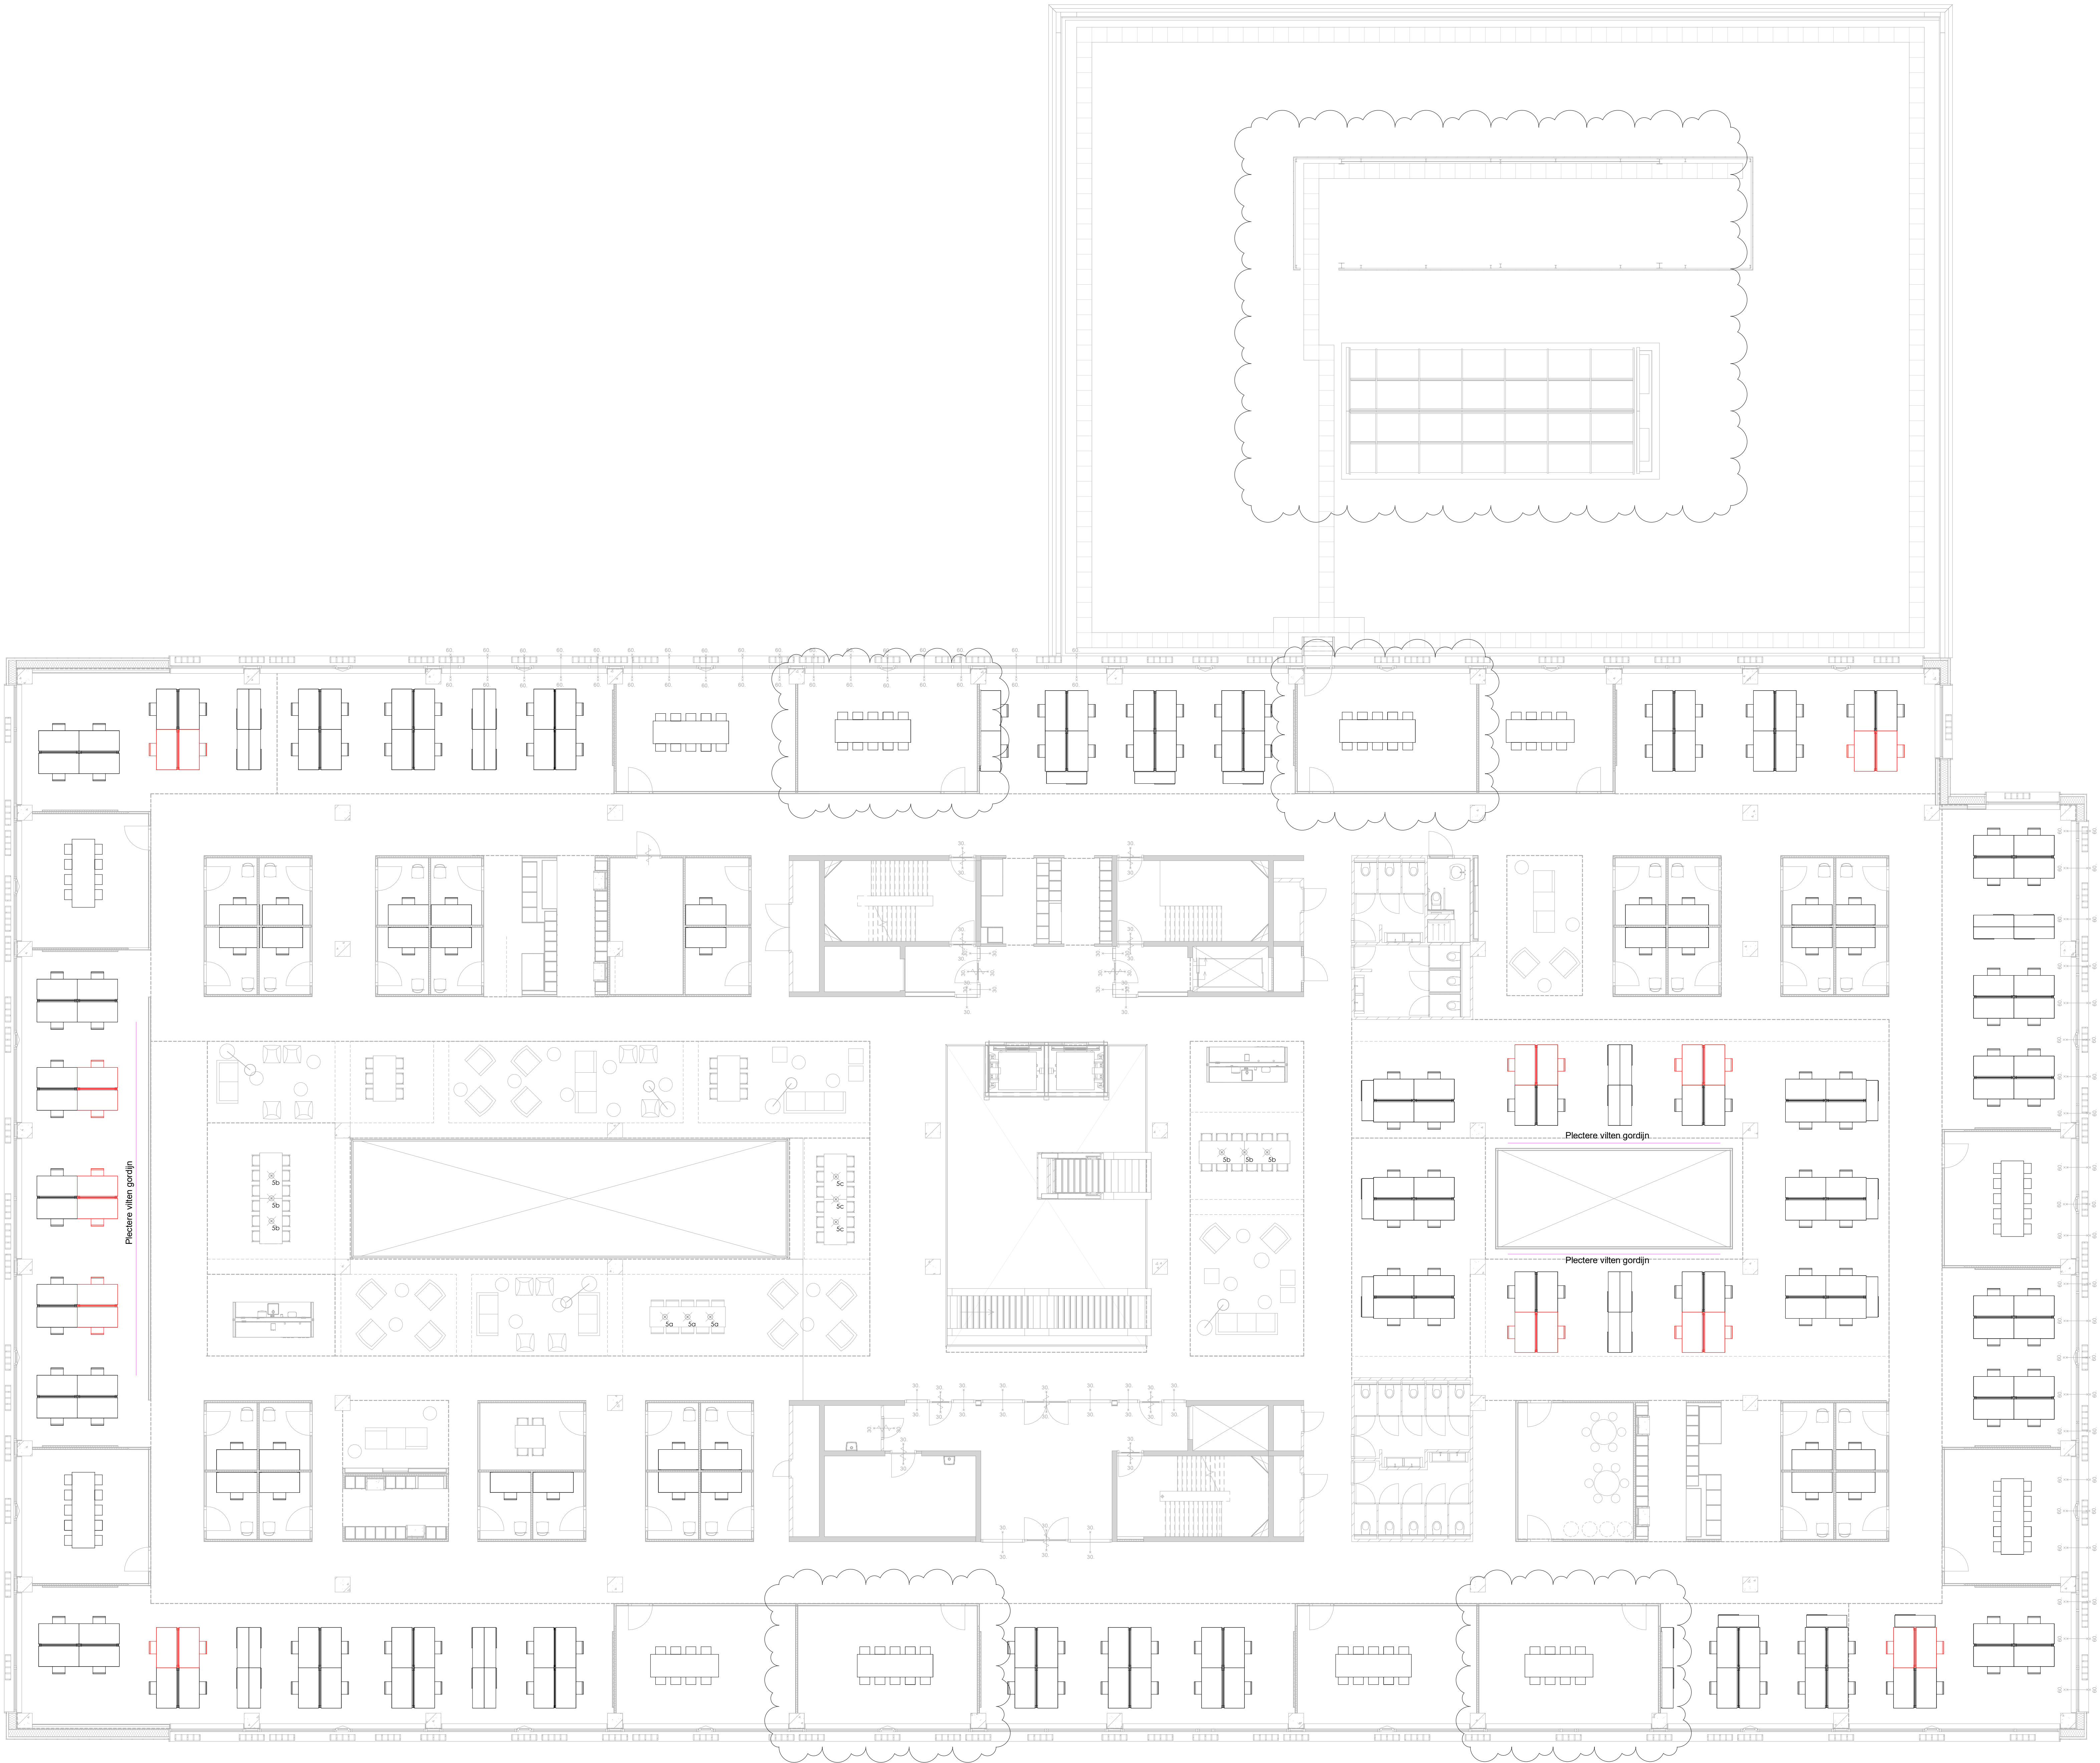

Rekentabel Werkplekken		
Verdieping	Type Bureau	Aantal
00 begane grond		
82_FU_CA_bureau	Werkplek 1300mm	18
82_FU_CA_bureau	Werkplek 1600mm	8
82_FU_CA_Bureaustool	Werkplek Overige	2
01 eerste Verdieping		
82_FU_CA_bureau	Werkplek 1600mm	164
82_FU_CA_bureau_concentr	Werkplek Concentratie 1600mm	32
02 tweede Verdieping		
82_FU_CA_bureau	Werkplek 1600mm	152
82_FU_CA_bureau_concentr	Werkplek Concentratie 1600mm	32
03 derde Verdieping		
82_FU_CA_bureau	Werkplek 1600mm	66
82_FU_CA_bureau_concentr	Werkplek Concentratie 1600mm	10
04 vierde Verdieping		
82_FU_CA_bureau	Werkplek 1600mm	66
82_FU_CA_bureau_concentr	Werkplek Concentratie 1600mm	8
05 vijfde Verdieping		
82_FU_CA_bureau	Werkplek 1600mm	71
82_FU_CA_bureau_concentr	Werkplek 1600mm	10
Totaal aantal werkplekken in SK2: 639		

Rekentabel Werkplekken Uitbreiding (In rood Ingetekend)		
Verdieping	Type Bureau	Aantal
01 eerste Verdieping		
82_FU_CA_bureau	Werkplek Uitbreiding 1600mm	42
02 tweede Verdieping		
82_FU_CA_bureau	Werkplek Uitbreiding 1600mm	22
03 derde Verdieping		
82_FU_CA_bureau	Werkplek Uitbreiding 1600mm	8
04 vierde Verdieping		
82_FU_CA_bureau	Werkplek Uitbreiding 1600mm	8
05 vijfde Verdieping		
82_FU_CA_bureau	Werkplek Uitbreiding 1600mm	13
Totaal aantal Uitbreidingswerkplekken in SK2: 93		

Rekentabel Planklengte		
Verdieping	Aantal	Planklengte (mm/stuk)
00 begane grond		
	9	1560
01 eerste Verdieping		
	168	1560
02 tweede Verdieping		
	126	1560
03 derde Verdieping		
	72	1560
04 vierde Verdieping		
	72	1560
05 vijfde Verdieping		
	72	1560
Grand total: 619		

RENVOOI hanglampen

1	Formaat Basic Dome 135	> 1300x	> wit translucent
2	4Tradition Floorpost lamp B10	> 1000x	> wit (mat)
3	4Tradition Floorpost lamp	> 230x	> zwart (mat)
4a	Muuro Unifield hanglamp	> 325x	> terracotta
4b	Muuro Unifield hanglamp	> 325x	> oranje
4c	Muuro Unifield hanglamp	> 325x	> groen
4d	Muuro Unifield hanglamp	> 325x	> blauw
4e	Muuro Unifield hanglamp	> 325x	> geel
5a	Muuro Glash hanglamp	> 210x	> natural
5b	Muuro Glash hanglamp	> 210x	> groen
5c	Muuro Glash hanglamp	> 210x	> zwart

positie gordijnen



Opdrachtgever:
Gemeente Tilburg
Stadhuisplein 130
Tilburg

Werk:
Stadswinkel
Tilburg

Projectnummer:
13040

Fase:
Uitvoeringsgereed Ontwerp

Opdracht:
Losse Inrichting
2e verdieping

Status:
Definitief

Schaal:
1:100

Datum:
01-10-2020

Datum goedget:
8 : 01-10-2021
Wijziging UD verdichting deel 2

Formaat:
A0 (841 x 1189)

Gecontroleerd:
BvE

Tekeningnummer:

SK2 202 LI