


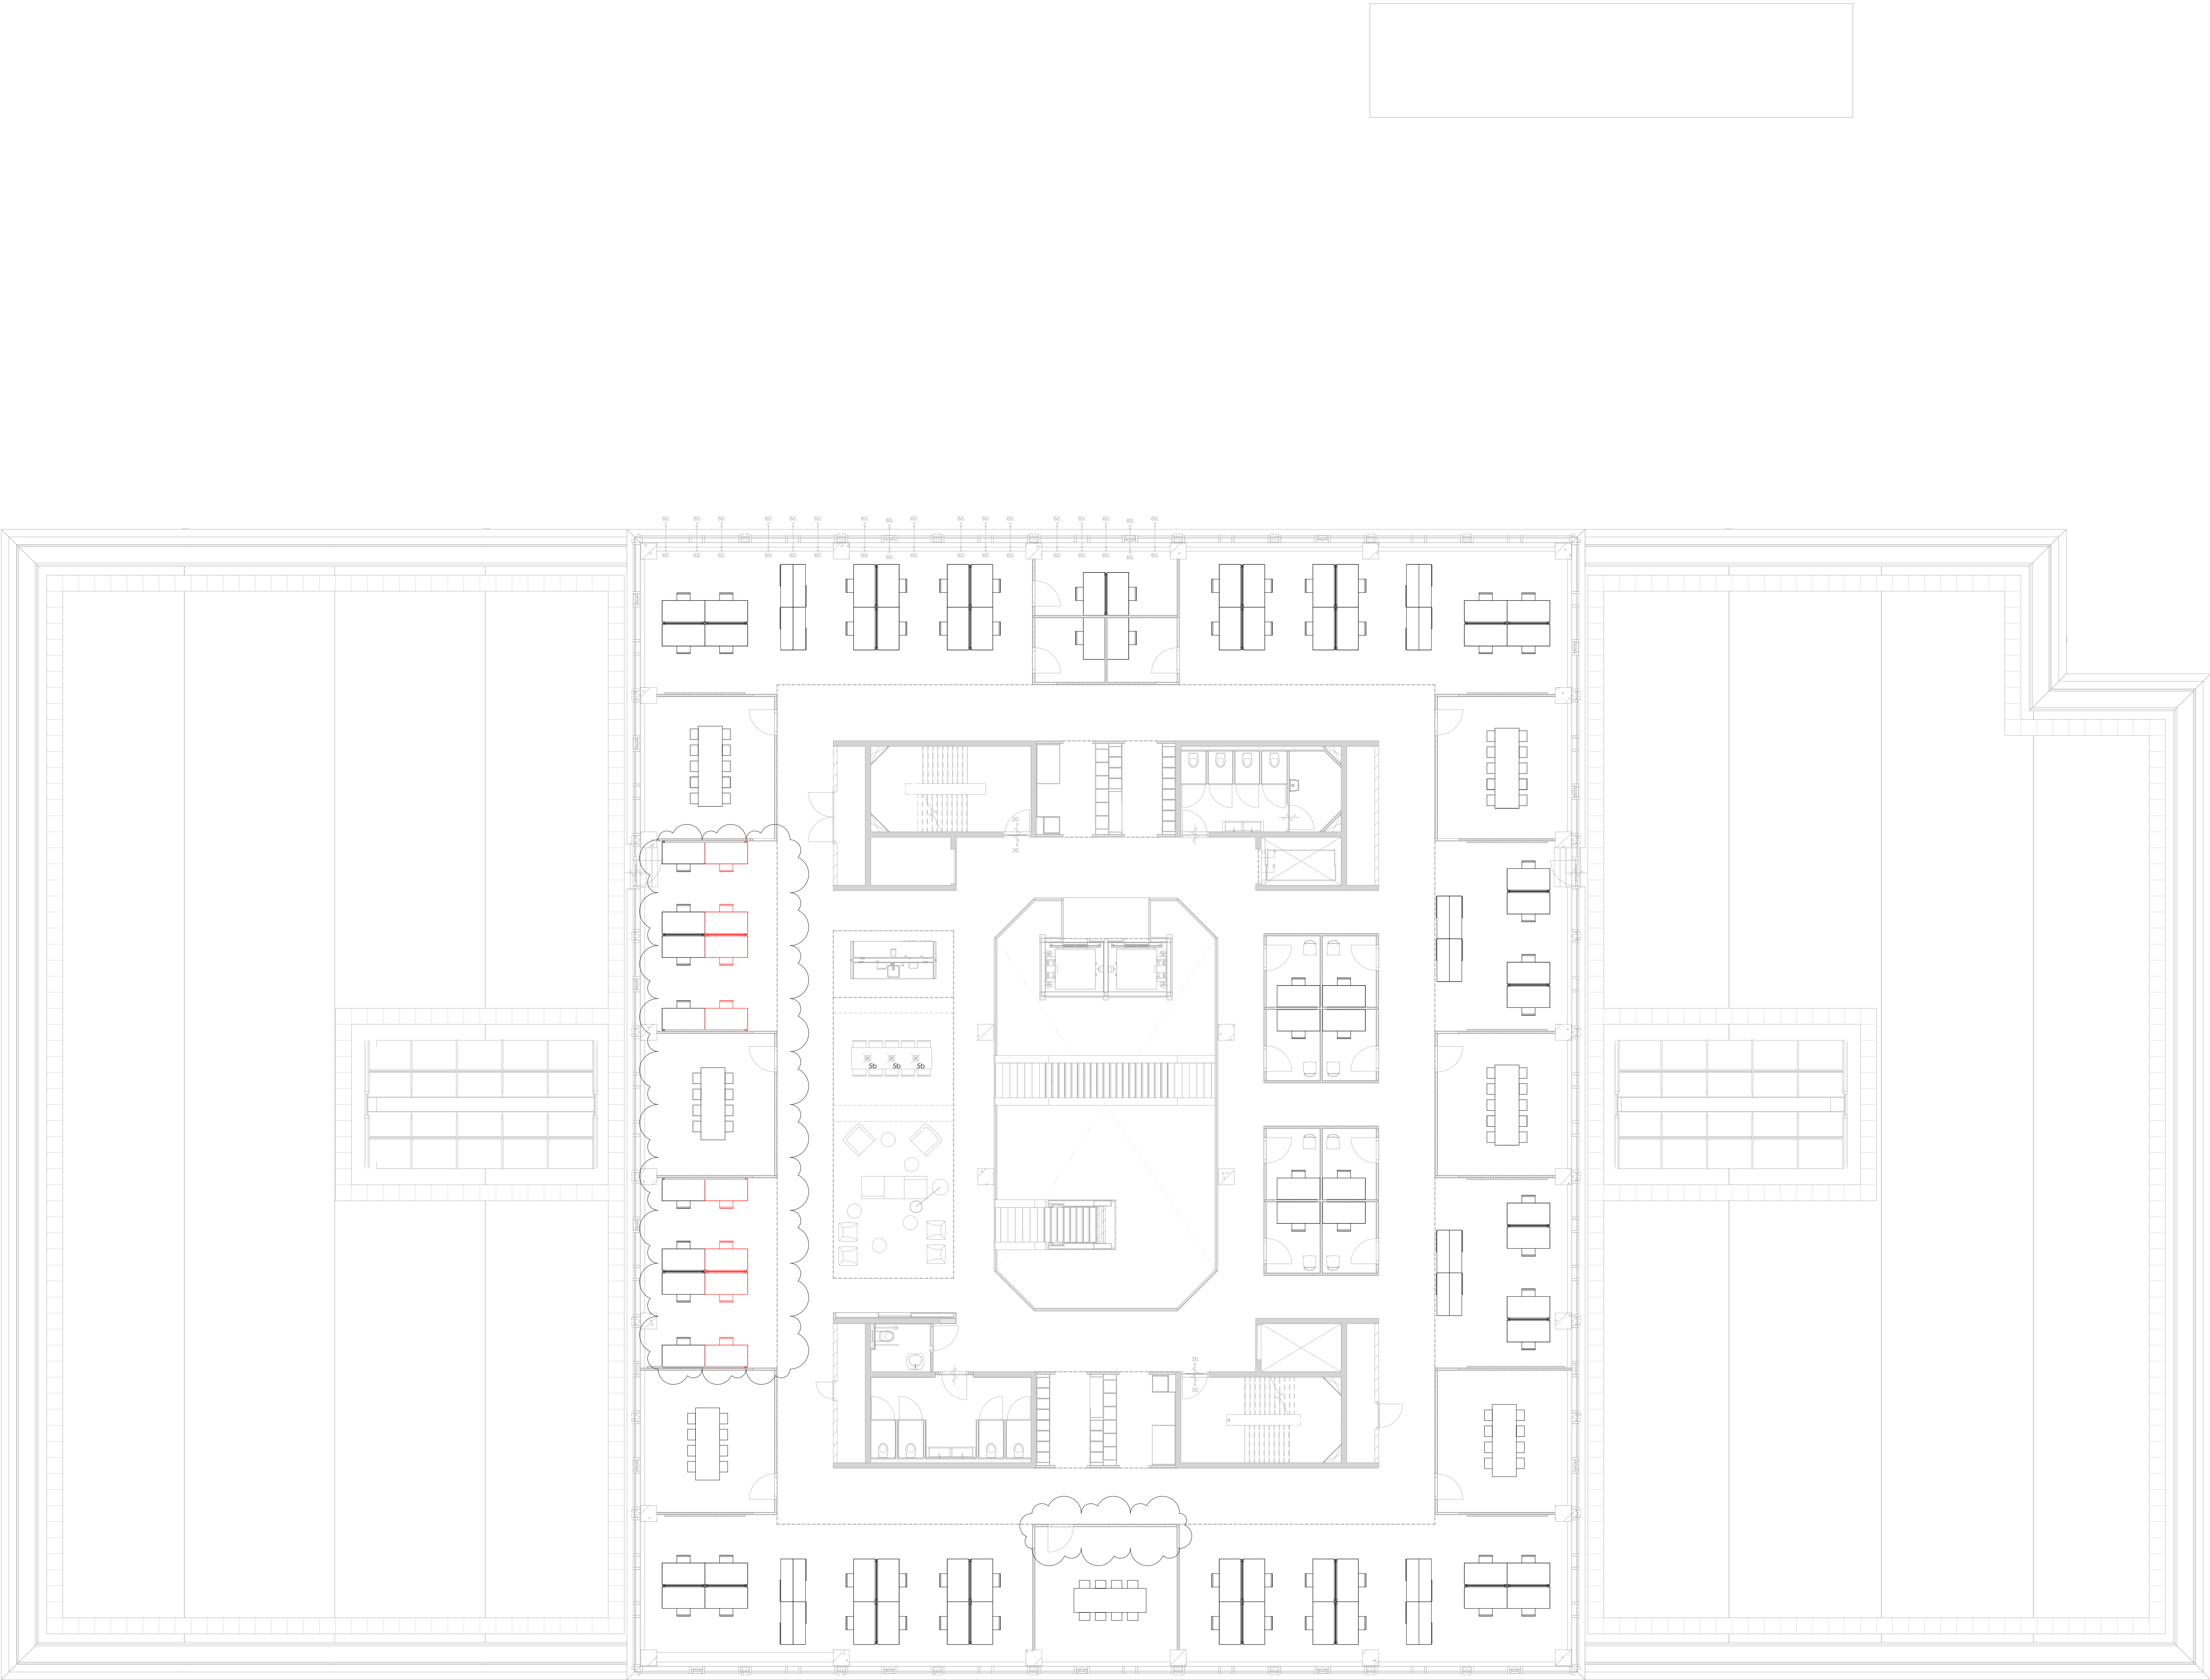

Rekentabel Werkplekken		
Verdieping	Type Bureau	Aantal
00 begane grond		
82_FU_CA_bureau	Werkplek 1300mm	18
82_FU_CA_bureau	Werkplek 1600mm	8
82_FU_CA_Bureaustoei	Werkplek Overige	2
01 eerste Verdieping		
82_FU_CA_bureau	Werkplek 1600mm	164
82_FU_CA_bureau_concentr	Werkplek Concentratie 1600mm	32
02 tweede Verdieping		
82_FU_CA_bureau	Werkplek 1600mm	152
82_FU_CA_bureau_concentr	Werkplek Concentratie 1600mm	32
03 derde Verdieping		
82_FU_CA_bureau	Werkplek 1600mm	66
82_FU_CA_bureau_concentr	Werkplek Concentratie 1600mm	10
04 vierde Verdieping		
82_FU_CA_bureau	Werkplek 1600mm	66
82_FU_CA_bureau_concentr	Werkplek Concentratie 1600mm	8
05 vijfde Verdieping		
82_FU_CA_bureau	Werkplek 1600mm	71
82_FU_CA_bureau_concentr	Werkplek 1600mm	10
Totaal aantal werkplekken in SK2: 639		

Rekentabel Werkplekken Uitbreiding (In rood ingetekend)		
Verdieping	Type Bureau	Aantal
01 eerste Verdieping		
82_FU_CA_bureau	Werkplek Uitbreiding 1600mm	42
02 tweede Verdieping		
82_FU_CA_bureau	Werkplek Uitbreiding 1600mm	22
03 derde Verdieping		
82_FU_CA_bureau	Werkplek Uitbreiding 1600mm	8
04 vierde Verdieping		
82_FU_CA_bureau	Werkplek Uitbreiding 1600mm	8
05 vijfde Verdieping		
82_FU_CA_bureau	Werkplek Uitbreiding 1600mm	13
Totaal aantal Uitbreidingswerkplekken in SK2: 93		

Rekentabel Planklengte		
Verdieping	Aantal	Planklengte (mm/stuk)
00 begane grond	9	1560
01 eerste Verdieping	168	1560
02 tweede Verdieping	126	1560
03 derde Verdieping	72	1560
04 vierde Verdieping	72	1560
05 vijfde Verdieping	72	1560
Grand total: 619		

RENVOOI hanglampen

1	Formaat Basic Dome 135	> 1300x	> wit transluent
2	8Tradition Flowerpot lamp B10	> 500x	> wit (mat)
3	8Tradition Flowerpot lamp B10	> 230x	> zwart (mat)
4a	Muuro Unifield hanglamp	> 325x	> keramiet
4b	Muuro Unifield hanglamp	> 325x	> oranje
4c	Muuro Unifield hanglamp	> 325x	> groen
4d	Muuro Unifield hanglamp	> 325x	> blauw
4e	Muuro Unifield hanglamp	> 325x	> geel
5a	Muuro Grain hanglamp	> 210x	> naturel
5b	Muuro Grain hanglamp	> 210x	> groen
5c	Muuro Grain hanglamp	> 210x	> zwart

positie gordijnen



KNM&Associates
1019 CA AMSTERDAM
t 020 719 23 35
* info@commonaffairs.nl
* www.commonaffairs.nl

Gedraachte
Gemeente Tilburg
Stadhuisplein 130
Tilburg

Werk
Stadswinkel
Tilburg

Projectnummer
13040

Fase
Uitvoeringsgereed Ontwerp

Ontwerp
Losse Inrichting
3e verdieping

Status
Definitief

Schaal
1:100

Datum
01-10-2020

Datum aangenomen
8 : 01-10-2021
Wijziging UD verdichting deel 2

Formaat
A0 (841 x 1189)
Gecontroleerd
BvE

Tekeningnummer

SK2 203 LI