



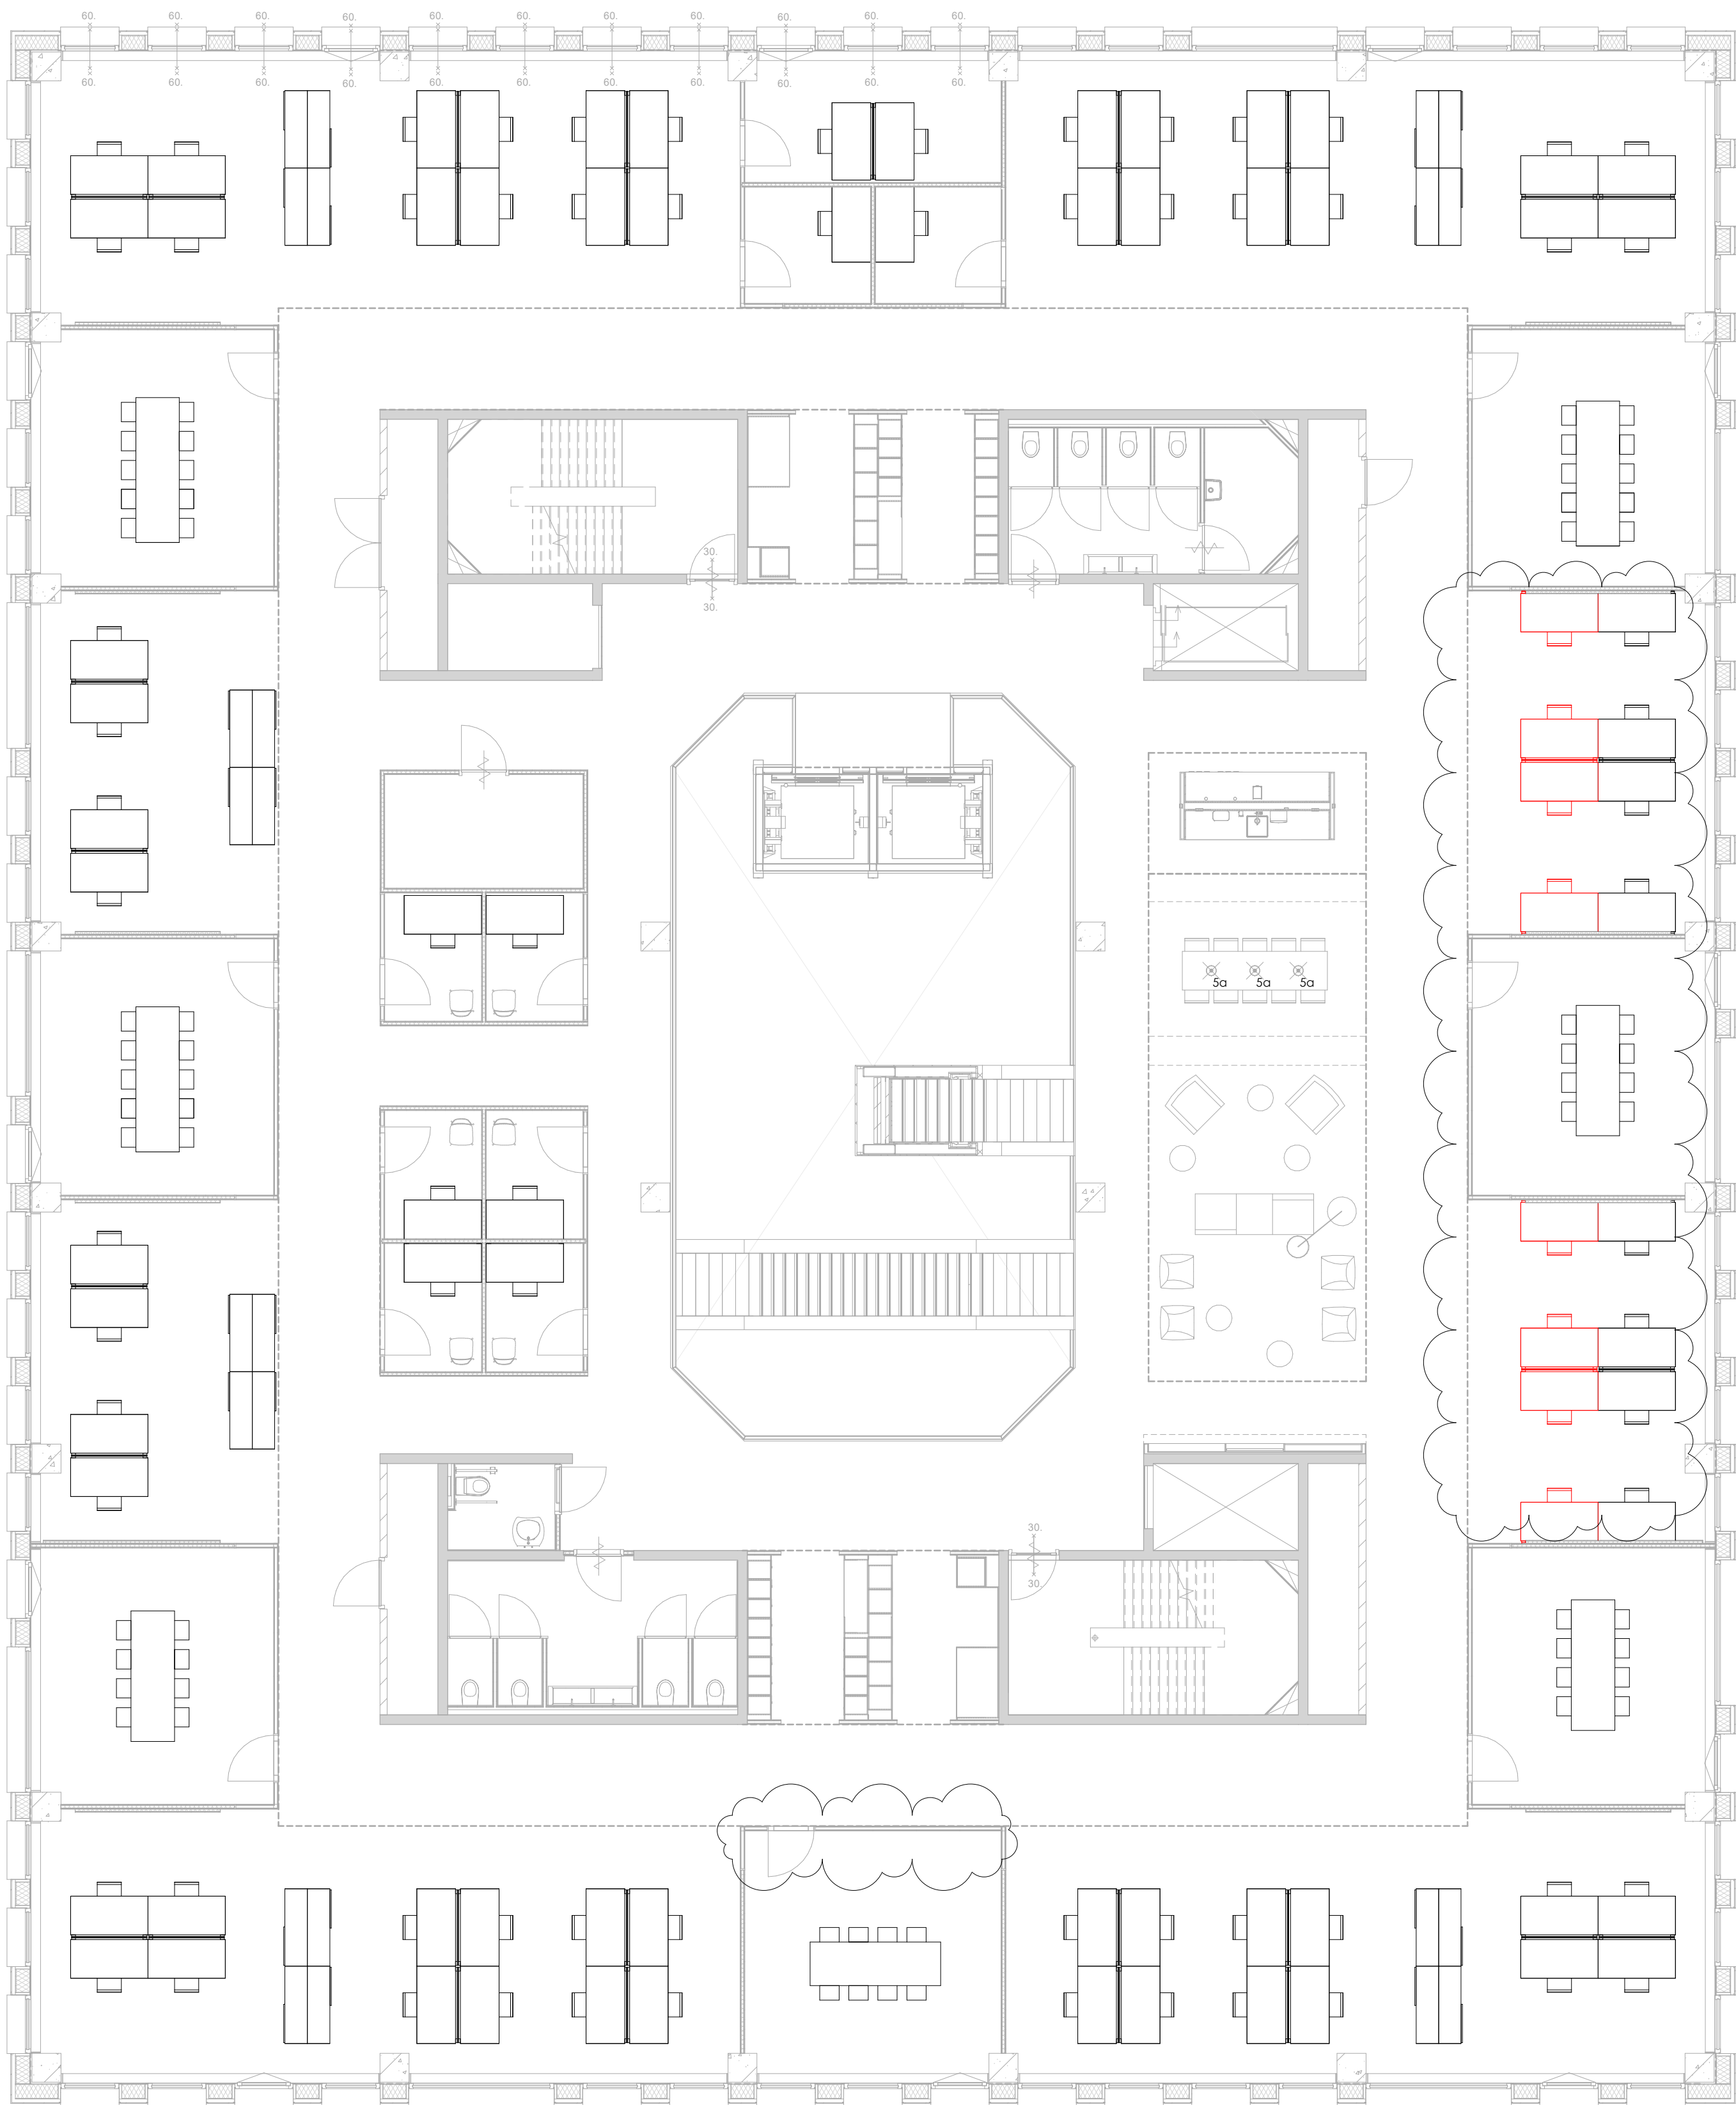

4e verdieping

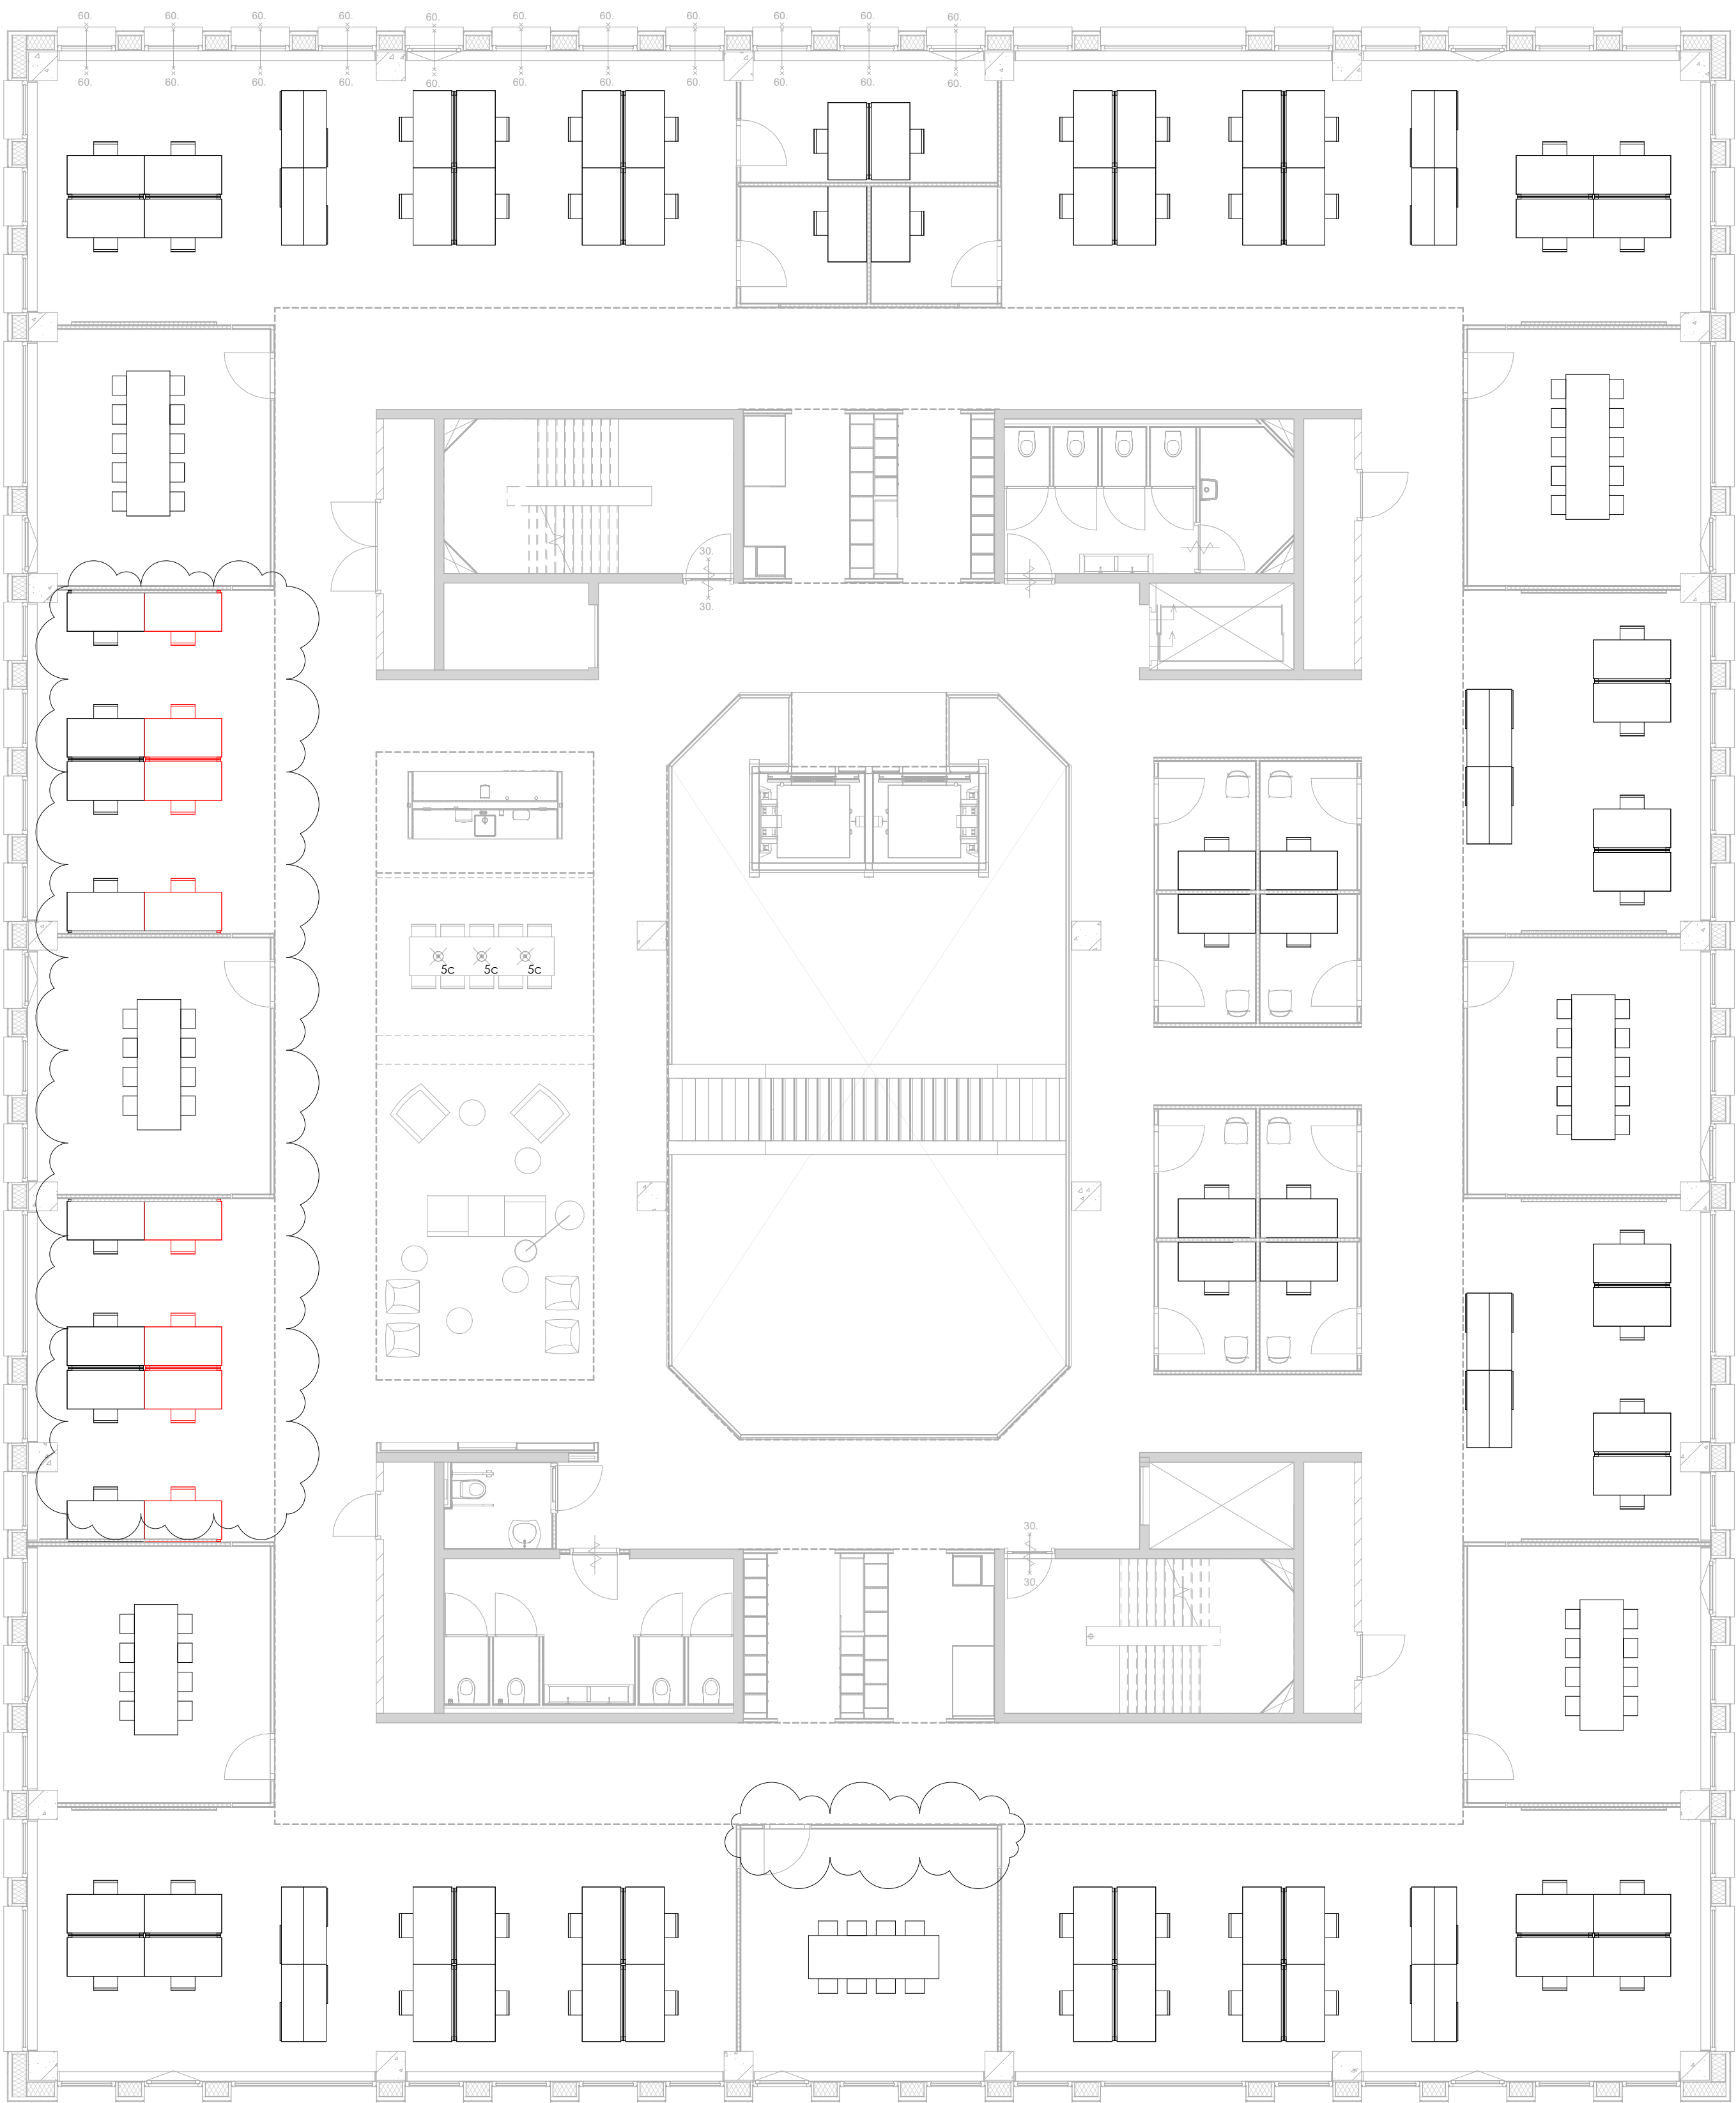

5e verdieping

Rekentabel Werkplekken		
Verdieping	Type Bureau	Aantal
00 begane grond		
82_FU_CA_bureau	Werkplek 1300mm	18
82_FU_CA_bureau	Werkplek 1600mm	8
82_FU_CA_Bureaustool	Werkplek Overige	2
01 eerste Verdieping		
82_FU_CA_bureau	Werkplek 1600mm	164
82_FU_CA_bureau_concentr	Werkplek Concentratie 1600mm	32
02 tweede Verdieping		
82_FU_CA_bureau	Werkplek 1600mm	152
82_FU_CA_bureau_concentr	Werkplek Concentratie 1600mm	32
03 derde Verdieping		
82_FU_CA_bureau	Werkplek 1600mm	66
82_FU_CA_bureau_concentr	Werkplek Concentratie 1600mm	10
04 vierde Verdieping		
82_FU_CA_bureau	Werkplek 1600mm	66
82_FU_CA_bureau_concentr	Werkplek Concentratie 1600mm	8
05 vijfde Verdieping		
82_FU_CA_bureau	Werkplek 1600mm	71
82_FU_CA_bureau_concentr	Werkplek 1600mm	10
Totaal aantal werkplekken in SK2: 639		

Rekentabel Werkplekken Uitbreiding (In rood ingetekend)		
Verdieping	Type Bureau	Aantal
01 eerste Verdieping		
82_FU_CA_bureau	Werkplek Uitbreiding 1600mm	42
02 tweede Verdieping		
82_FU_CA_bureau	Werkplek Uitbreiding 1600mm	22
03 derde Verdieping		
82_FU_CA_bureau	Werkplek Uitbreiding 1600mm	8
04 vierde Verdieping		
82_FU_CA_bureau	Werkplek Uitbreiding 1600mm	8
05 vijfde Verdieping		
82_FU_CA_bureau	Werkplek Uitbreiding 1600mm	13
Totaal aantal Uitbreidingswerkplekken in SK2: 93		

Rekentabel Planklengte		
Verdieping	Aantal	Planklengte (mm/stuk)
00 begane grond	9	1560
01 eerste Verdieping	168	1560
02 tweede Verdieping	126	1560
03 derde Verdieping	72	1560
04 vierde Verdieping	72	1560
05 vijfde Verdieping	72	1560
Grand total: 619		

RENVOOI hanglampen

1	Formasi Basic Down 135	> 1300x	> wit transalcent
2	8Tradition Floorpost lamp BIG	> 500x	> wit (mat)
3	8Tradition Floorpost lamp	> 230x	> zwart (mat)
4a	Musio Unifield hanglamp	> 325x	> keramisch
4b	Musio Unifield hanglamp	> 325x	> oranje
4c	Musio Unifield hanglamp	> 325x	> groen
4d	Musio Unifield hanglamp	> 325x	> blauw
4e	Musio Unifield hanglamp	> 325x	> geel
5a	Musio Grain hanglamp	> 210x	> naturel
5b	Musio Grain hanglamp	> 210x	> groen
5c	Musio Grain hanglamp	> 210x	> zwart

positie gordijnen



Opdrachtgever:
Gemeente Tilburg
Stadhuisplein 130
Tilburg

Werk:
Stadswinkel
Tilburg

Projectnummer:
13040

Fase:
Uitvoeringsgereed Ontwerp

Ontwerp:
Losse Inrichting
4e en 5e verdieping

Status:
Definitief

Schaal:
1:100

Datum:
01-10-2020

Datum goedgekeurd:
8 : 01-10-2021
Wijziging UD verlichting deel 2

Formaat:
A0 (841 x 1189)

Gecontroleerd:
BvE

Tekeningnummer:

SK2 204 LI