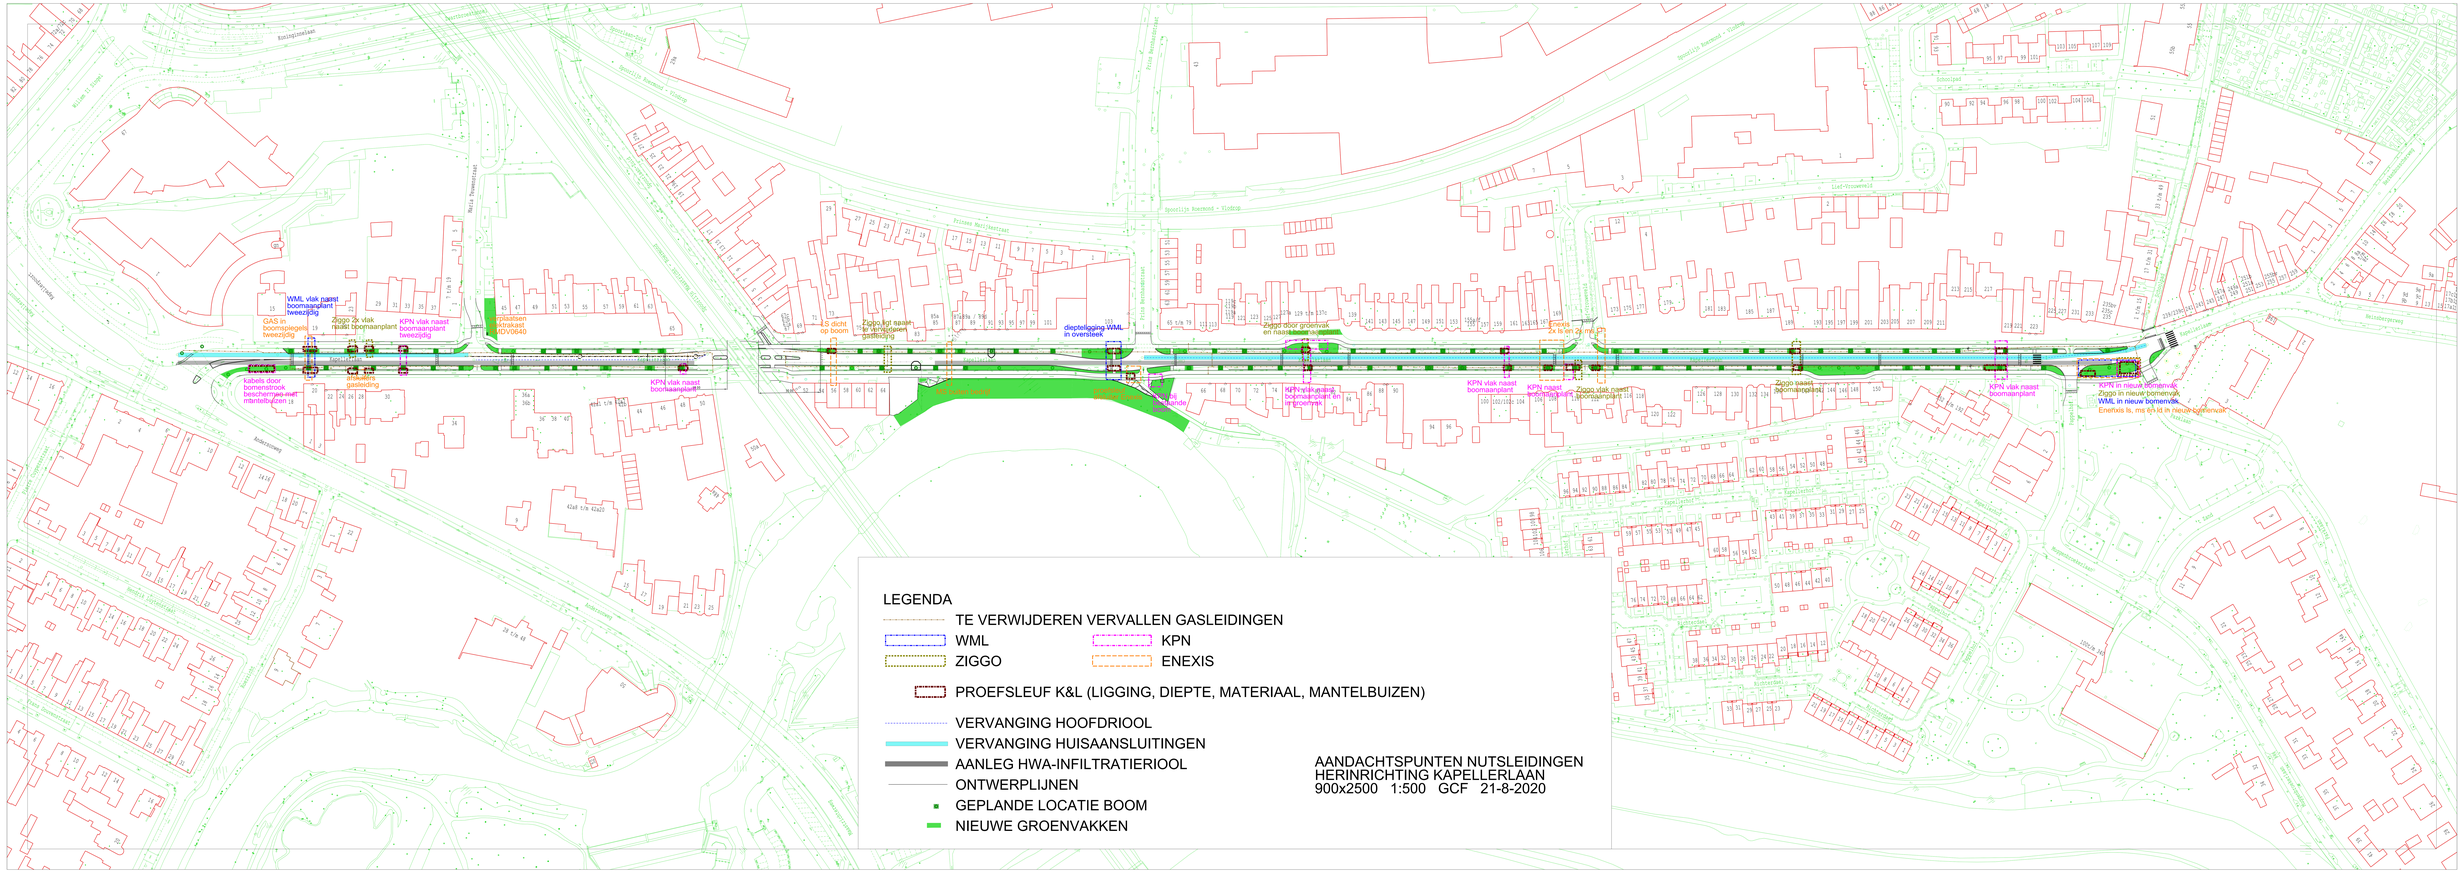
LEGENDA
TE VERWIJDEREN VERVALLEN GASLEIDINGEN
WML
KPN
ZIGGO
ENEXIS
PROEFSLEUF K&L (LIGGING, DIEPTE, MATERIAAL, MANTELBUIZEN)
VERVANGING HOOFDRIOOL
VERVANGING HUISAANSLUITINGEN
AANLEG HWA-INFILTRATIERIOOL
ONTWERPLINIEN
GEPLANDE LOCATIE BOOM
NIEUWE GROENVAKKEN
AANDACHTSPUNTEN NUTSLEIDINGEN
HERINRICHTING KAPELLERLAAN
900x2500 1:500 GCF 21-8-2020
WML vlak naast boomaanplant tweezijdig
GAS in boomsplegel tweezijdig
Ziggo 2x vlak naast boomaanplant
KPN vlak naast boomaanplant tweezijdig
Ziggo vlak naast boomaanplant
kabels door bomenstrook beschermen met mantelbuizen ja
Ziggo door gasleiding
KPN vlak naast boomaanplant
LS dicht op boom
Ziggo vlak naast boomaanplant
diepteligging WML in overslaek
Ziggo door groenvak en naast boom in groenvak
KPN vlak naast boomaanplant en in groenvak
KPN vlak naast boomaanplant
KPN naast boomaanplant
Ziggo vlak naast boomaanplant
Ziggo naast boomaanplant
KPN vlak naast boomaanplant
KPN in nieuw bomenvak
Ziggo in nieuw bomenvak
WML in nieuw bomenvak
Enexis ls, ms en kl in nieuw bomenvak