


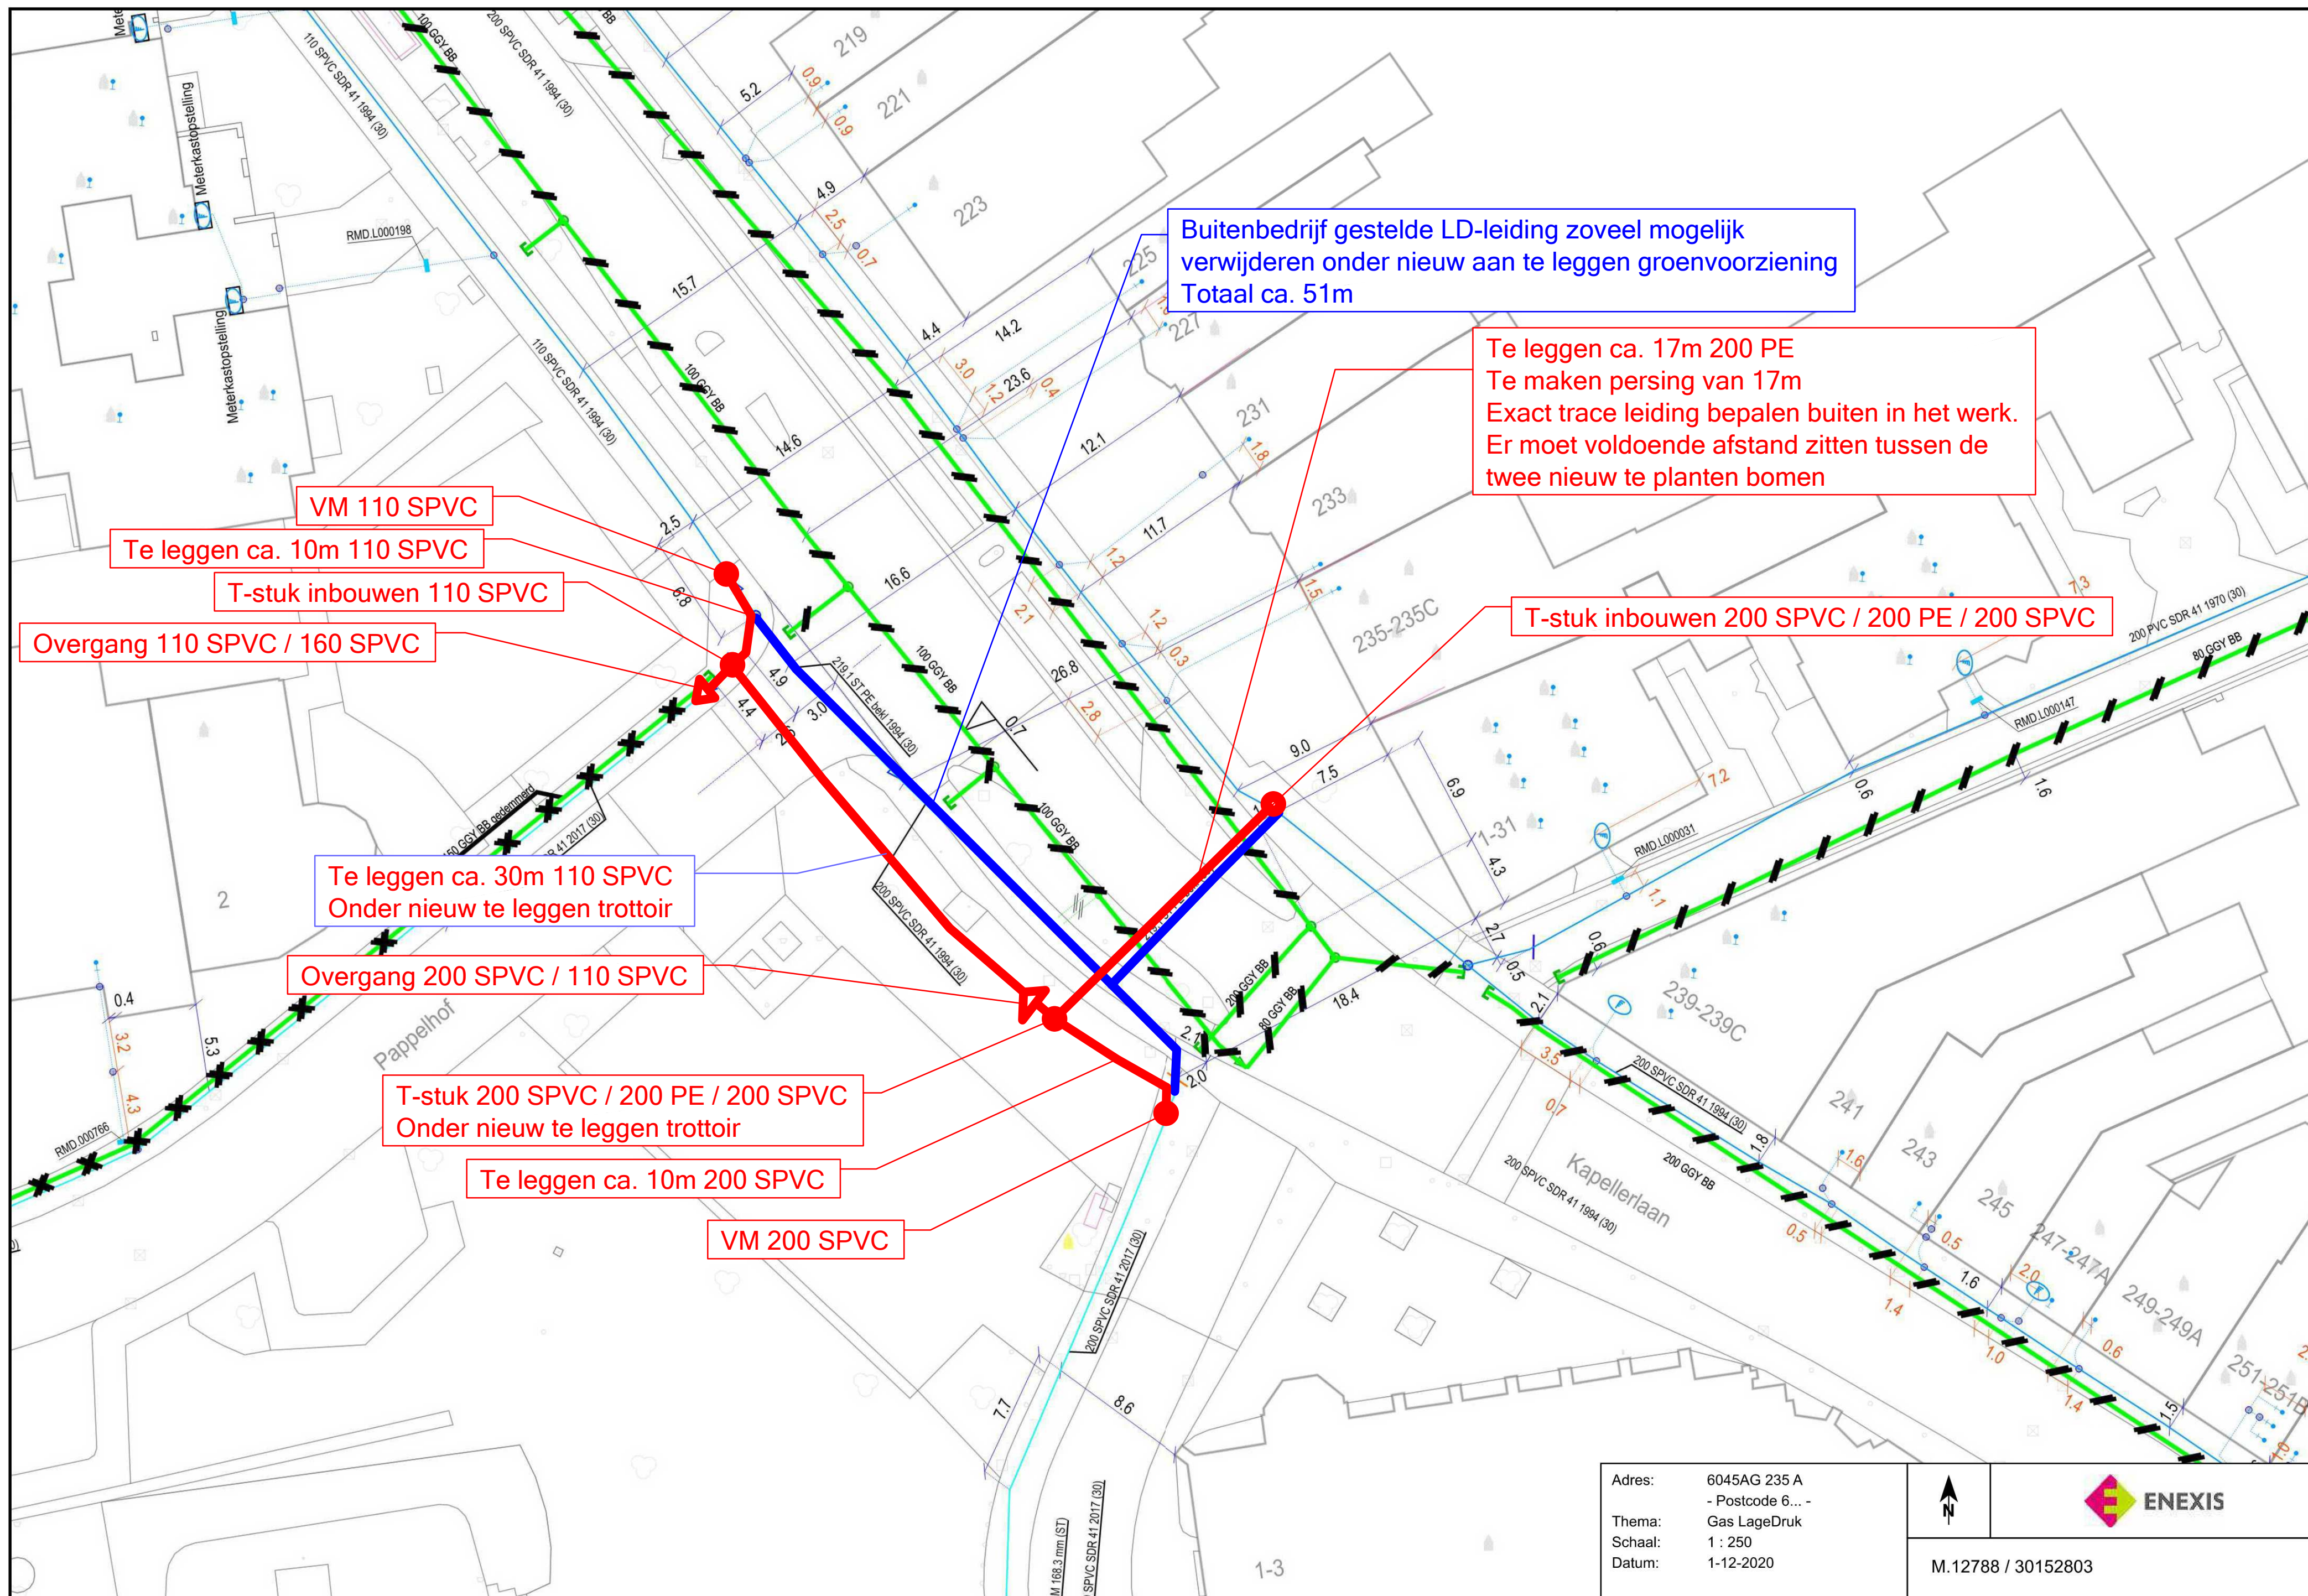

Buitenbedrijf gestelde LD-leiding zoveel mogelijk verwijderen onder nieuw aan te leggen groenvoorziening
Totaal ca. 51m

Te leggen ca. 17m 200 PE
Te maken persing van 17m
Exact trace leiding bepalen buiten in het werk.
Er moet voldoende afstand zitten tussen de twee nieuw te planten bomen

VM 110 SPVC
Te leggen ca. 10m 110 SPVC
T-stuk inbouwen 110 SPVC

Overgang 110 SPVC / 160 SPVC

T-stuk inbouwen 200 SPVC / 200 PE / 200 SPVC

Te leggen ca. 30m 110 SPVC
Onder nieuw te leggen trottoir

Overgang 200 SPVC / 110 SPVC

T-stuk 200 SPVC / 200 PE / 200 SPVC
Onder nieuw te leggen trottoir

Te leggen ca. 10m 200 SPVC

VM 200 SPVC

Adres: 6045AG 235 A
- Postcode 6... -
Thema: Gas LageDruk
Schaal: 1 : 250
Datum: 1-12-2020

ENEXIS
M.12788 / 30152803