




Zuid gevel nieuw

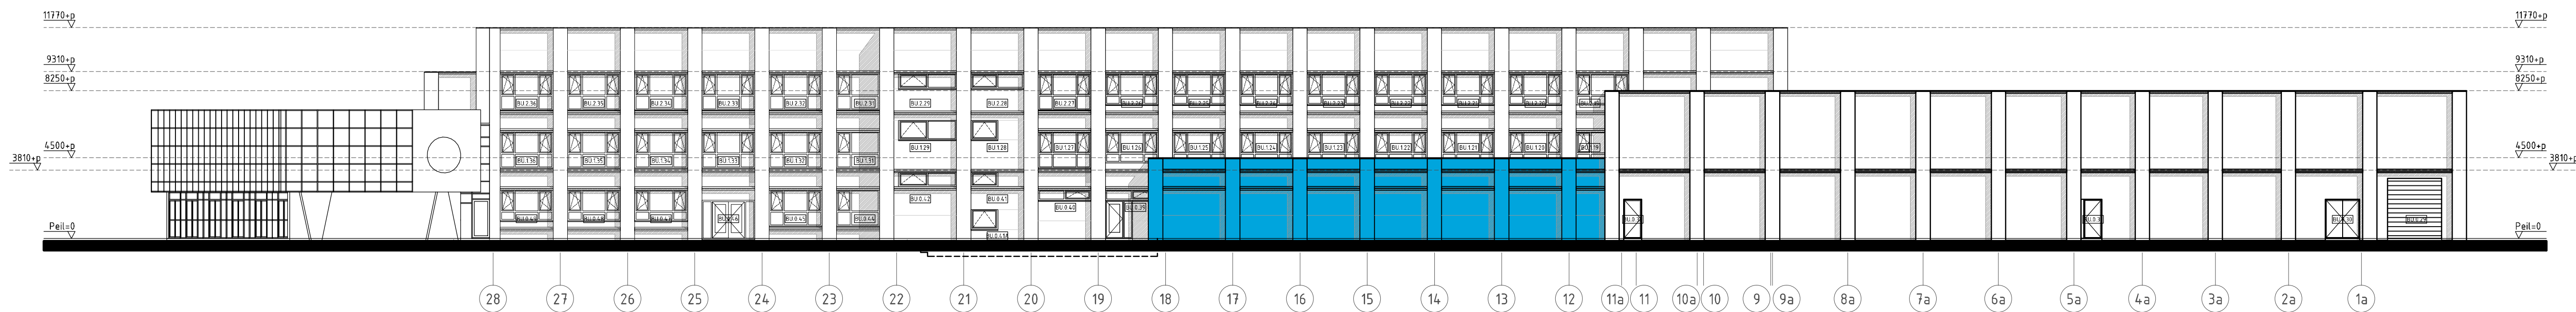


Noord gevel nieuw

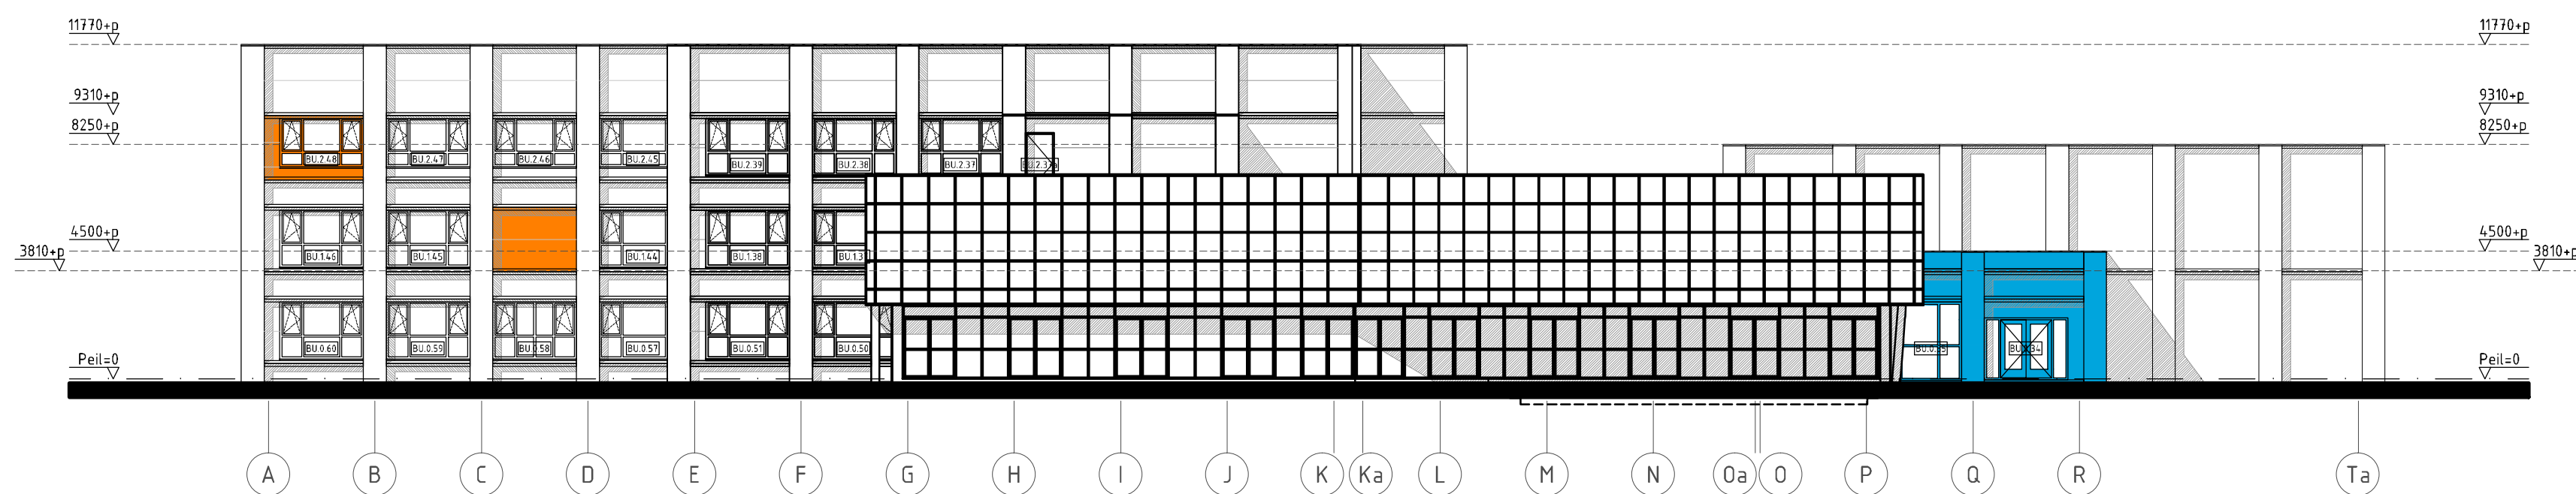

Oost gevel nieuw

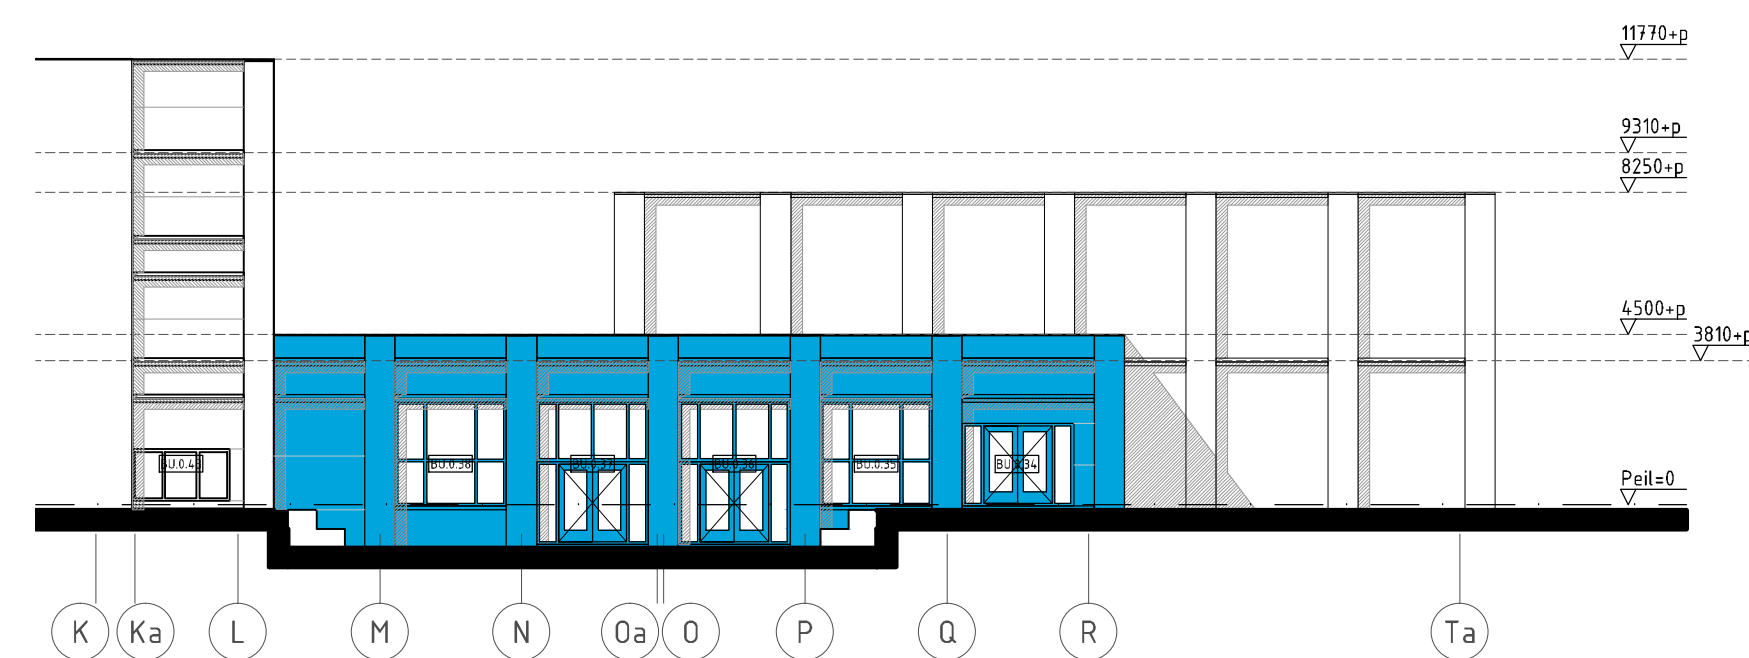

Oost gevel nieuw t.p.v. zitkuil

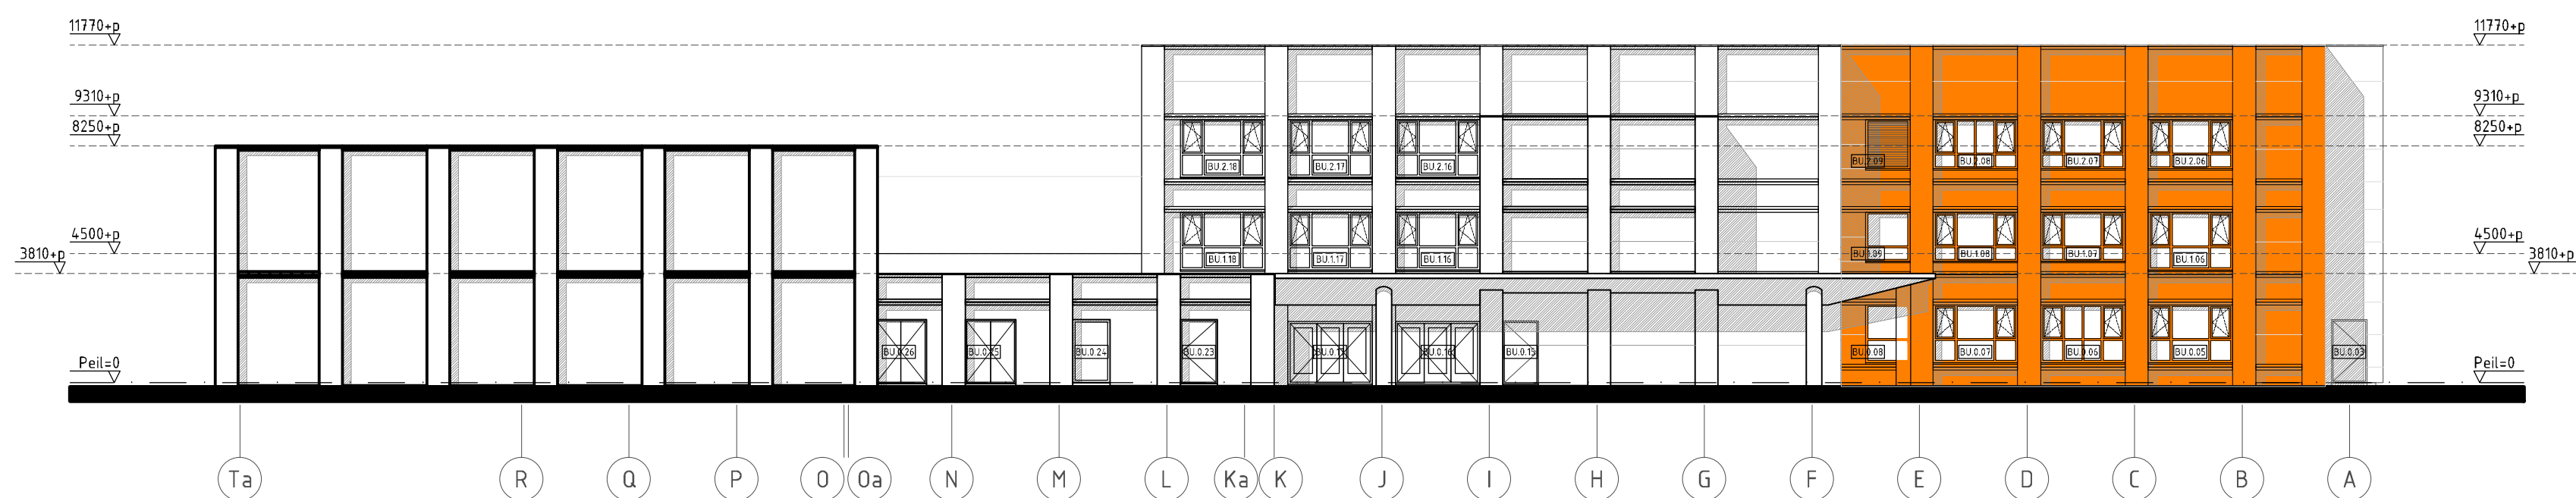

West gevel nieuw

ALLE MATEN IN HET WERK TE CONTROLEREN

project:
Renovatie Christelijk College De Noordgouw
Eperweg 34-a, 8181 EW Heerde

opdrachtgever:
De Noordgouw
Heerde

onderwerp:
GEVELS

status: definitief
getekend: DR/FR/RW

datum 1e versie: 03-06-2022
wijz. datum + versie: 11-07-2022

formaat: A1
schaal: 1:200

projectnummer:

1915

tekeningnummer:

TO-200

EBBENS ARCHITECTEN

Kastanjelaan 6 3833AN Leusden 085 - 06 557 44
info@ebbensarchitecten.nl www.ebbensarchitecten.nl