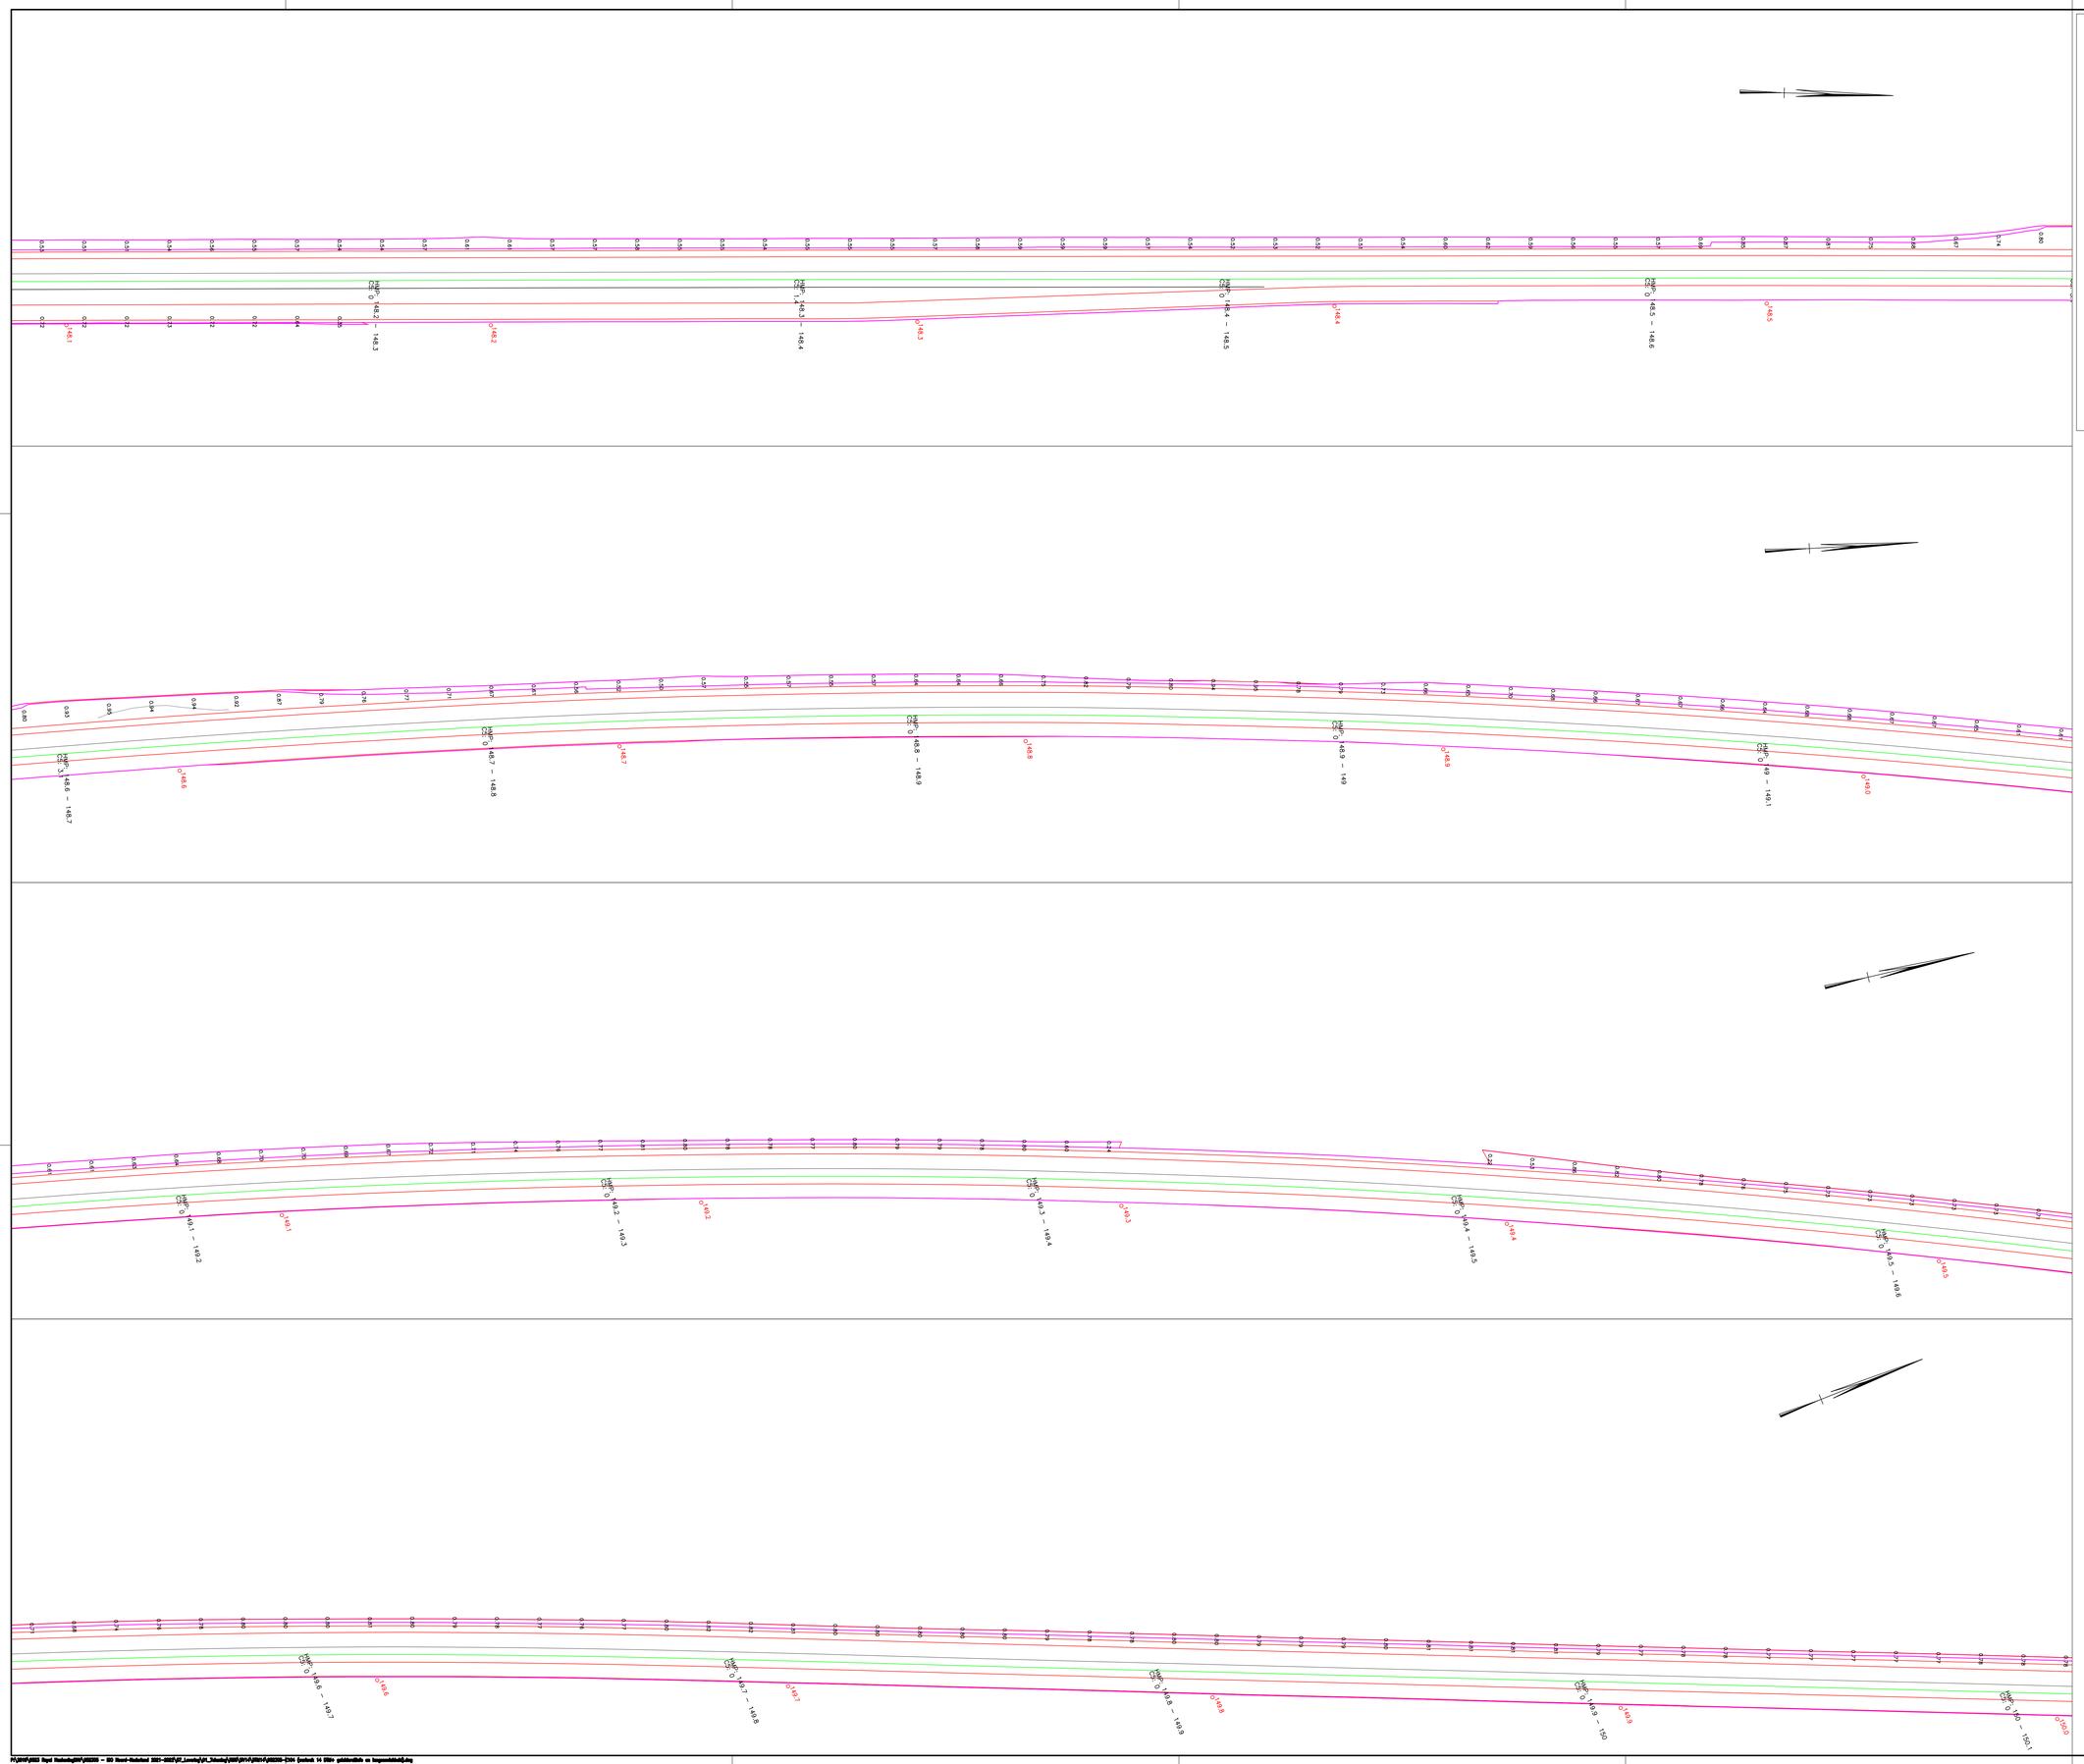

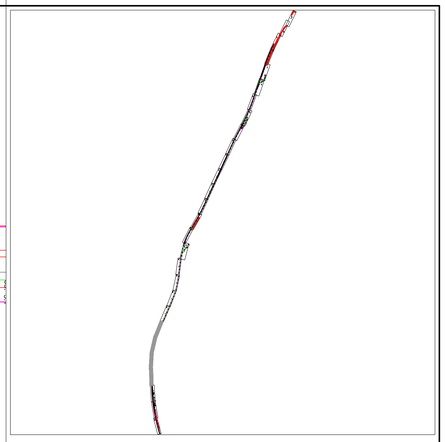

0.75 Geleiderailhoogte

154.5 – 154.4
C5: 0 Langsonvlakheid lijn met C5 waarde

IGO Noord-Nederland 2021 - 2022			projectcode -
DTM met geleiderailinfo en langsonvlakheid A28 HRL 146.7 - 158.65			zaaknummer 31146811 jaar 2019
documentsoort TEKENING			formaat A0
getekend MS 21-11-2019	behoort bij -		schaal 1:500
gecontroleerd SH 21-11-2019	blad 2 in 8 bladen		regnr -
vrijgegeven - -	status DEFINITIEF	versie 1.0	tekno 02

P:\2019\49523 Royal Haskoning\DHV\BIJ2005 - IGO Noord-Nederland 2021-2022\07_Levering\01_Tekening\RWS\BV14\DTM\49523\05-E104 (werktek 14 DTM+ geleiderailinfo en langsonvlakheid).dwg