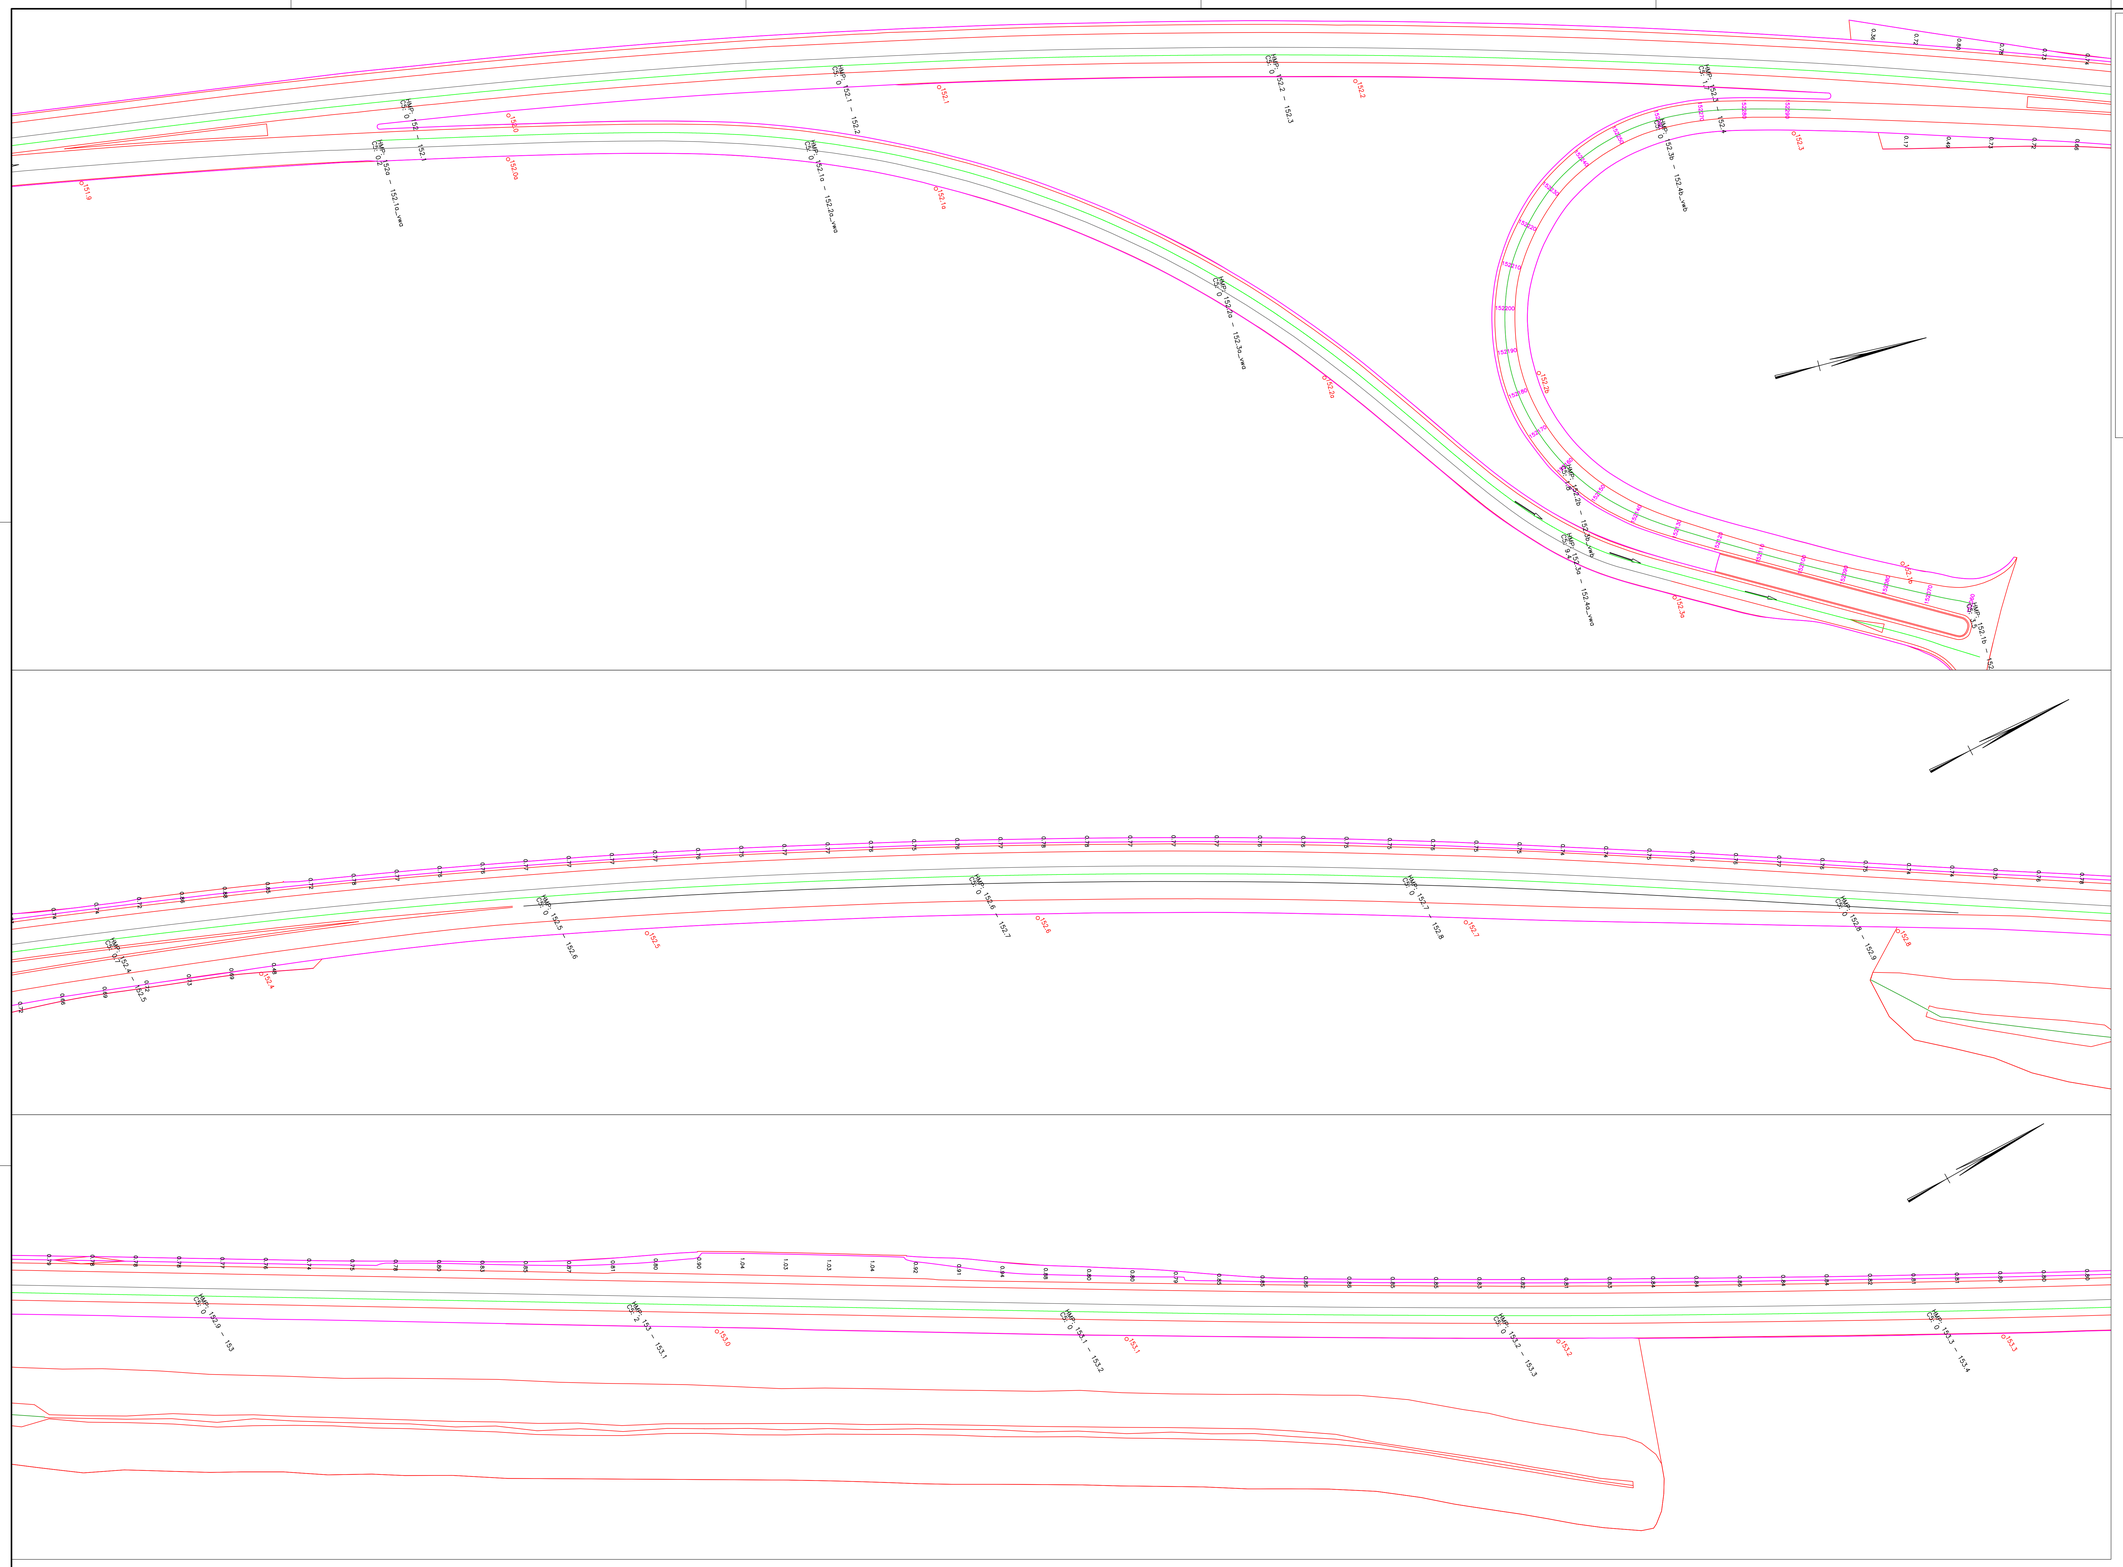

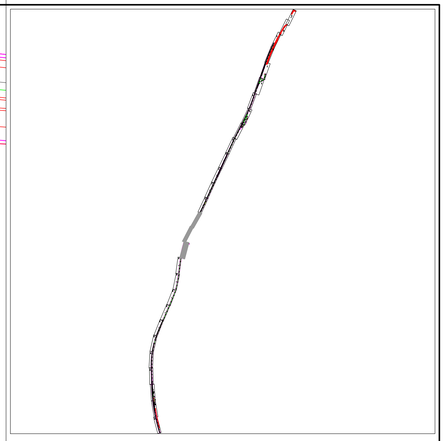

0.75 Geleiderailhoogte

154.5 – 154.4
C5: 0 Langsonvlakheid lijn met C5 waarde

IGO Noord-Nederland 2021 - 2022			-
DTM met geleiderailinfo en langsonvlakheid A28 HRL 146.7 - 158.65			projectcode -
			zaaknummer 31146811
			jaar 2019
documentsoort TEKENING			formaat A0
getekend MS	21-11-2019	behoort bij -	schaal 1:500
gecontroleerd SH	21-11-2019	blad 4 in 8 bladen	regnr -
vrijgegeven -	-	status DEFINITIEF	versie 1.0 tekn 04

P:\2019\35523 Royal HaskoningDHV\352305 - IGO Noord-Nederland 2021-2022\07_Levering\01_Tekening\RWS\WV1-07\TK0-0152305-E104 (werkvak 14 DTM+ geleiderailinfo en langsonvlakheid).dwg