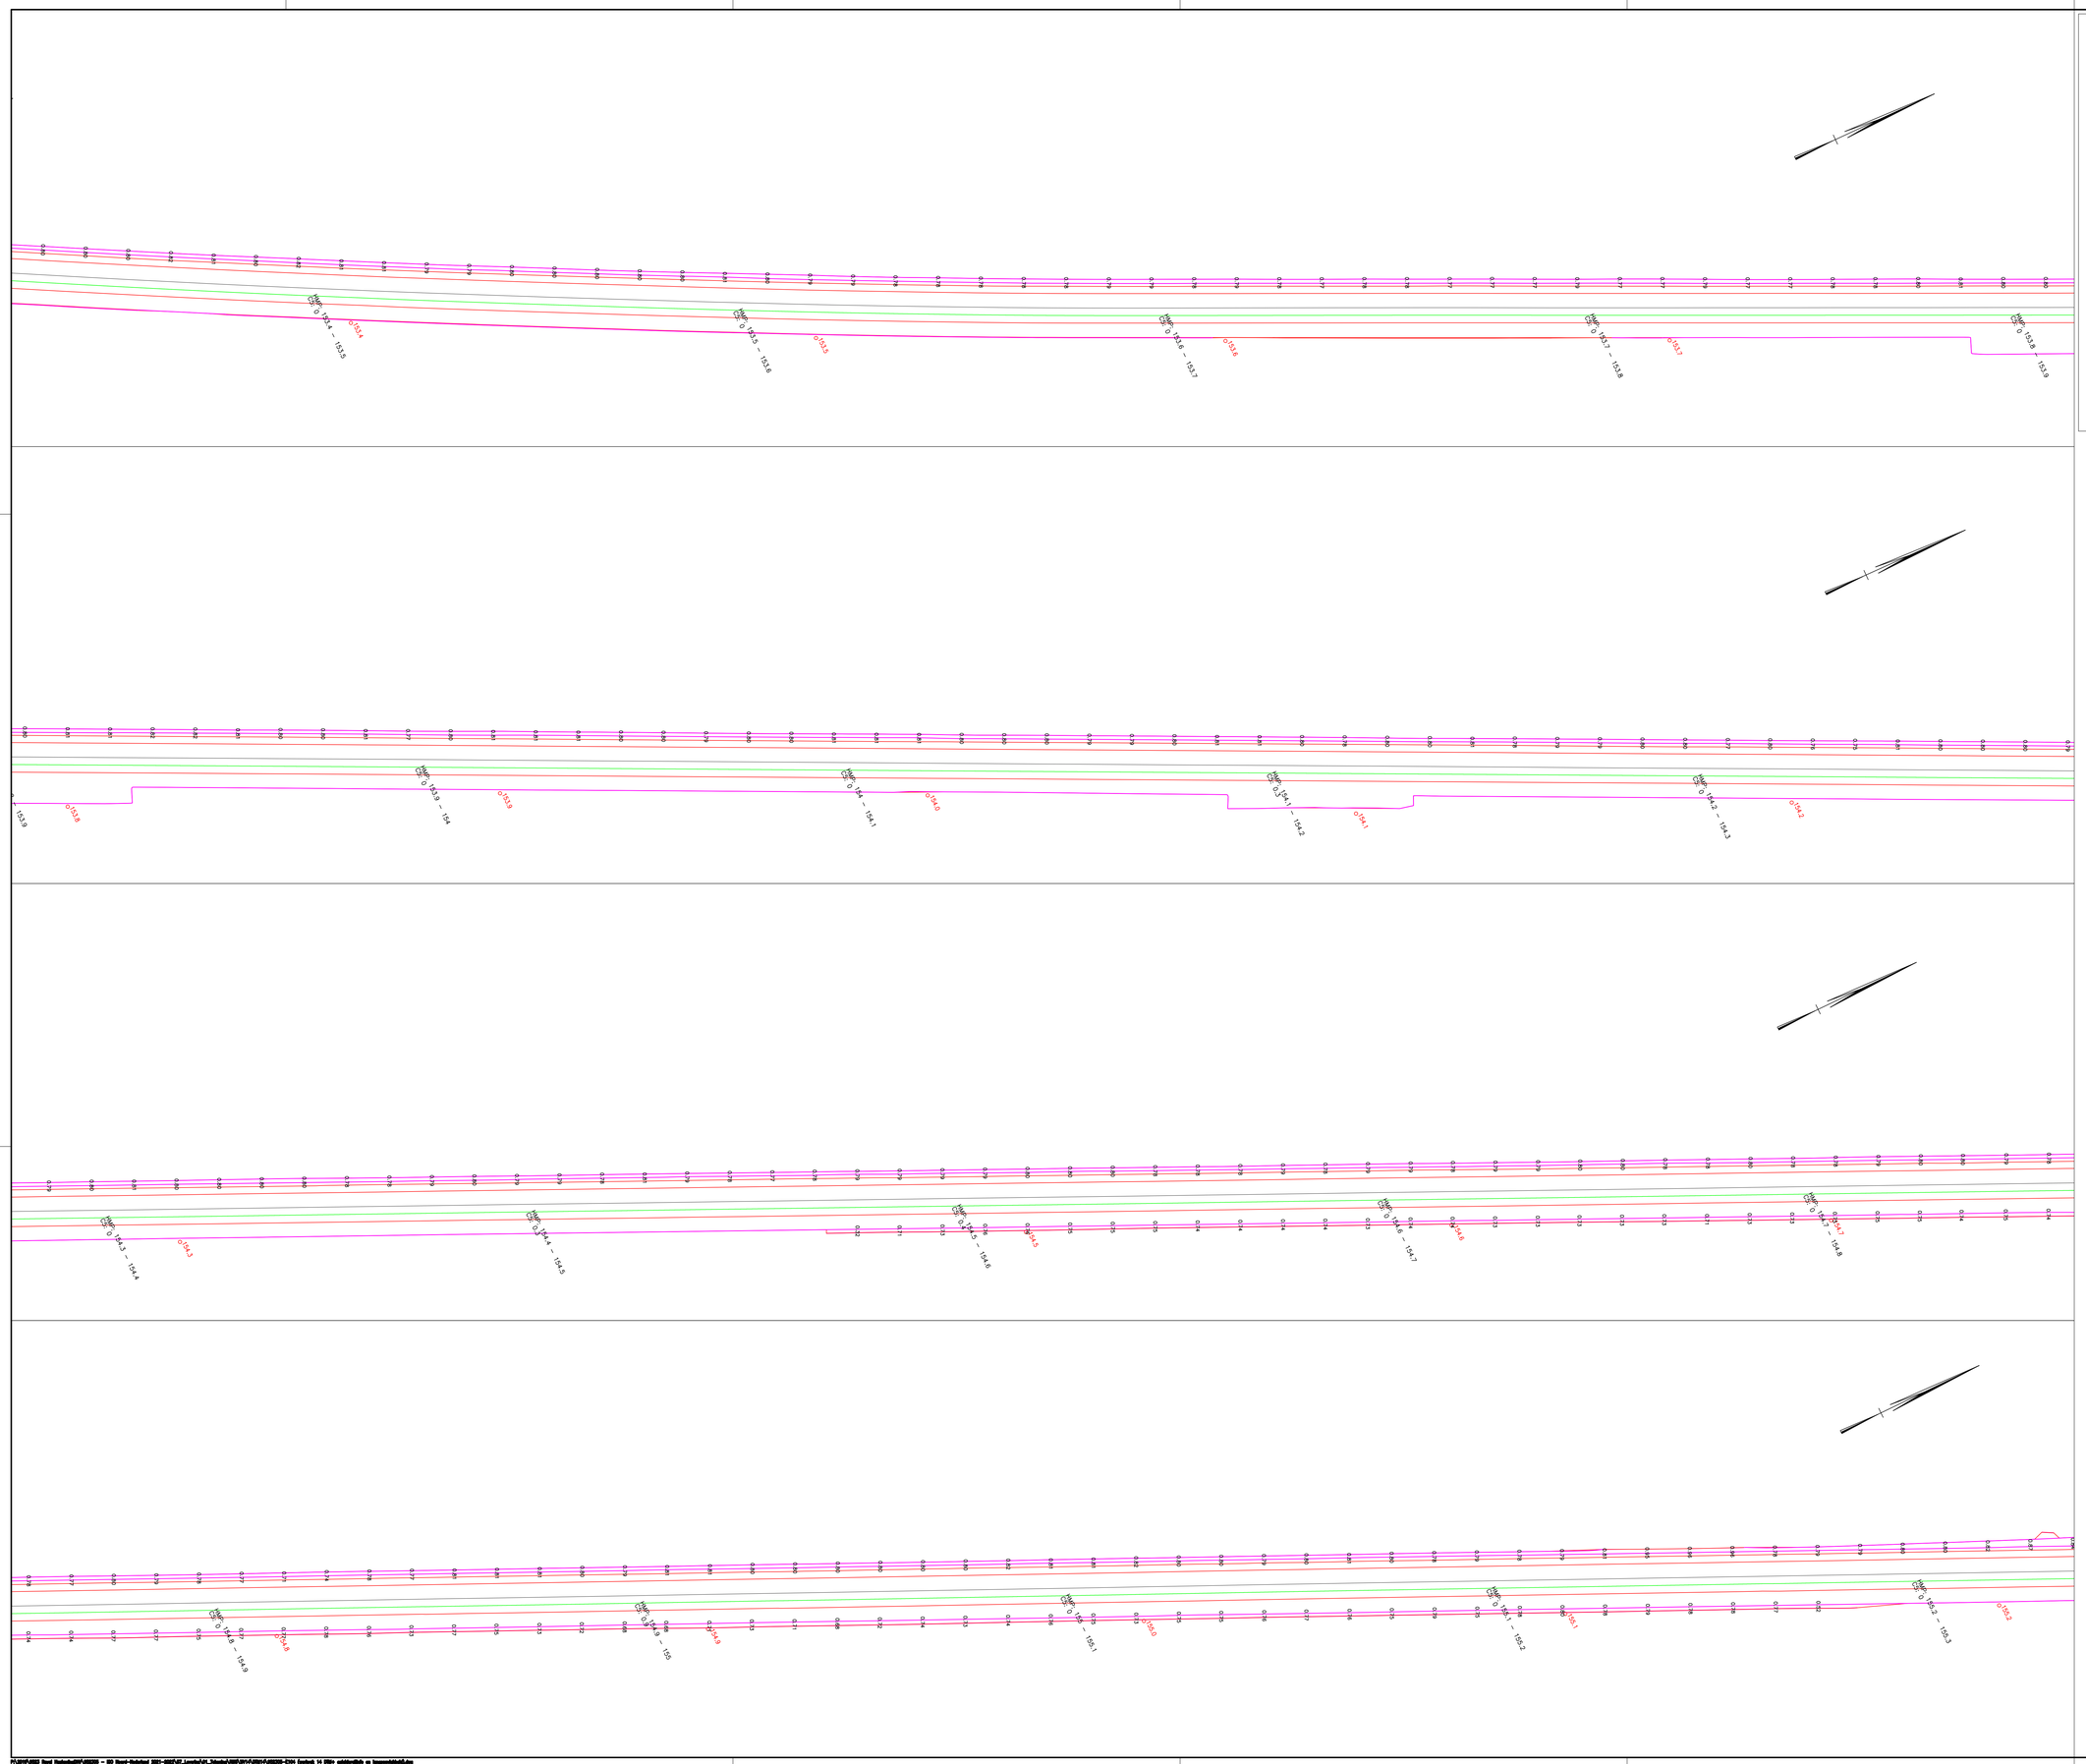

0.75 Geleiderailhoogte

154.5 – 154.4
C5: 0 Langsonvlakheid lijn met C5 waarde

GEOMAAT T +31 (0)318 551 55, BP
F +31 (0)318 551 75, KP
E info@geomaat.nl

Rijkswaterstaat
Ministerie van Infrastructuur en Milieu

Royal HaskoningDHV

IGO Noord-Nederland 2021 - 2022			-
DTM met geleiderailinfo en langsonvlakheid A28 HRL 146.7 - 158.65			projectcode -
			zaaknummer 31146811
			jaar 2019
documentsoort TEKENING			formaat A0
getekend MS	21-11-2019	behoort bij -	schaal 1:500
gecontroleerd SH	21-11-2019	blad 5 in 8 bladen	regnr -
vrijgegeven -	-	status DEFINITIEF versie 1.0	tekno 05

P:\2019\IR023 Royal Haskoning\DHV\052305 - IGO Noord-Nederland 2021-2022\07_Levering\01_Tekening\PRE\BV\14\DTM\14\052305-E104 (werktek 14 DTM+ geleiderailinfo en langsonvlakheid).dwg