
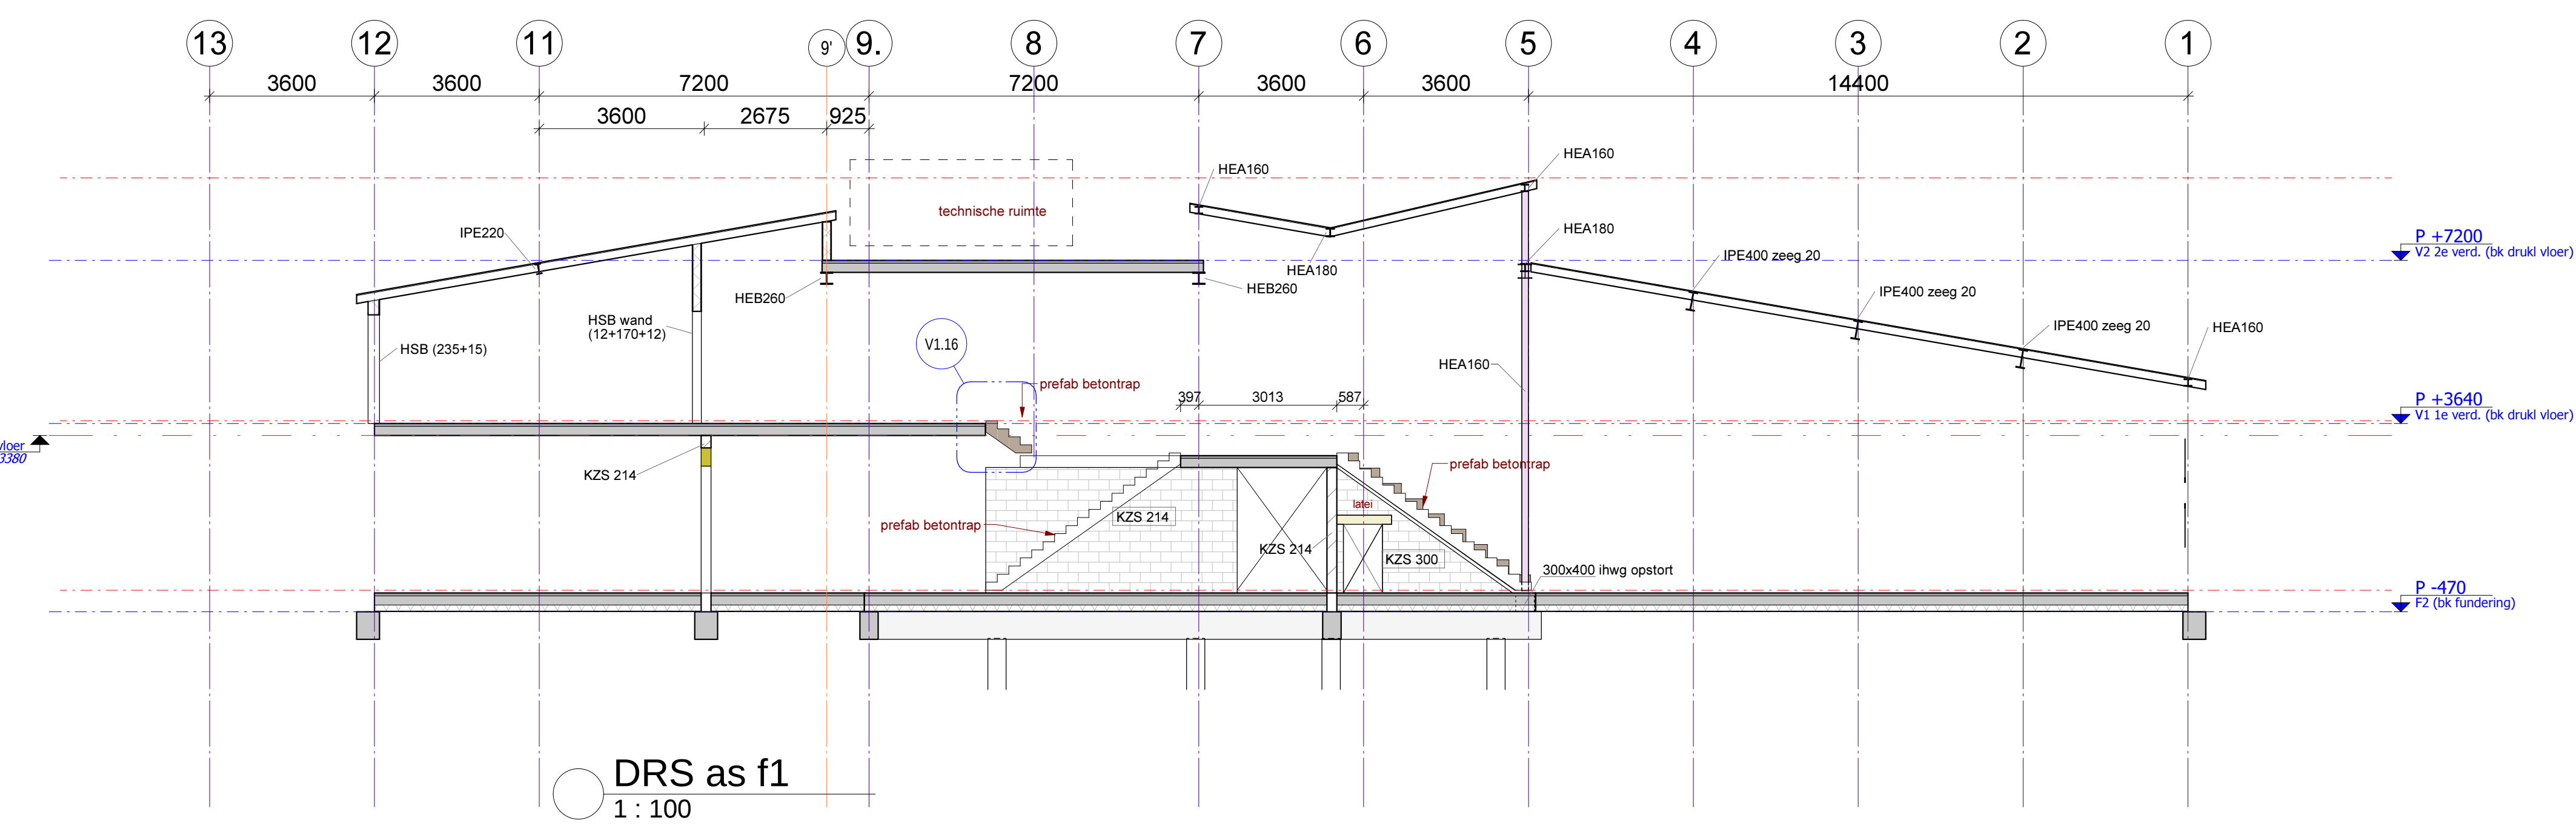
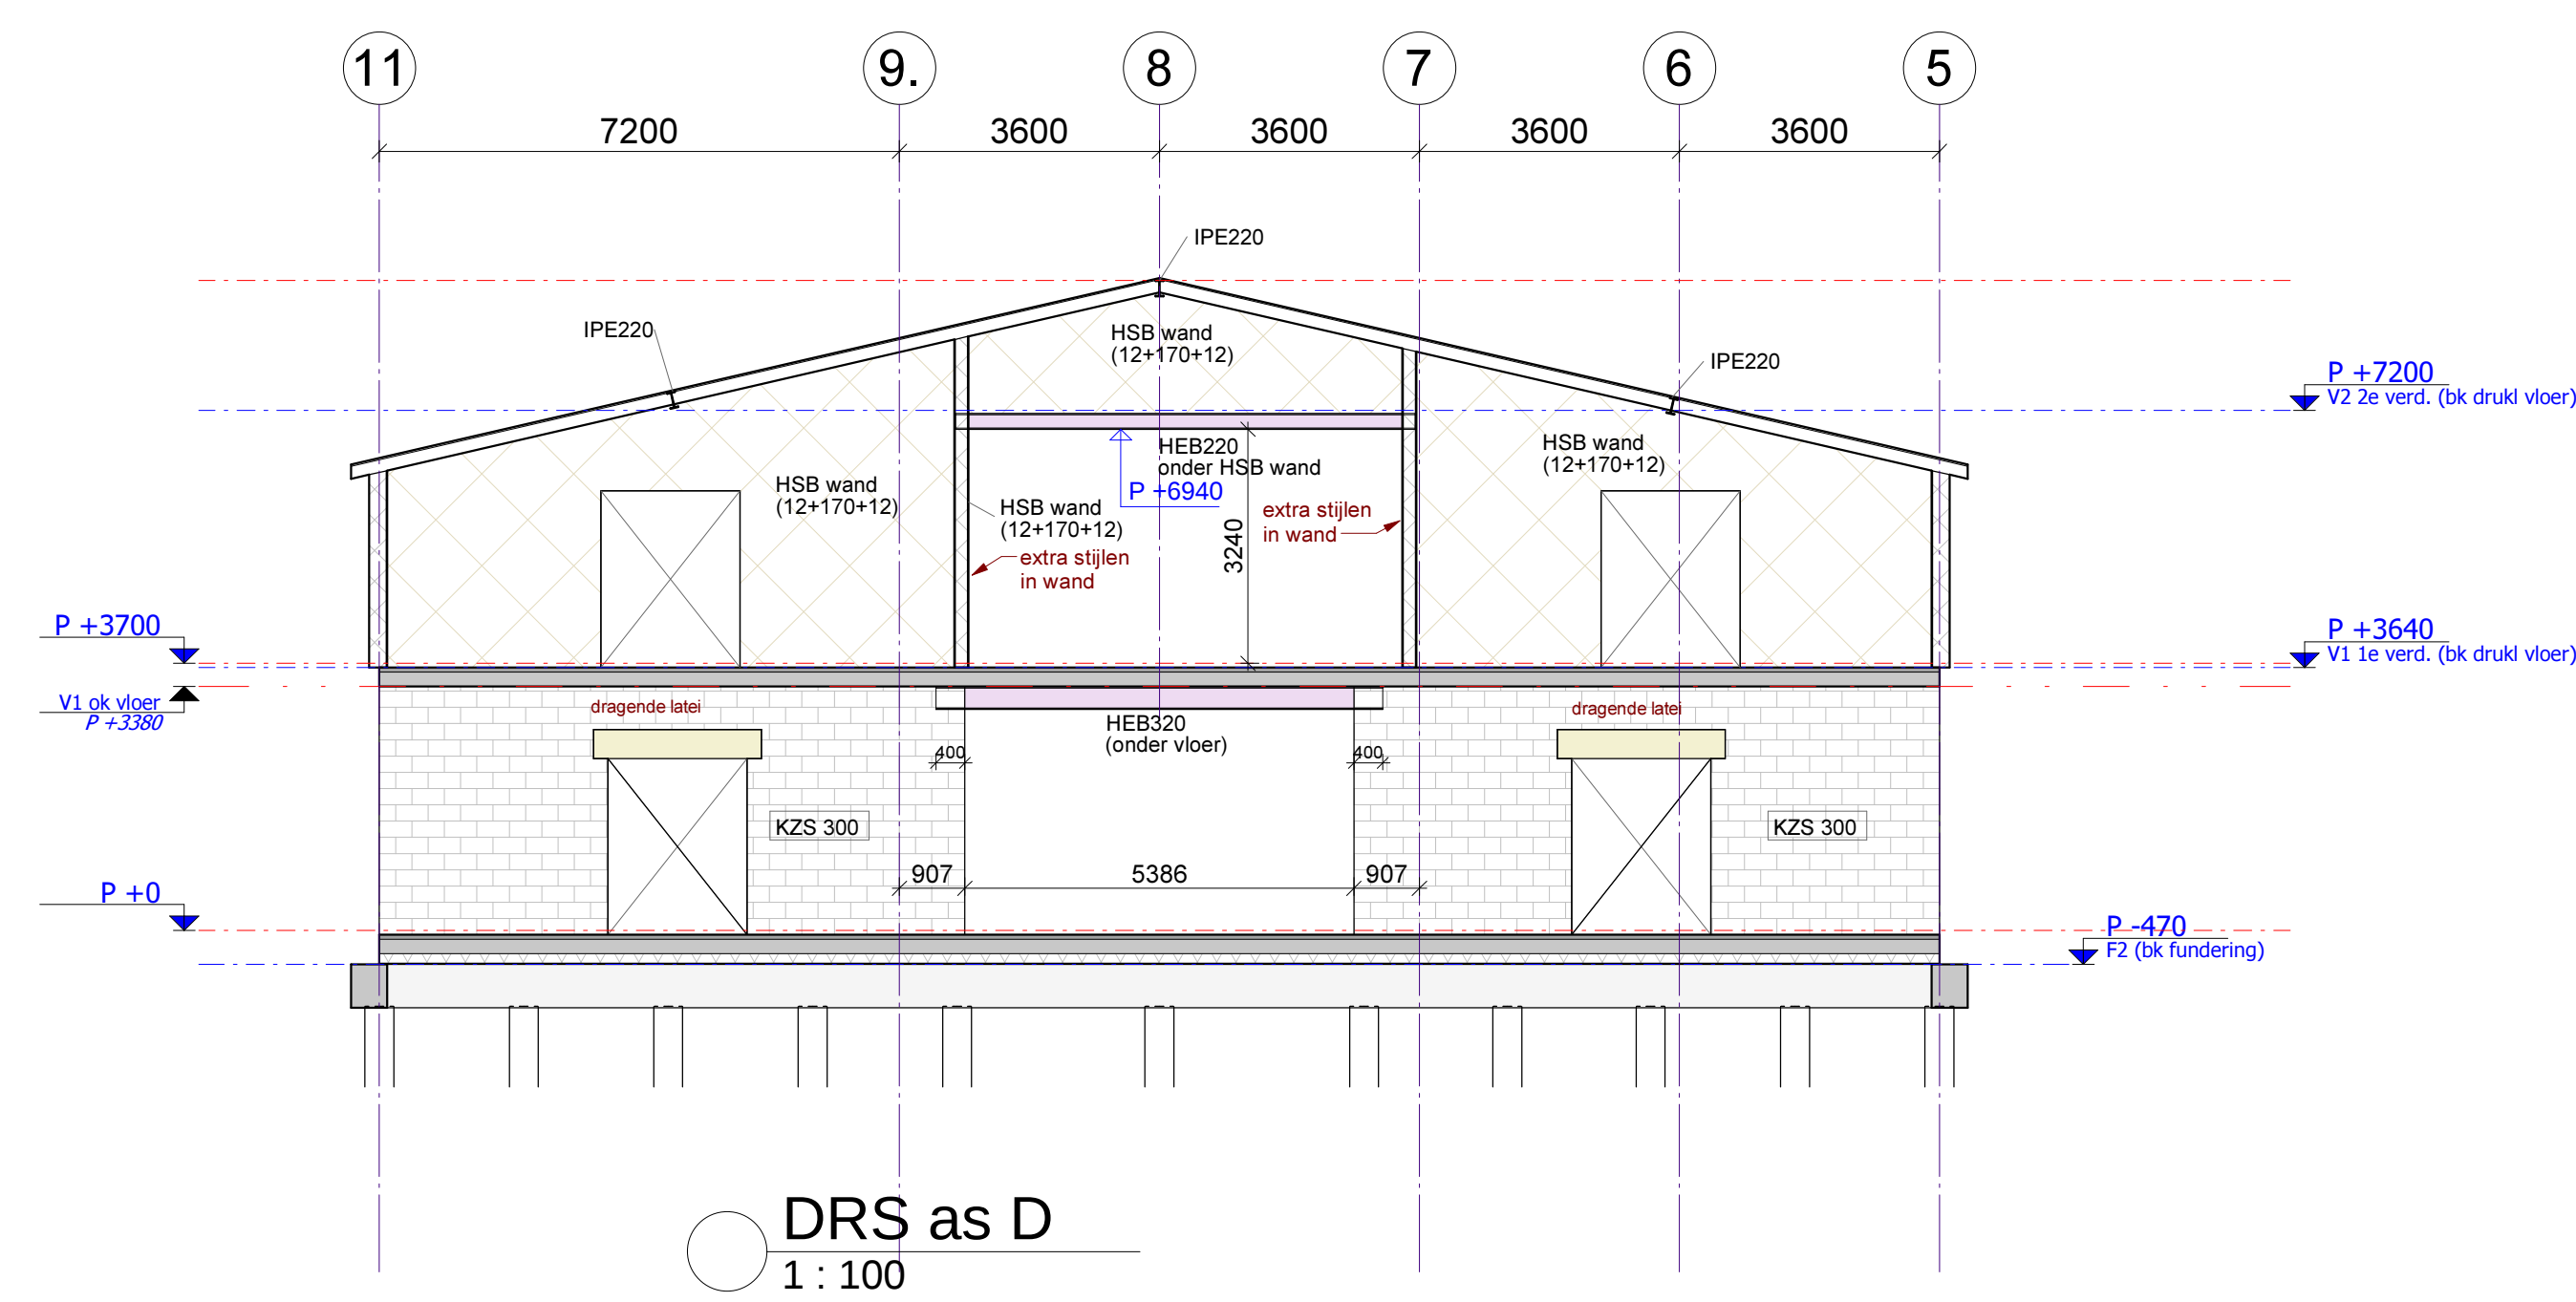
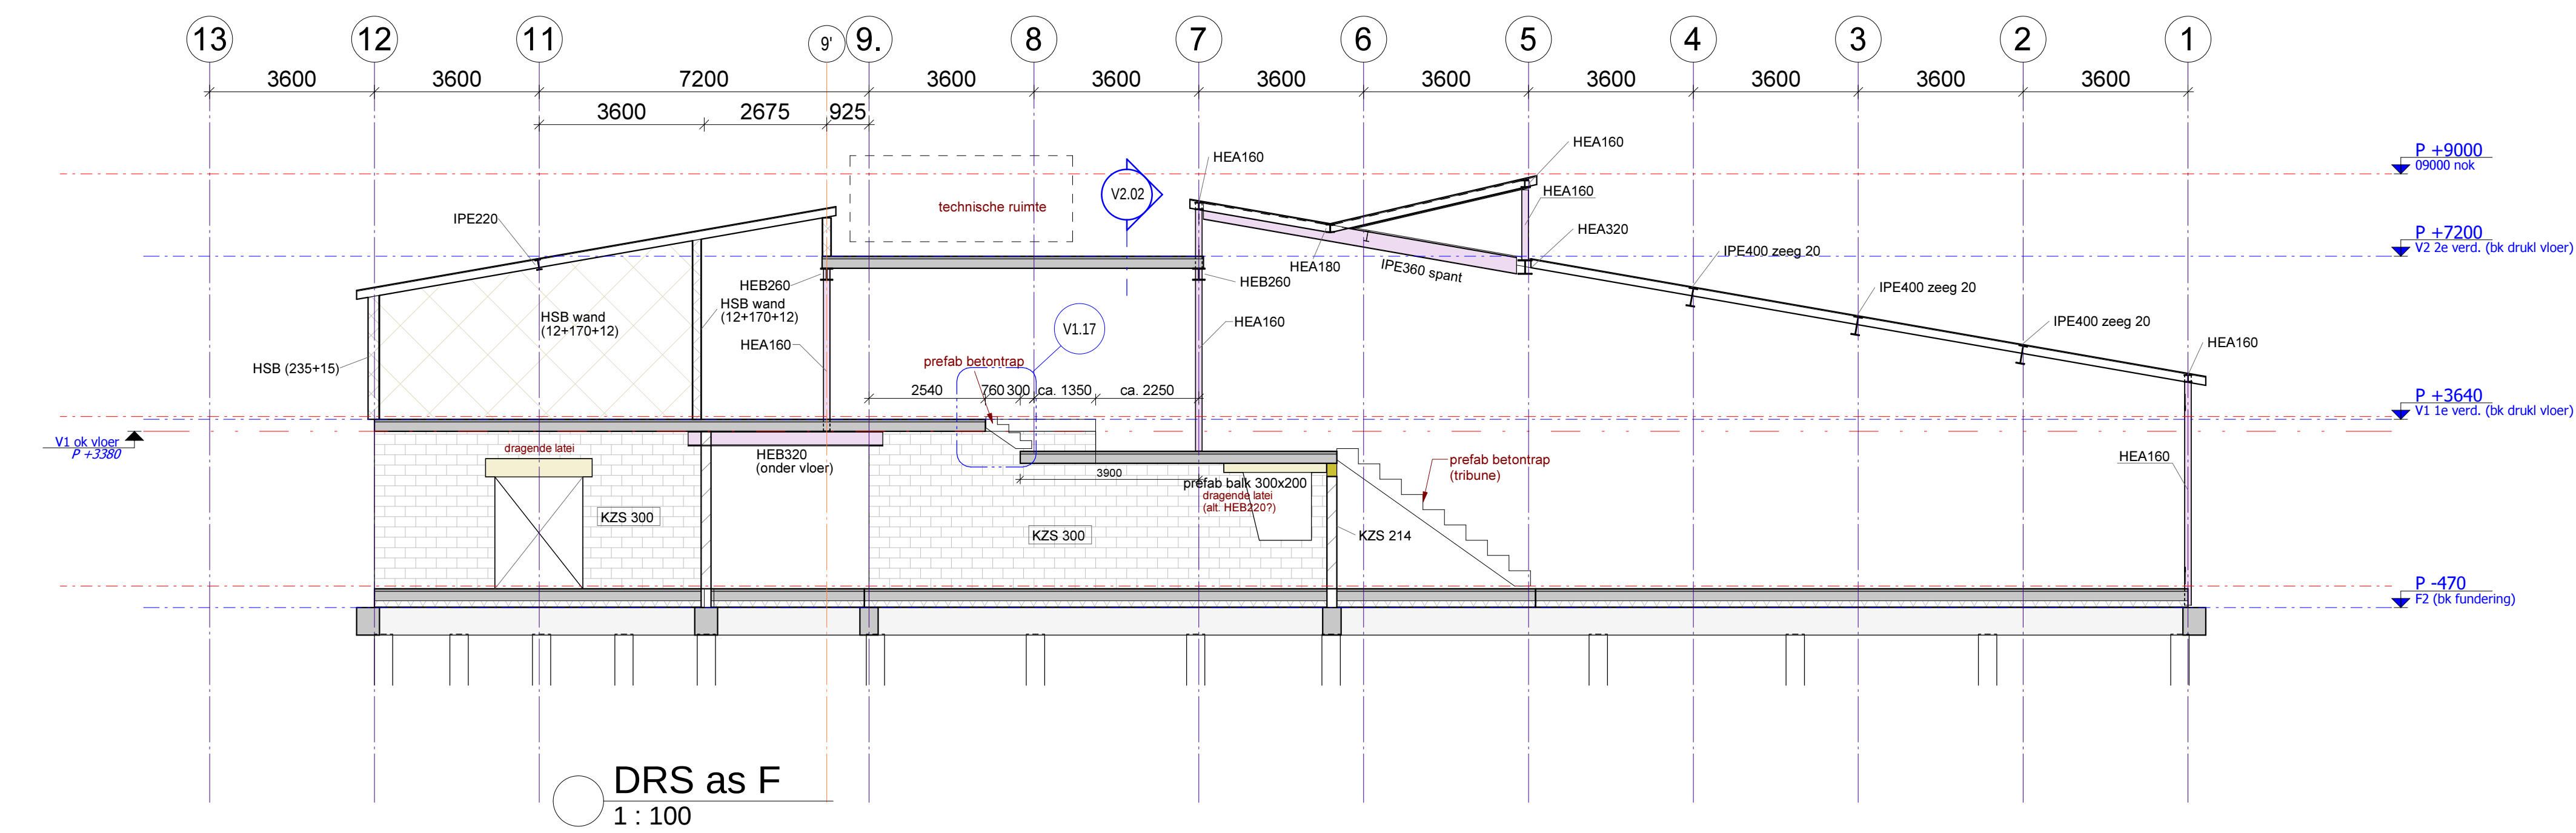
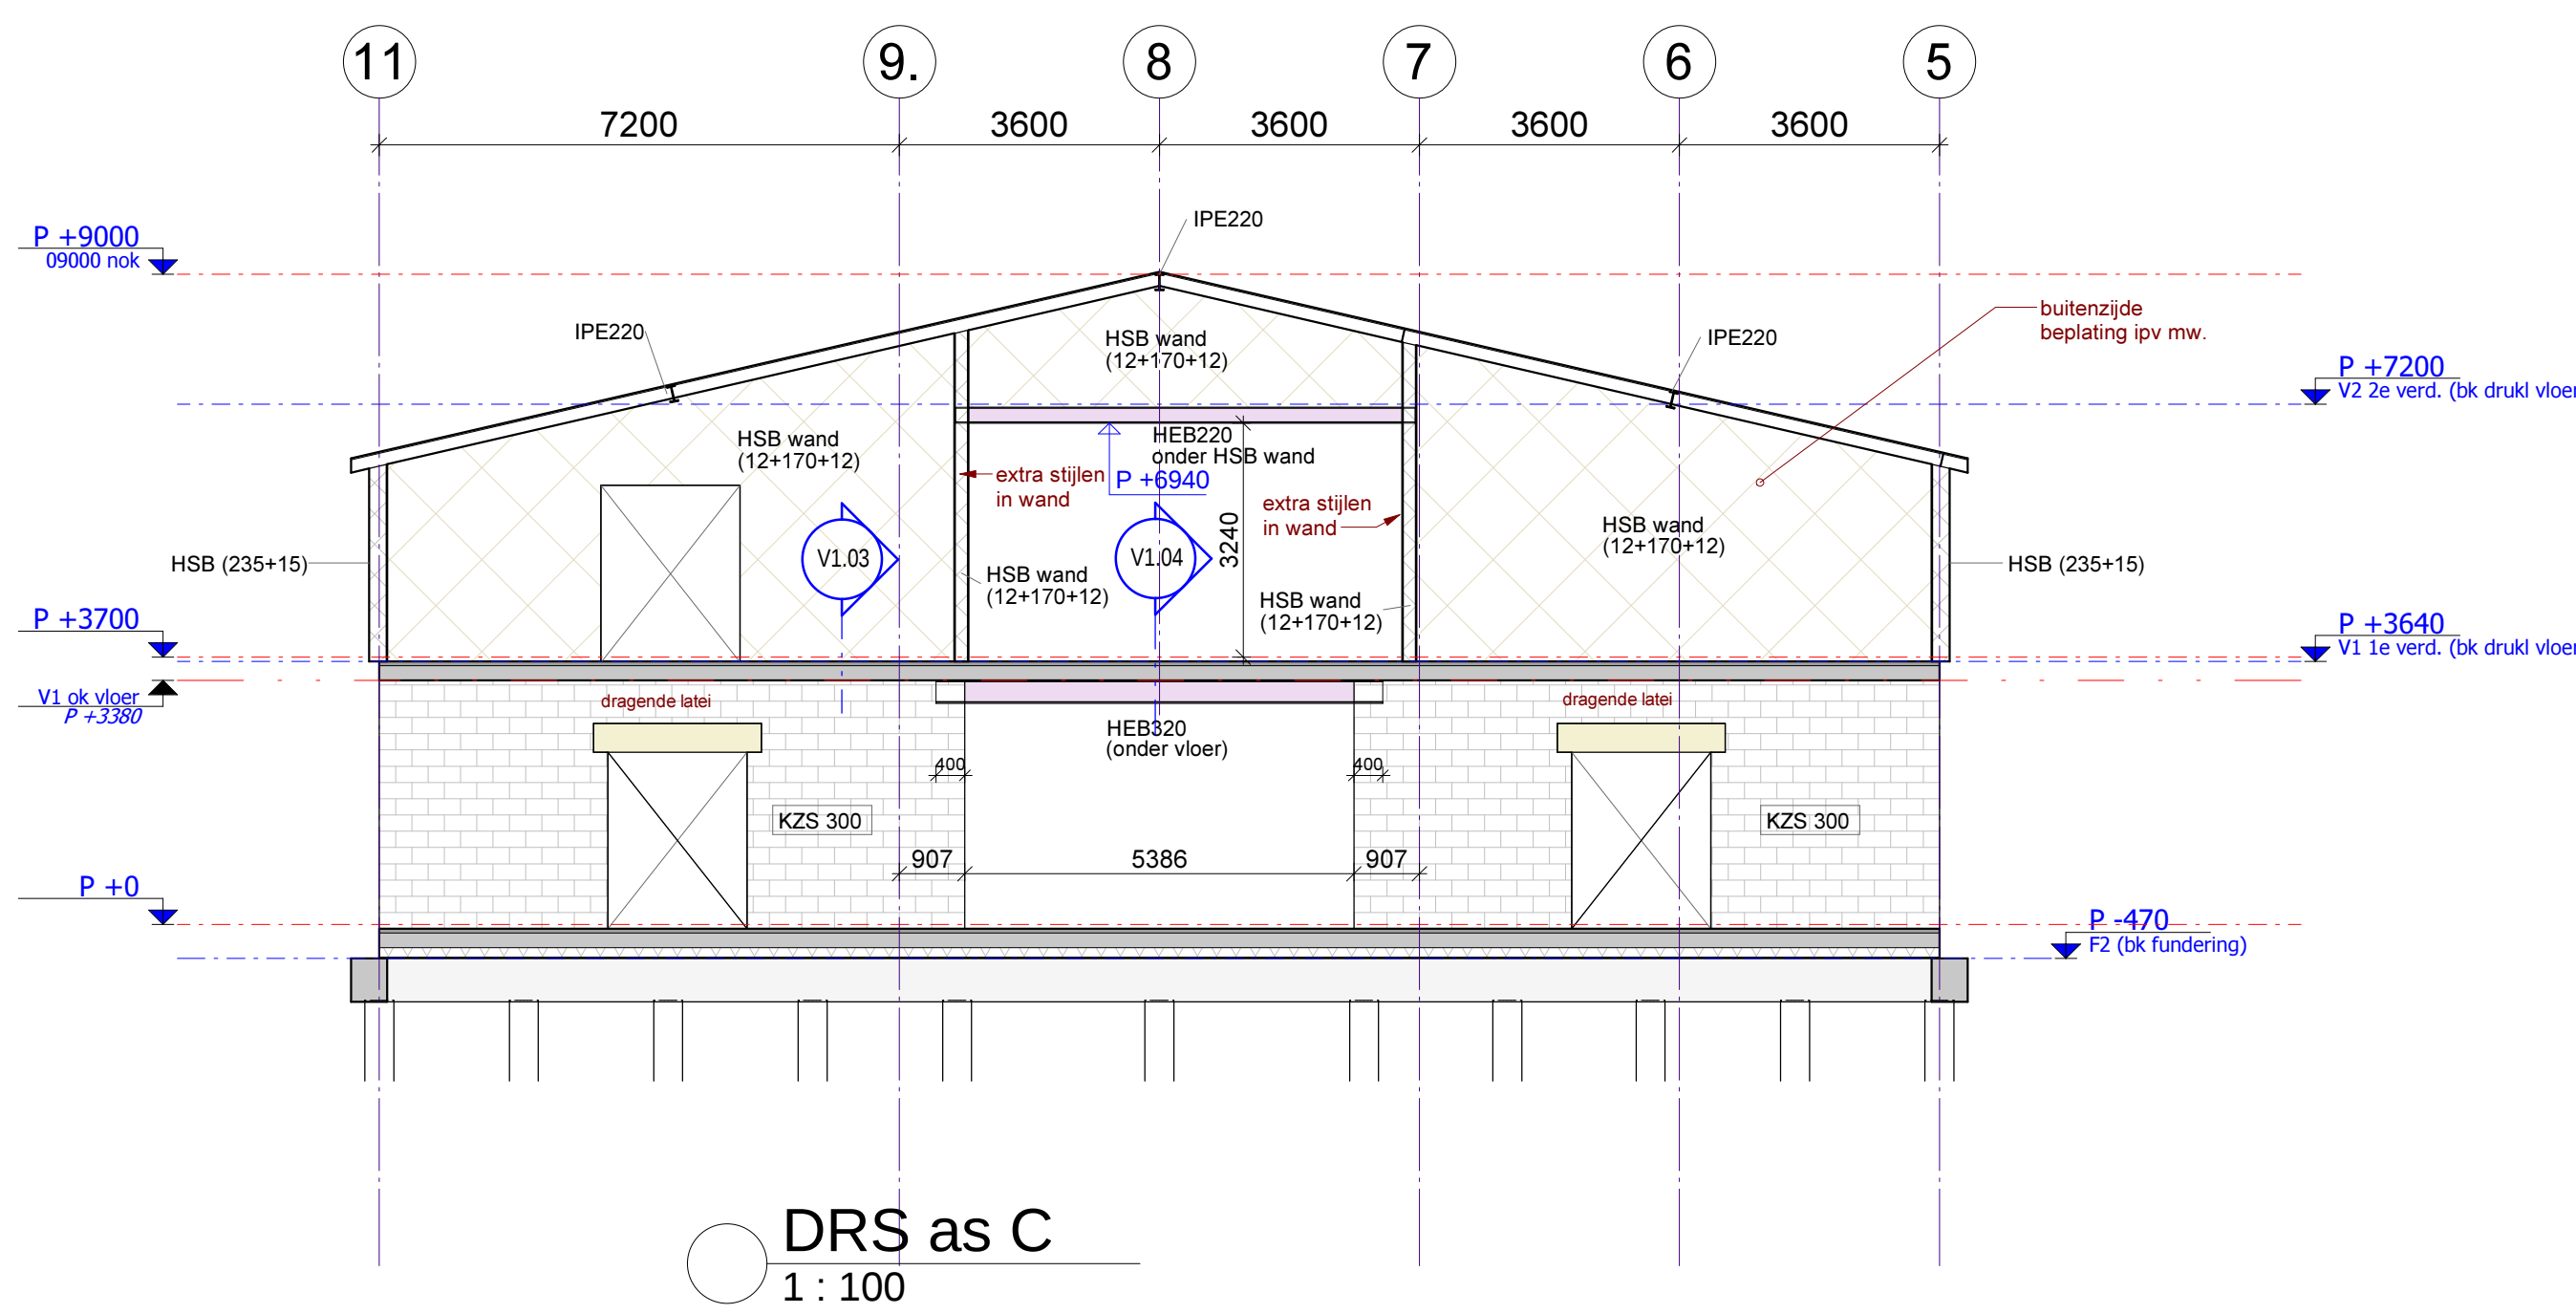
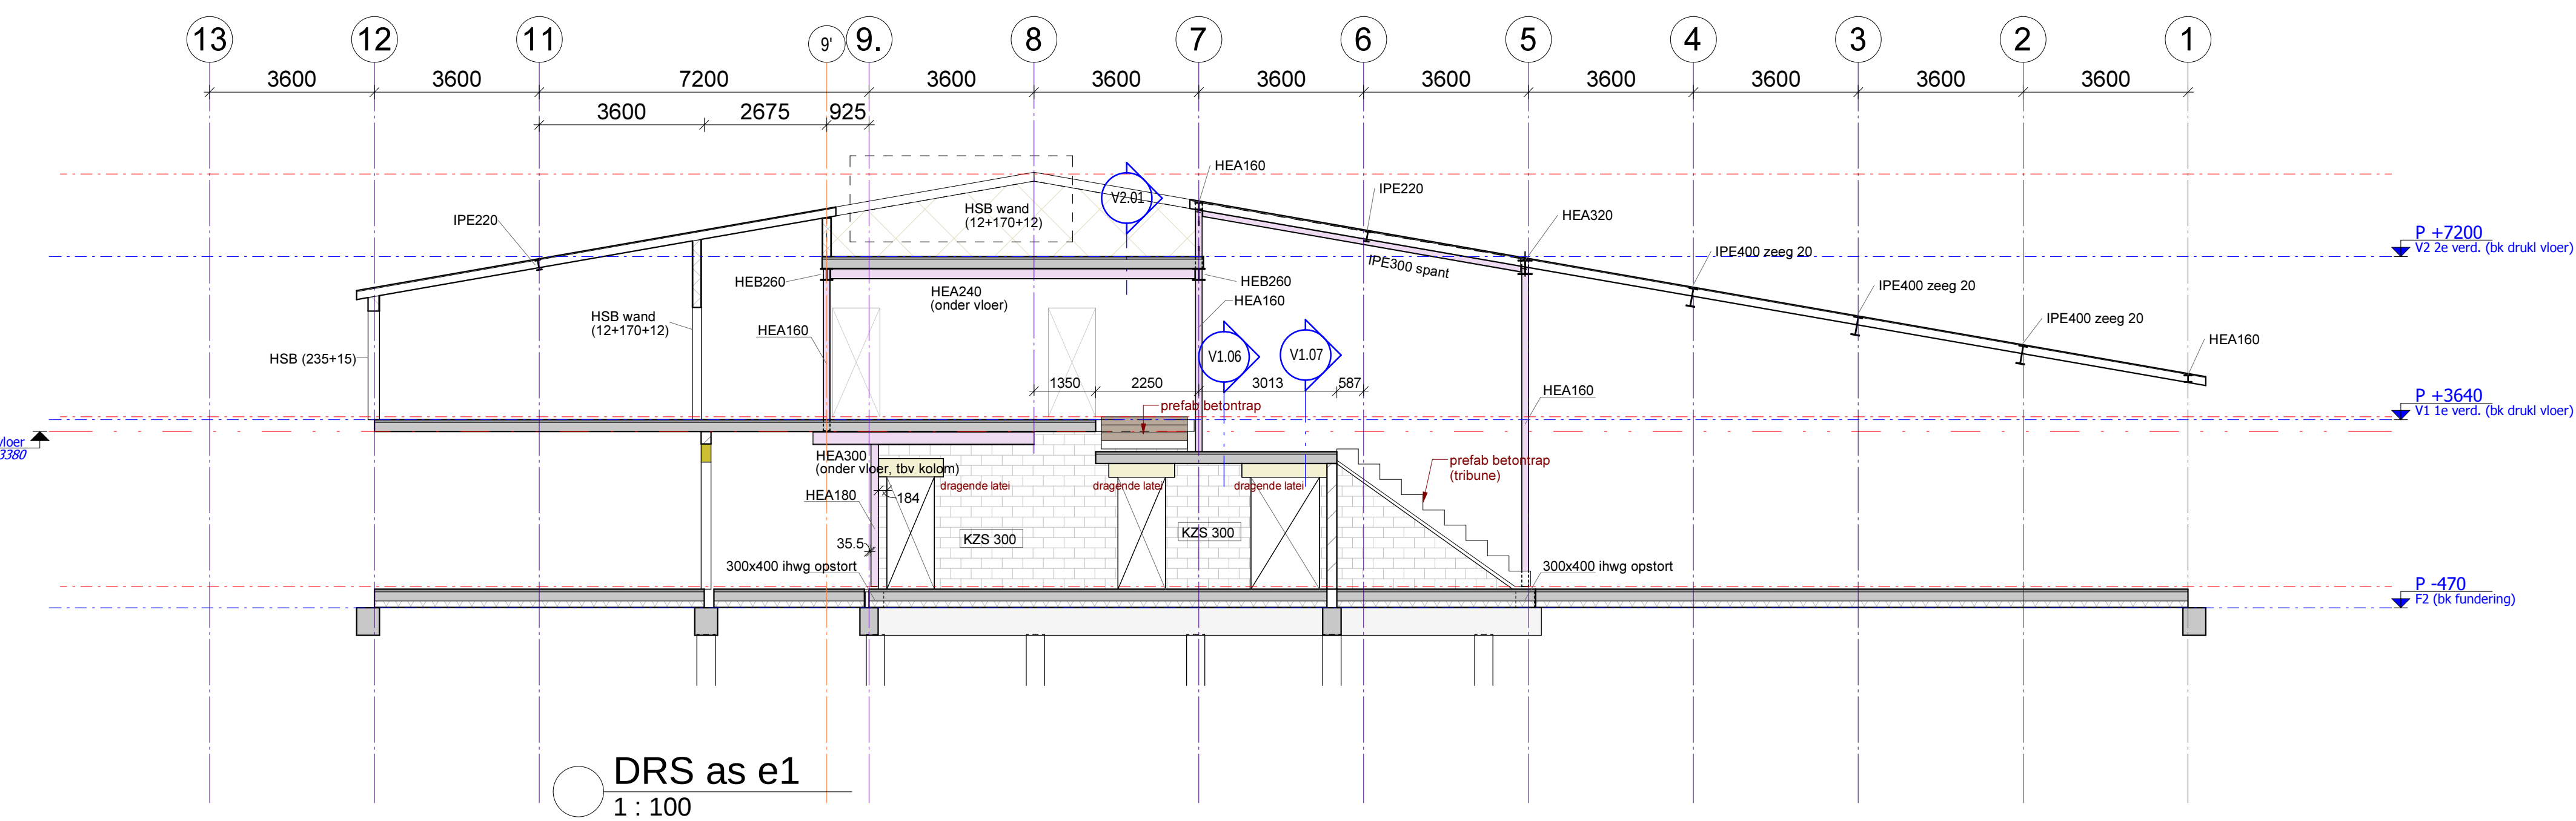
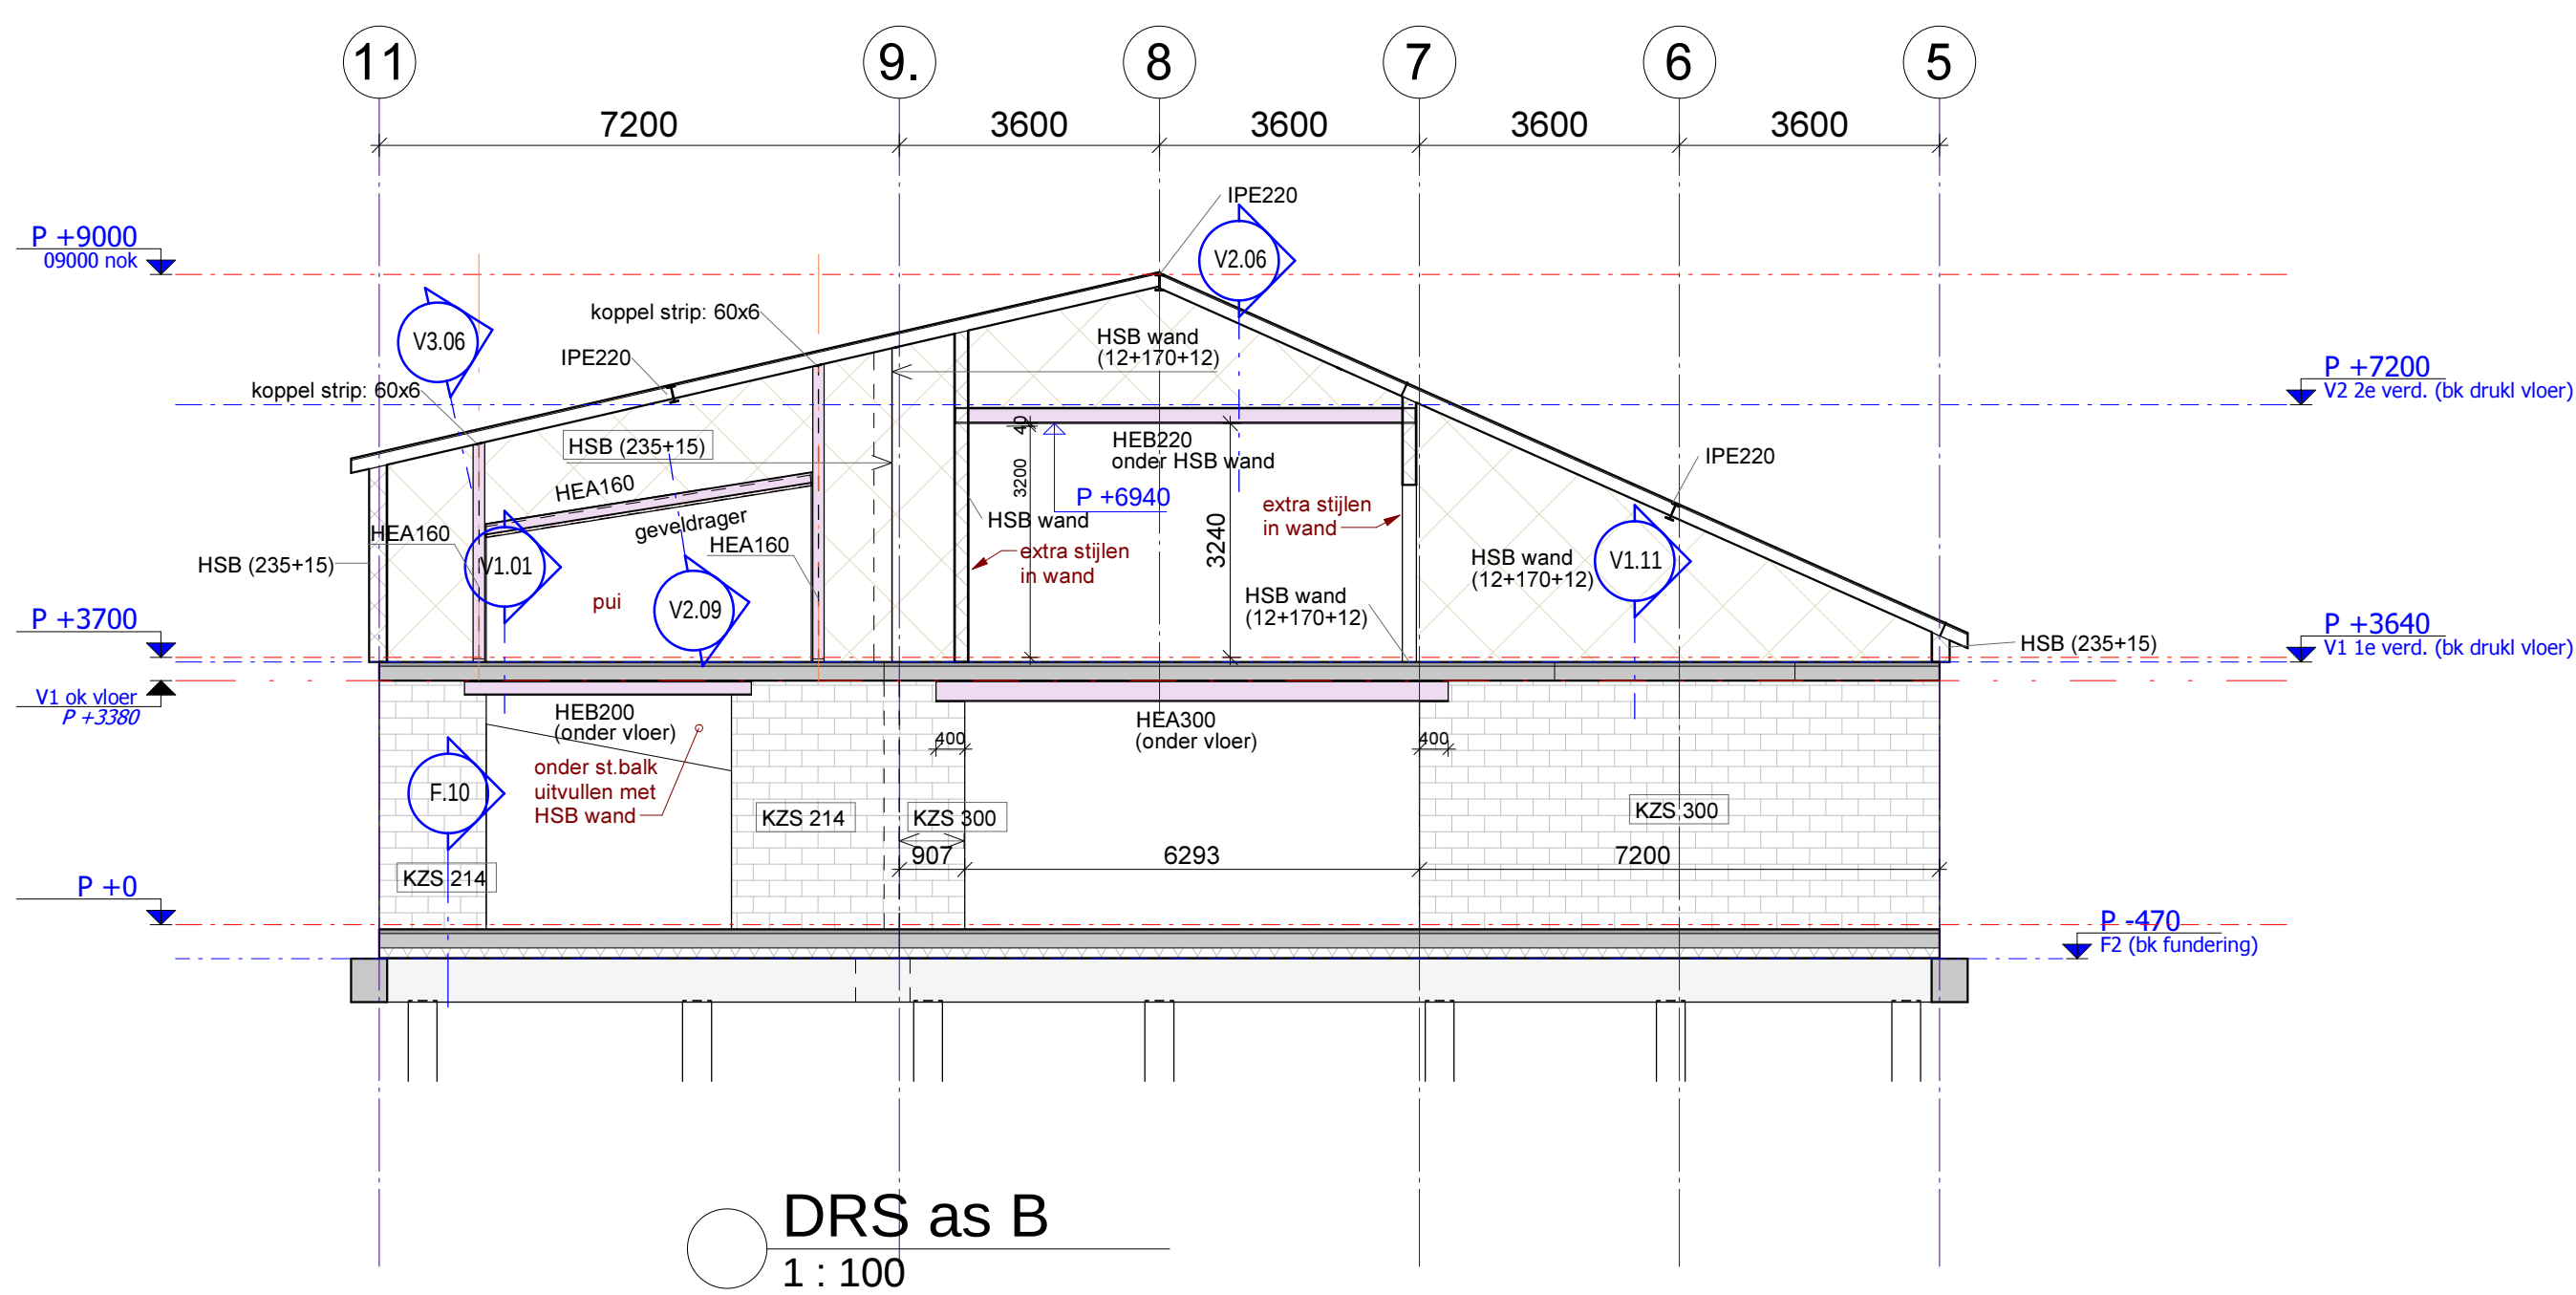
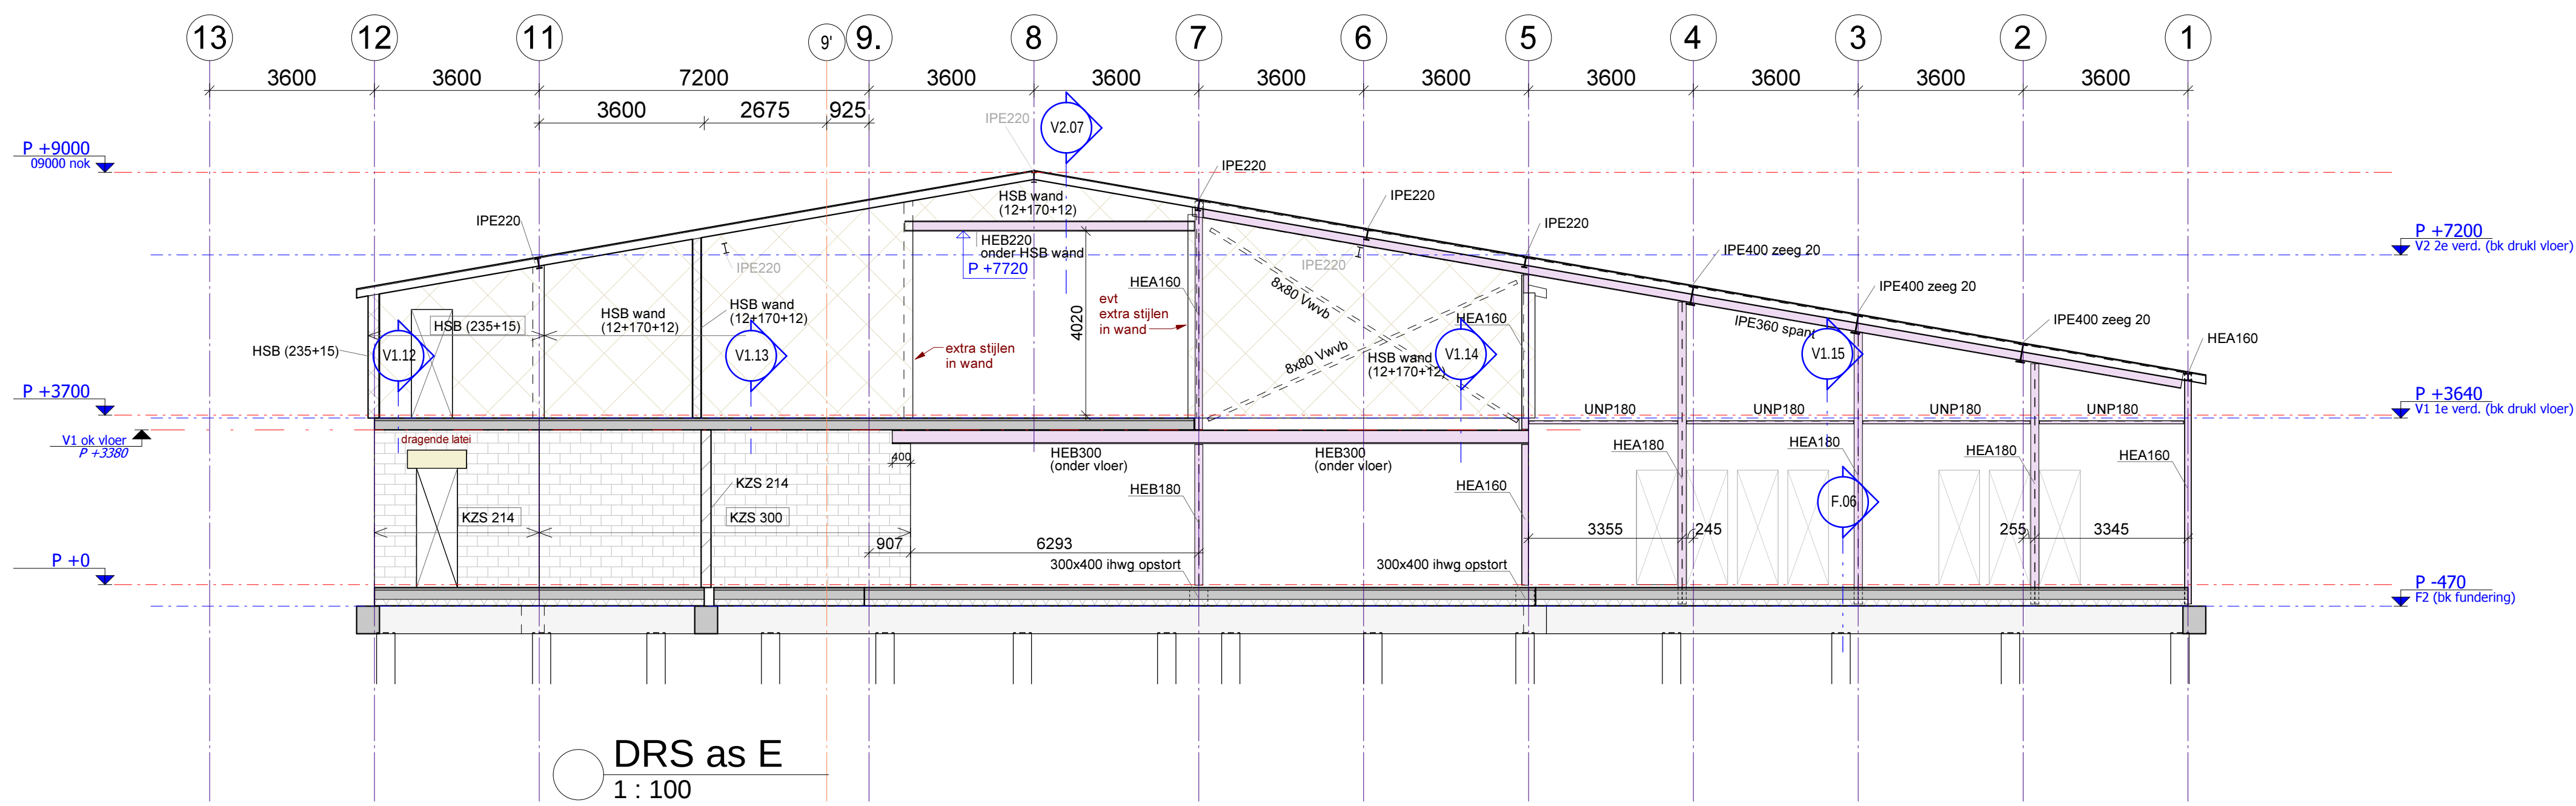


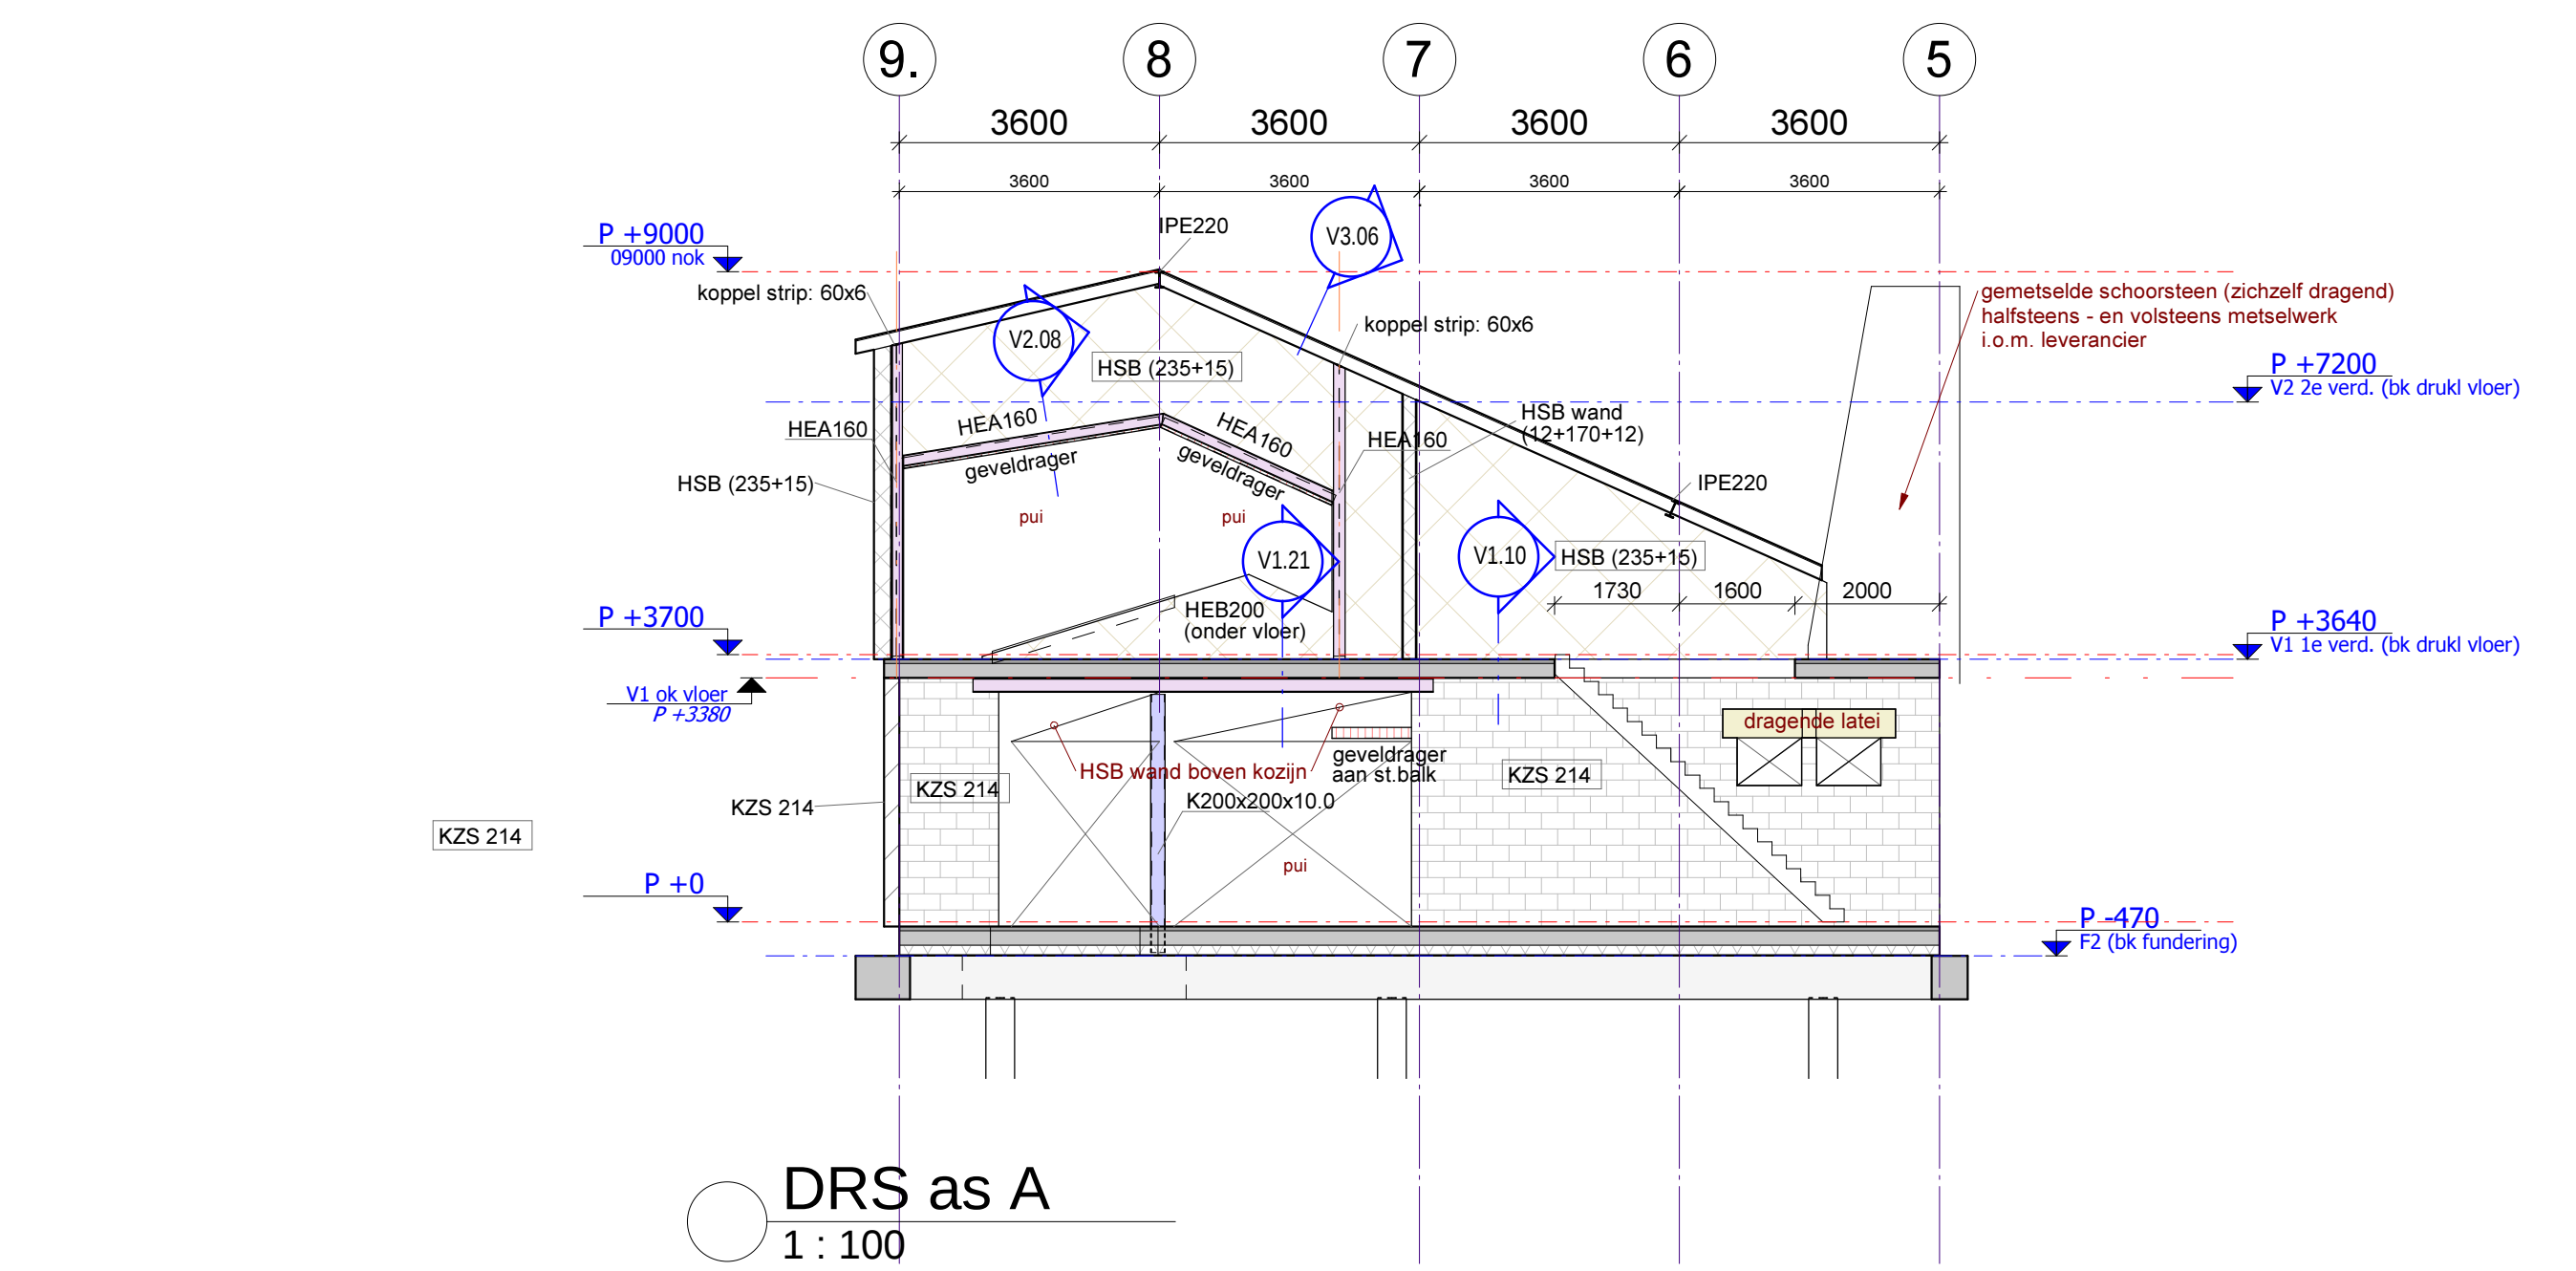

STAAL:	staalkwaliteit - standaard	S 235	OPMERKINGEN:
- maten in: mm	staalkwaliteit - kokers	S 275	- staal te voeding min. THERMISCH te VERZAKEN
NEN-EN1993	boufwaliteit	6.8	- koker- en/of buisprofielen in een buitensituatie voorzien van onbekeringsplaten
	ankervoliteit	4.6	- koker- en/of buisprofielen gevuld met beton, voorzien van 2 overdragsplaten e20 ca. 50 mm vanuit de beide uiteinden profiel
	lastdikte - minimaal	a = 4	- voorplaten van kolommen direct na stalen goed uit en nauwkeurig te onderscheiden met krimprijke mortel
	lastdikte - 100 kokers	a = min. wanddikte	
	lastdikte - lagersplaten	a = min. 1/2 plaatdikte	
- gegevens zijn minimaal/standaard, tenzij anders wordt aangegeven.			

- Staalconstructie tbv opvang 1e verdieping brandwerend behandelen**
- brandwerendheid 60 minuten.
 - brandwerendheid dakconstructie 30 min.
- HSB wanden - binnen mbv stijlen 38x170 hoh 610 + 2x 12mm OSB
- HSB wanden - gevels mbv stijlen 38x235 hoh 610 + 1x 15mm OSB
- Dak: houtensporen 59x171 hoh 610 + 22mm multiplex verspringend aanbrengen
- In buitengevelsmetselwerk-voeg(en) boven raamopeningen Murfor toepassen (vlgs opgave leverancier)
- Dragende prefab betonlaten boven openingen in KZS, vlgs opgave leverancier.