


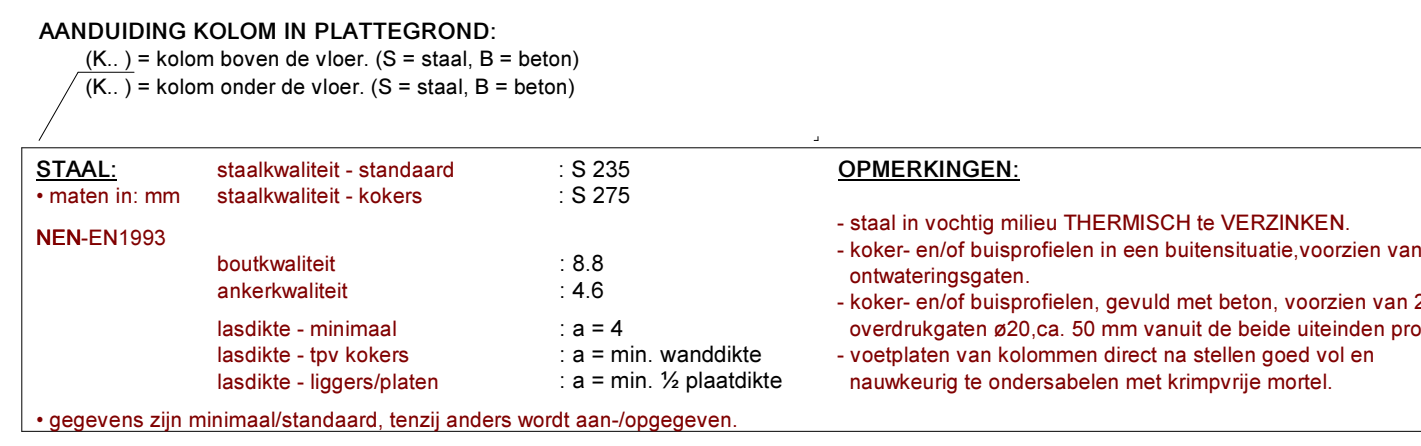

Staalconstructie tbv opvang 1e verdieping brandwerend behandelen - brandwerendheid 60 minuten. - brandwerendheid dakconstructie 30 min. - HSB wanden - binnen mbv stijlen 38x170 hoh 610 + 2x 12mm OSB - HSB wanden - gevels mbv stijlen 38x235 hoh 610 + 1x 15mm OSB - Dak: houtensporen 59x171 hoh 610 + 22mm multiplex versprengend aanbrengen - In buitengevelmeetselwerk-voeg(en) boven raamopeningen Murfor toepassen (vlgs opgave leverancier) - Dragende prefab betonlatten boven openingen in KZS, vlgs opgave leverancier.
--

Kopie uit nuntie vervaardigd op as F3 en IP6400 in dak op as H12+3+4.		R.B.	22.02.2002	A
omschrijving wijziging:		get.:	datum:	wijziging:
 project : Nieuwbouw IKC school te St. Pancras				
berkhout & tros buouvadvisers schedurolaat 32 1822 ab, schiedam telefoon + 072 5270090 alkmaar@berkhout-tros.nl		<u>opdrachtgever:</u> Gemeente Langedijk <u>architect</u> : BRT/Architect te Alkmaar <u>onderwerp</u> : Dakoverzicht		
konstruakteur : ing. C. Rosendaal schaal : 1 : 100 formaat : A0 <u>get. datum</u> : R/B / 17-01-2002		_____ fase : _____ TO _____ project nr. : _____ 2002.139		
