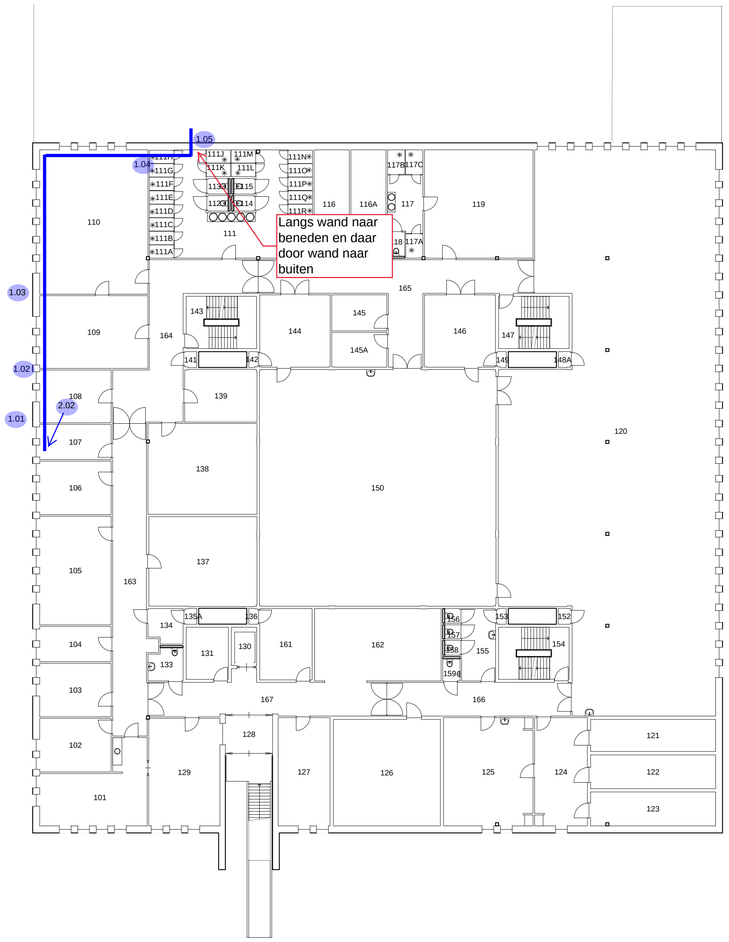

Leidingwegen en doorvoeringen WTB

1ste Verdieping

W04

Datum: 29-06-2022