




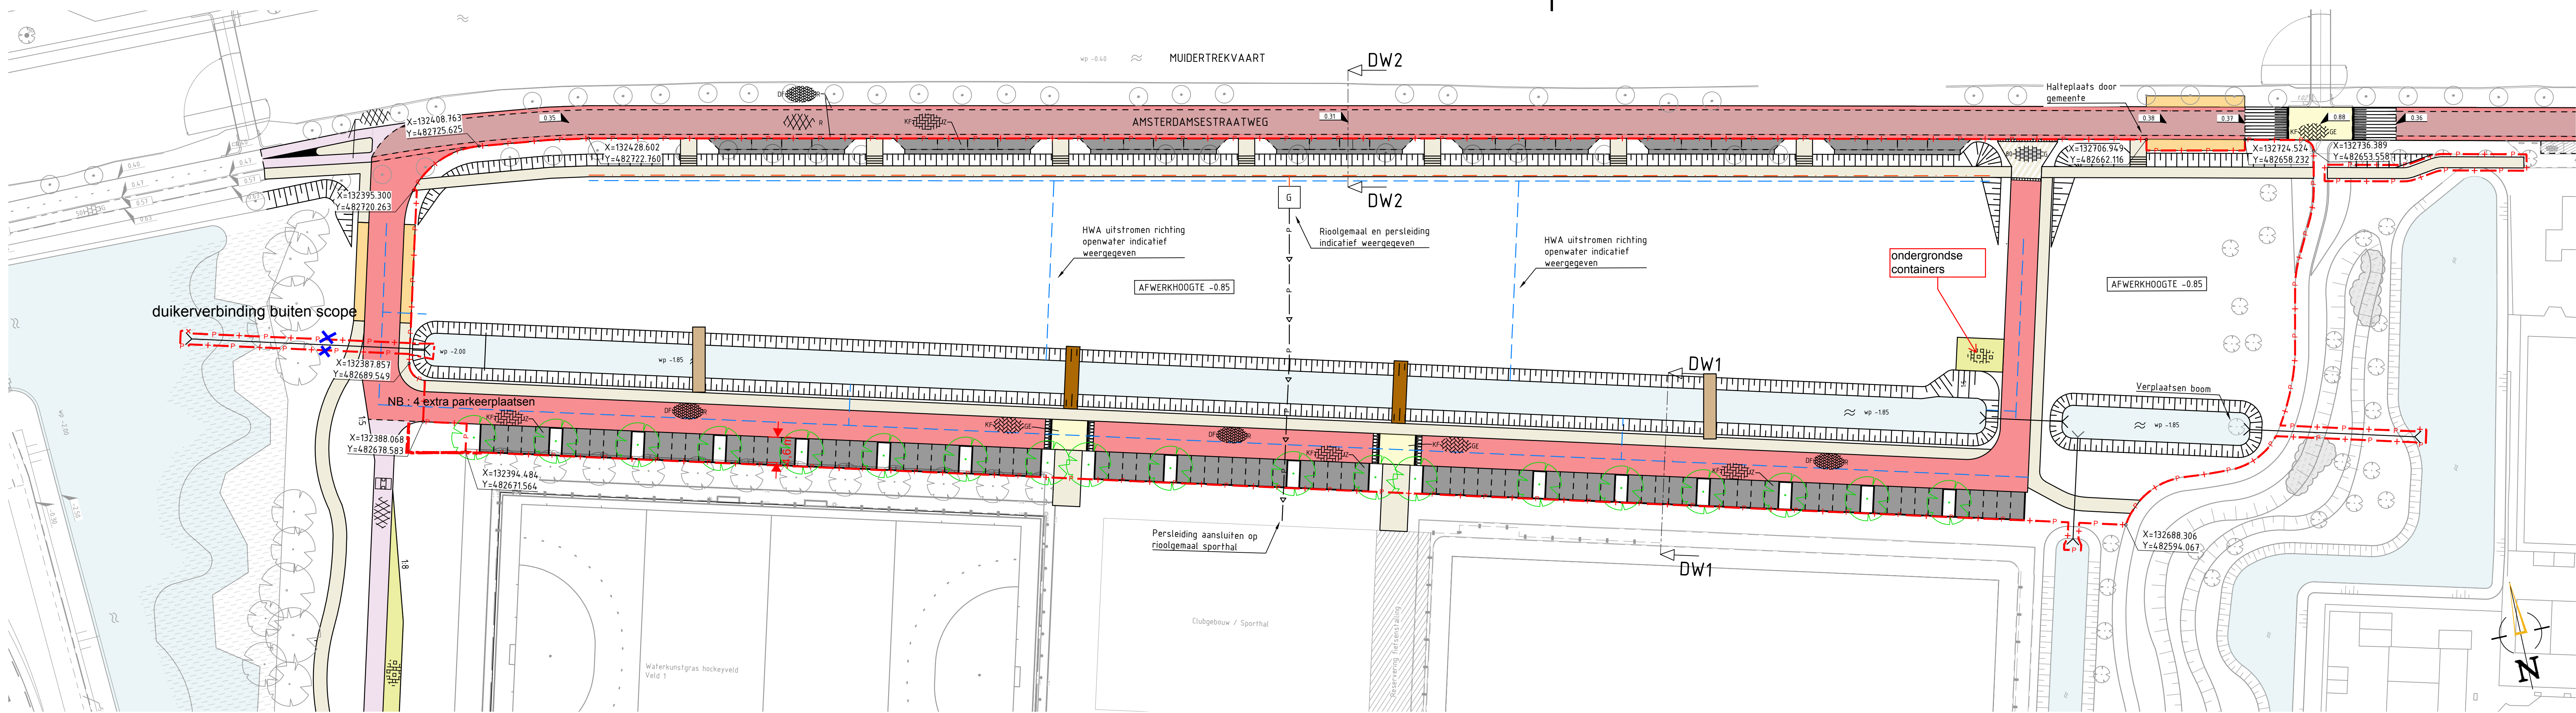


NIEUWE SITUATIE DEEL A
SCHAAL 1500

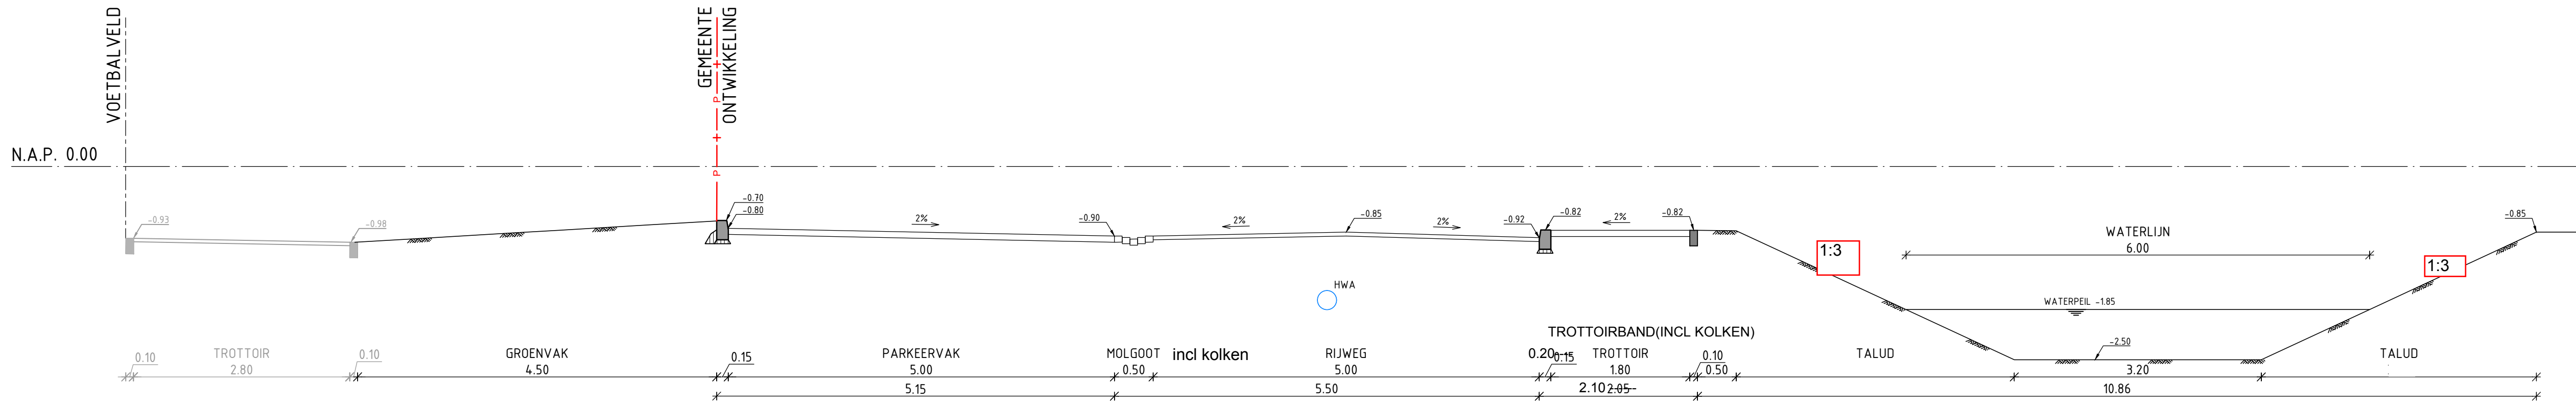

DWARSPROFIEL DW-1
SCHAAL 150

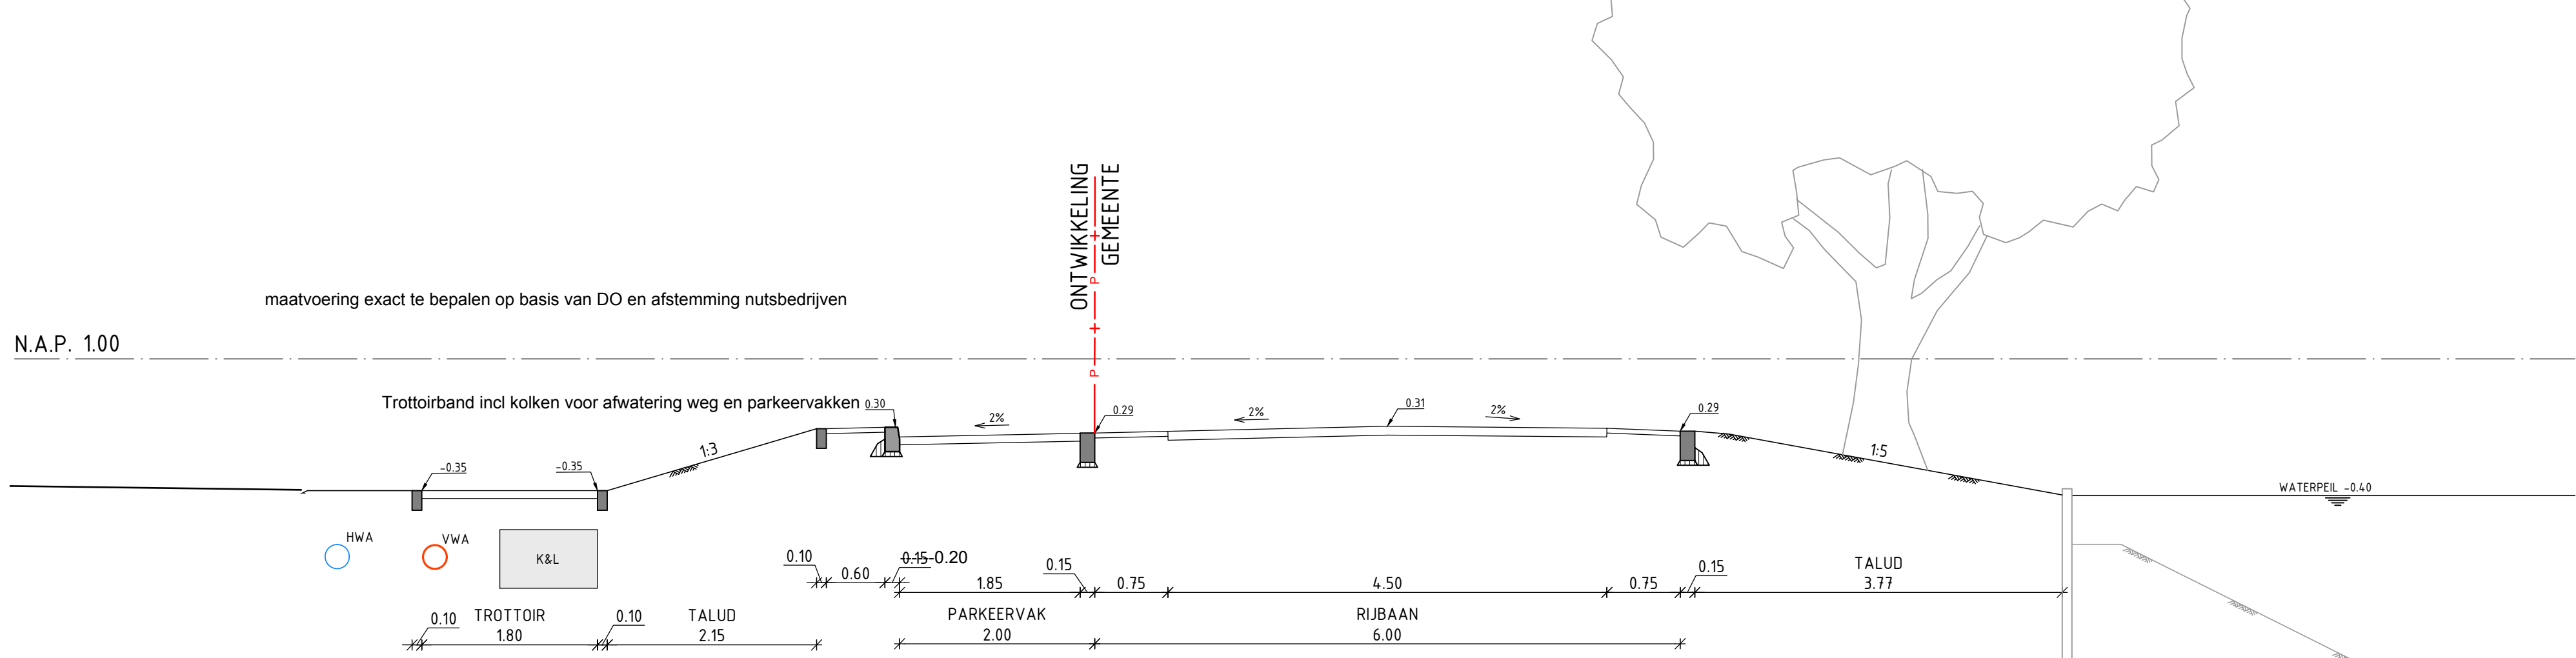

DWARSPROFIEL DW-2
SCHAAL 150

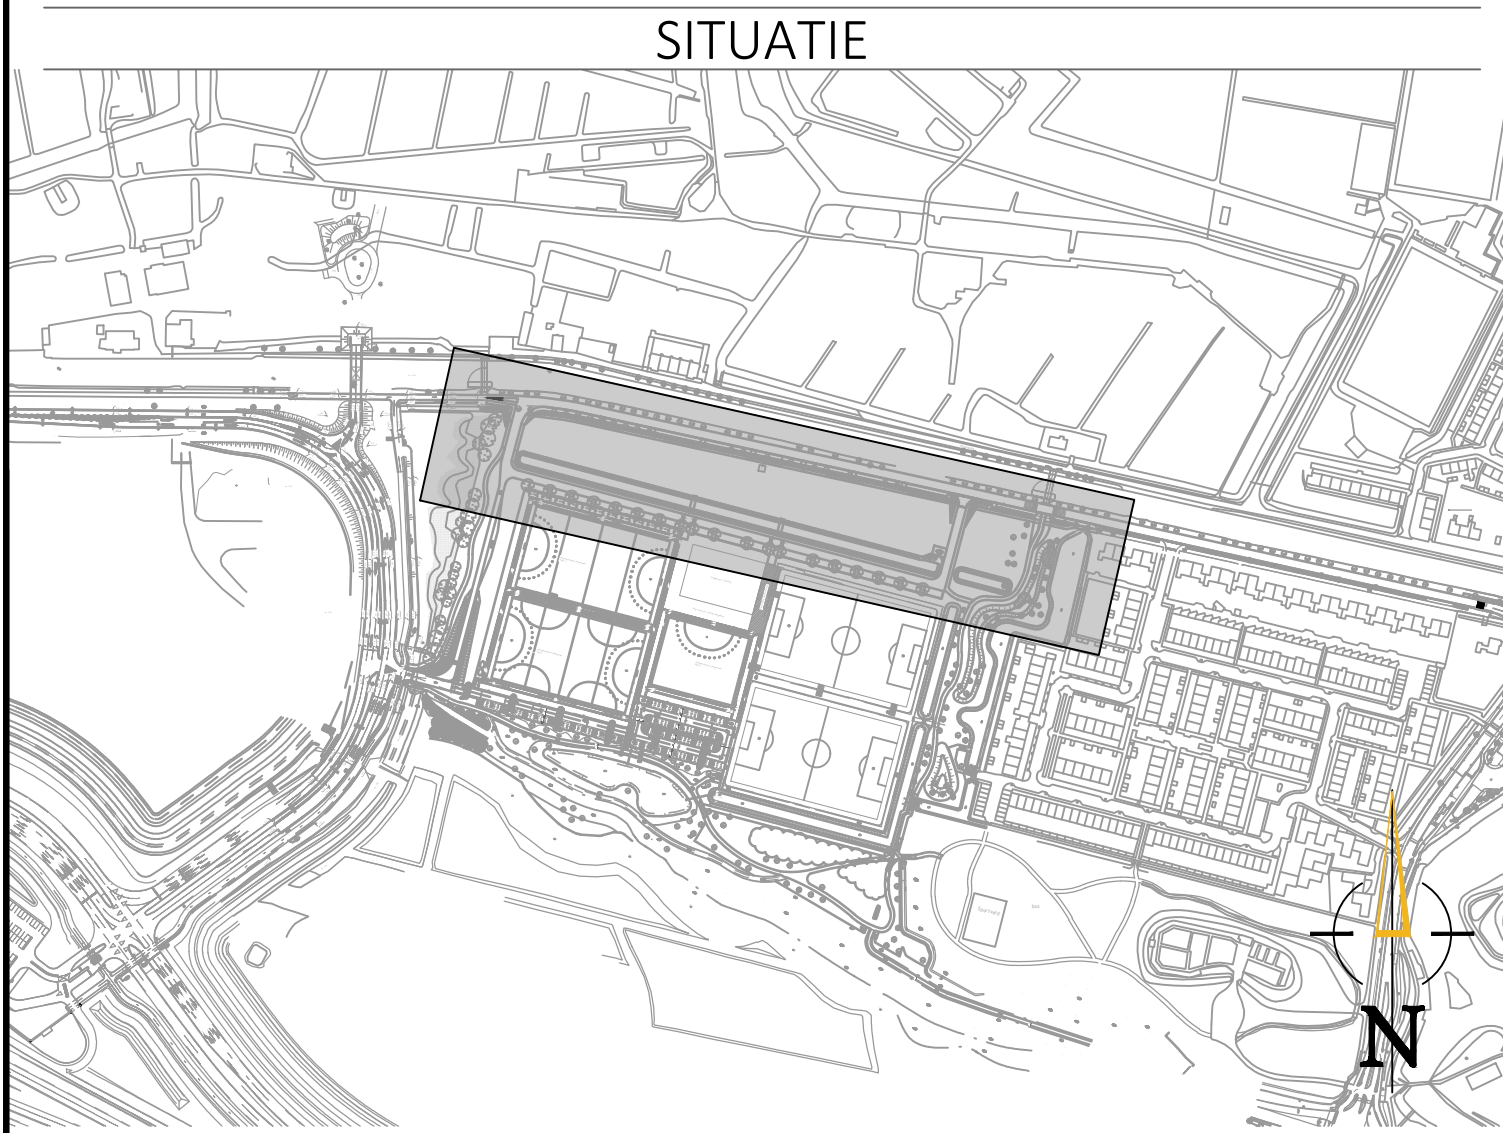

VERKLARING

BESTAAND	NIEUW
BESTAANDE SITUATIE	— KAVELBEGREINZING Globale scope
ASFALT	--- KANTVERHAARDING BOMWEG
BOOM	--- MATERIAALSCHIEDING
BESTAANDE HOOGTE	--- ASFALT
	--- ASFALT, RODE
	--- BETONSTRAATSTENEN, KEIFORMAAT KEIPERVENBAND, KLEUR GEEL
	--- STAASTRAATSTENEN, ONIFORMAAT KEIPERVENBAND, KLEUR RODE
	--- TROTTOIR, BETONTEGELS, 300x300x50 HALFSTENENVERBAND, KLEUR GRIS
	--- PARKERPLAATS, BETONSTRAATSTENEN, KEIFORMAAT ELLERBAND, KLEUR ZWART
	--- HOUTEN BRUG
	--- BUSHALTE
	--- TROTTOIR, BETONTEGELS, 300x300x80 HALFSTENENVERBAND, KLEUR GRIS
	--- GRASBETONTEGELS 400x600
	--- RIETVRAAG
	--- VWA-RIOOL
	--- HWA-RIOOL
	--- PERSLEIDING
	--- DUIKER, BETON ROND 400
	--- DREMPEL
	--- BOOM
	--- TALUD
	--- NIEUWE HOOGTE
	--- INRIJTBANDEN 450x200x500
	--- GEMAAL


OPMERKINGEN

- Maten in meters, tenzij anders vermeld. Definitieve maatvoering door ontwikkelaar in VO en DO te bepalen
- Peilmaten in meters t.o.v. N.A.P., tenzij anders vermeld
- Afmetingen en diameters in millimeters, tenzij anders vermeld
- Bruto kaveloppervlak 21.712 m²

0	5	10	15	20m
1	01-03-2021	CONCEPT	AL	MV
2	05-03-2021	DEFINITIEF	CK	MV

Project
Herinrichting Amsterdamsestraatweg
Opdrachtgever
Gemeente Gooise meren

Onderdeel Schetsontwerp Nieuwe situatie	Tekeningnummer 20167005-SO-WE-01	Versie 2
Besteknummer ---	Formaat A1+ (594x1189)	Schaal 1:500 / 1:50
Blad van bladen 1 van 1	Gecontroleerd door C. Klootwijk	Geautoriseerd door M. Voeten
Getekend door A. Lewczuk		

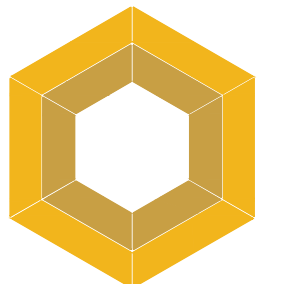

OmniformGroup
2952 BG Alblasdardam
Postbus 31
2950 AA Alblasdardam
t +31 (0)85 - 044 6000
e info@omniformgroup.com