


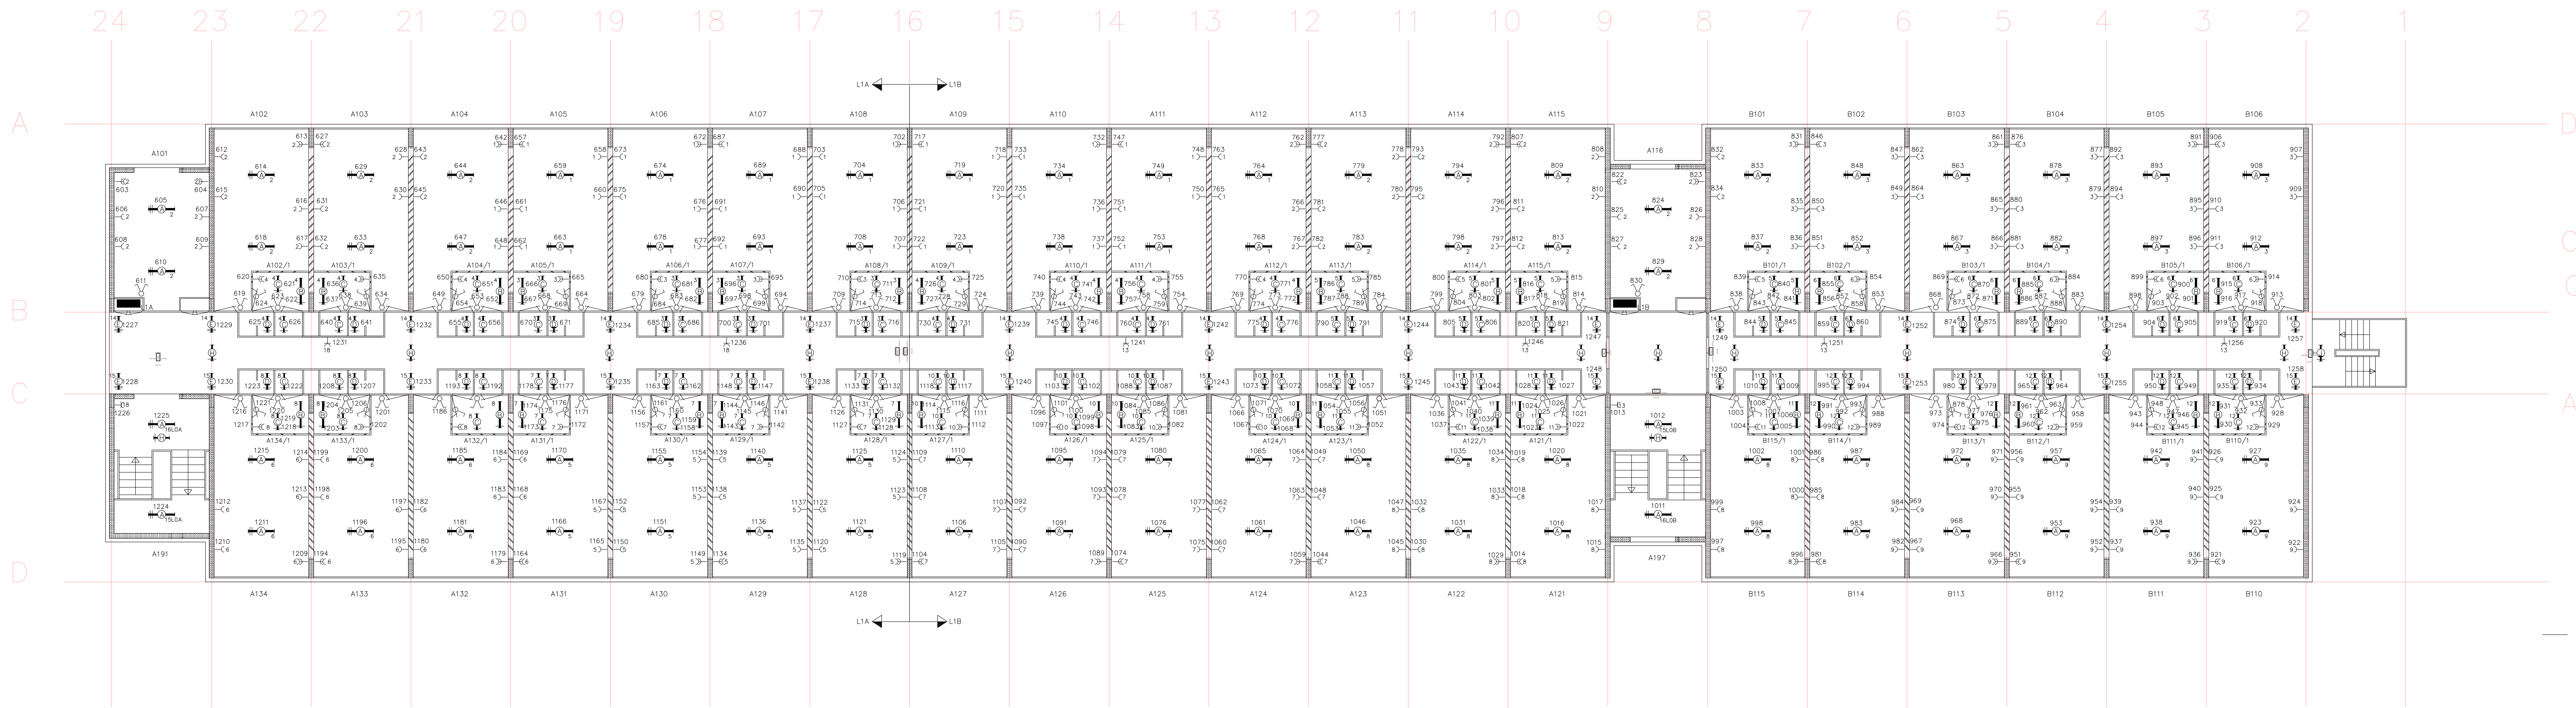


RENVOOI	
	ARMATUUR 2X36W TYPE 3452/PN 36-vv
	ARMATUUR 1X36W TYPE 4401/P/ 36-vv
	ARMATUUR 1X18W TYPE 4401/P/ 18-vv
	ARMATUUR 2X18W TYPE 4402/P/ 18-vv
	ARMATUUR 1X8W TYPE BLX 24
	ARMATUUR 1X8W TYPE BLX 24 WD
	FABRIKAAT BLESSING
	FABRIKAAT BLESSING

maten in het werk controleren

C			
B	Revisie A3jon Engineering volgens NEN 3140	A3jon	18-05-2004
A	Revisie T.B.G. Installatietechniek B.V. volgens NEN 3140	R. Bakker	16-10-1995
	Wijziging	Get.	Gez. Datum

Bestek nr.341.95.8705.30	Dienst 1995	in 25 bladen	blad 2
--------------------------	-------------	--------------	--------

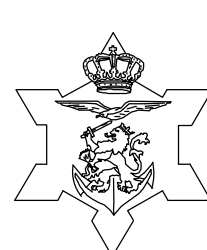	Onderwerp:	VERLICHTINGSINSTALLATIE		
	Opmerkingen:			
	Eerste verdieping			
	Schaal:	1:100	Datum	
	Getekend:	W.Weggemans	15-04-1995	
Gecontroleerd:	A.P.Schoeree			
Gezien:	H.v.Tol			

Werk		Van Braam Houckgeest kazerne te Doorn Gebouw 061 (Algiers)	
Ministerie van Defensie Dienst gebouwen, werken en terreinen Directie West Nederland, Dienstkring Hilversum Amersfoortsestraatweg 115, Postbus 6020 1400 HA Bussum, Tel.02159-27711		Formaat:	A0
		Tekening nr.	32D21\061\E-03
		Bijlage:	
EIGENDOM DIENST GEBOUWEN, WERKEN EN TERREINEN REPRODUCEEREN ZONDER TOESTEMMING VOORAF IS NIET TOEGESTAAN CAD-TEKENING, GEEN HANDMATIGE WIJZIGINGEN TOEGESTAAN			