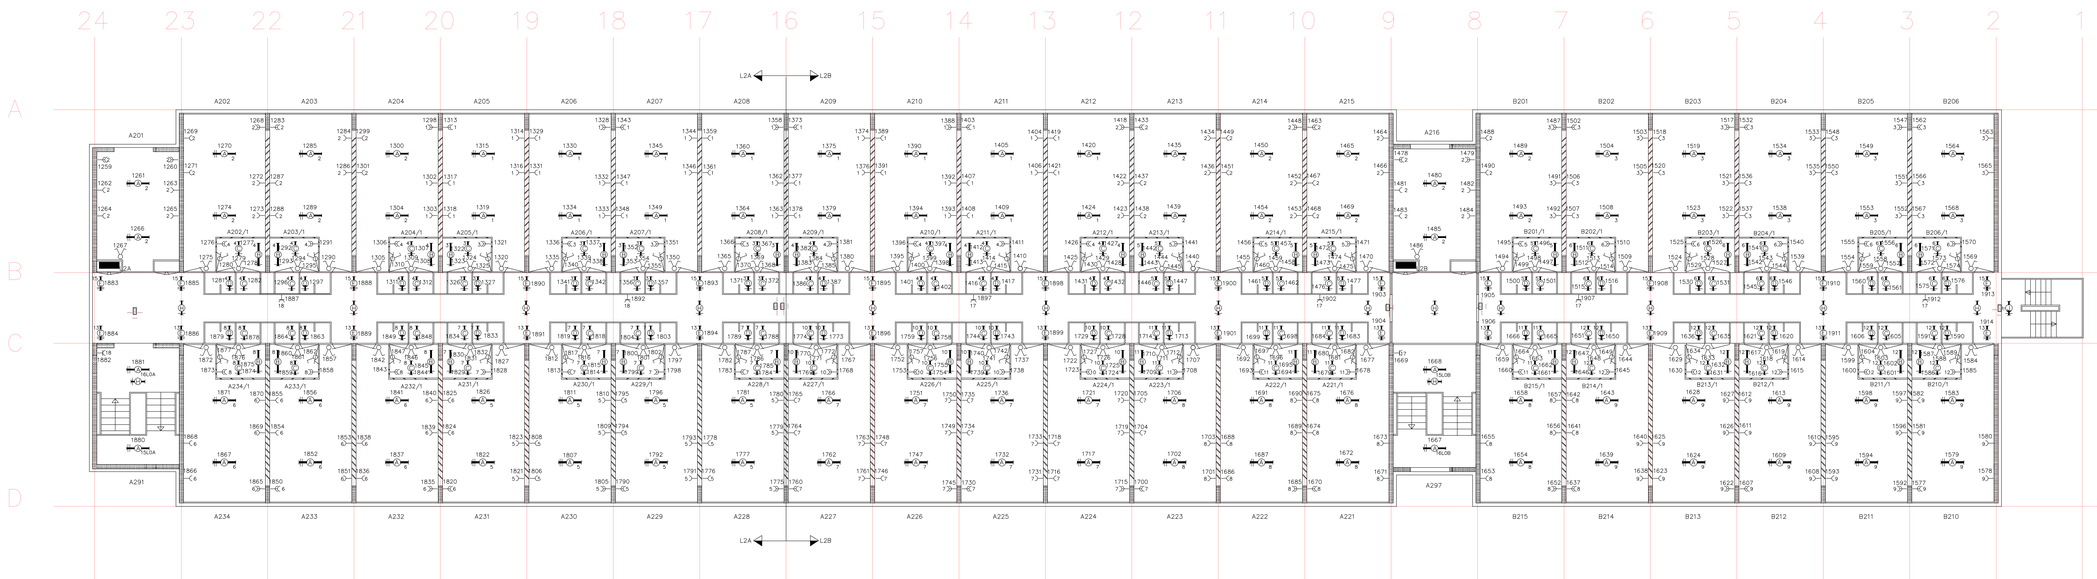

maten in het werk controleren

C				
B	Revisie Ajlon Engineering volgens NEN 3140	Ajlon		18-05-2004
A	Revisie T.B.G. Installatietechniek B.V. volgens NEN 3140	R. Bakker		16-10-1995
-	Wijziging	Get.	Gez.	Datum

RENVOOI

	ARMATUUR 2X36W TYPE 3452/PN 36-vv INBOUW SYSTEEMPLAFOND FABRIKAAT TRILUX
	ARMATUUR 1X36W TYPE 4401/P/ 36-vv INBOUW SYSTEEMPLAFOND FABRIKAAT TRILUX
	ARMATUUR 1X18W TYPE 4401/P/ 18-vv INBOUW SYSTEEMPLAFOND FABRIKAAT TRILUX
	ARMATUUR 1X18W TYPE 4401/PF/18-vv INBOUW SYSTEEMPLAFOND FABRIKAAT TRILUX
	ARMATUUR 2X18W TYPE 4402/P/ 18-vv OPBOUW FABRIKAAT TRILUX
	ARMATUUR 1X8W TYPE BLX 24 FABRIKAAT BLESSING
	ARMATUUR 1X8W TYPE BLX 24 WD FABRIKAAT BLESSING

Bestek nr.341.95.8705.30 Dienst 1995 in 25 bladen blad 3

Onderwerp: VERLICHTINGSINSTALLATIE

Opmerkingen: Tweede verdieping

Schaal:	1:100	Datum
Getekend:	W.Weggemans	15-04-1995
Gecontroleerd:	A.P.Schoeree	
Gezien:	H.v.Tol	

Werk: Van Braam Houckgeest kazerne te Doorn
Gebouw 061 (Algiers)

Ministerie van Defensie
Dienst gebouwen, werken en terreinen
Directie West Nederland, Dienstkring Hilversum
Amersfoortsestraatweg 115, Postbus 6020 1400 HA Bussum, Tel.02159-27711

Formaat: A0
Tekening nr.: 32D21\061\E-04
Bijlage:

EIGENDOM DIENST GEBOUWEN, WERKEN EN TERREINEN
REPRODUCEREN ZONDER TOESTEMMING VOORAF IS NIET TOEGESTAAN

CAD-FILE C:\CAD\E\32D21\061\E-04

CAD-TEKENING, GEEN HANDMATIGE WIJZIGINGEN TOEGESTAAN