
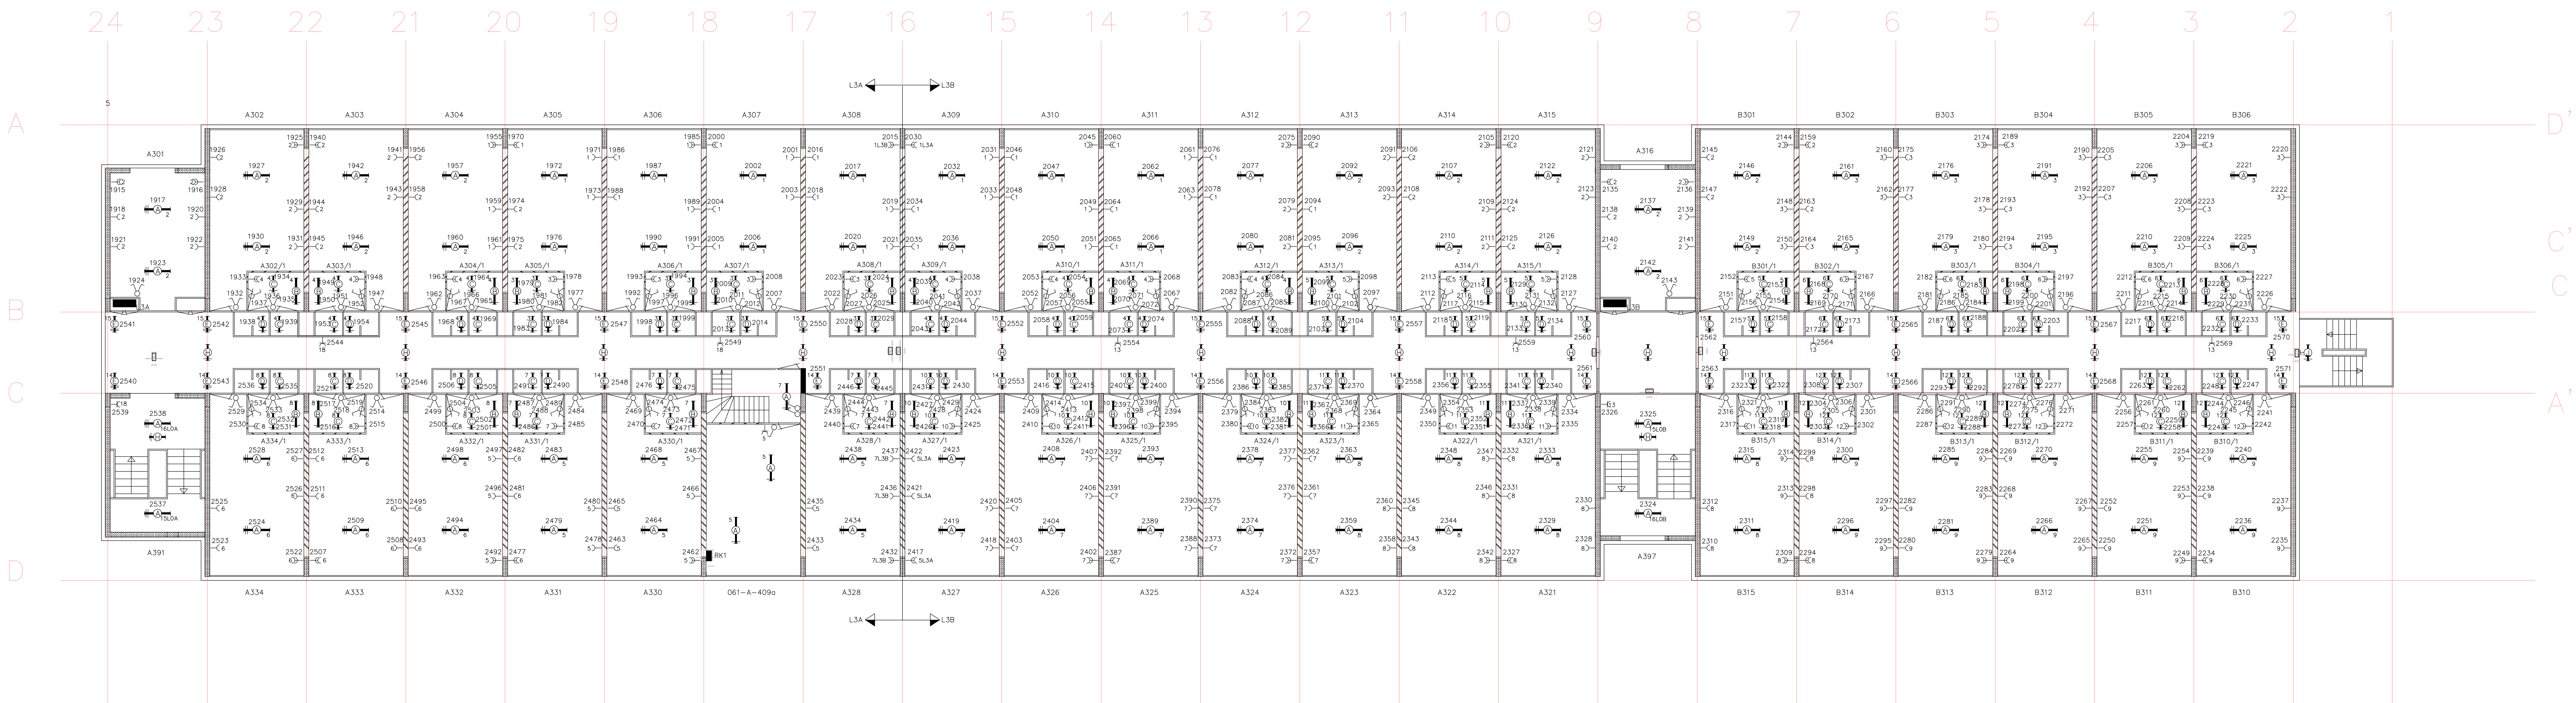


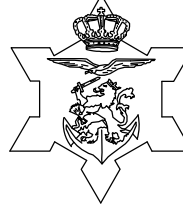

RENVOOI	
	ARMATUUR 2X36W TYPE 3452/PN 36-vv
	INBOUW SYSTEEMPLAFOND FABRIKAAT TRILUX
	ARMATUUR 1X36W TYPE 440/P/ 36-vv
	ARMATUUR 1X18W TYPE 440/P/ 18-vv
	INBOUW SYSTEEMPLAFOND FABRIKAAT TRILUX
	ARMATUUR 1X18W TYPE 440/P/ 18-vv
	ARMATUUR 2X18W TYPE 4402/P/ 18-vv
	INBOUW SYSTEEMPLAFOND FABRIKAAT TRILUX
	ARMATUUR 1X9W TYPE BLX 24
	FABRIKAAT BLESSING
	ARMATUUR 1X9W TYPE BLX 24 WD
	FABRIKAAT BLESSING

C			
B	Revisie Ajon Engineering volgens NEN 3140	Ajon	18-05-2004
A	Revisie T.B.G. Installatietechniek B.V. volgens NEN 3140	R. Bakker	16-10-1995
	Wijziging	Get.	Gez.

Bestek nr.341.95.8705.30		Dienst	1995	in	25 bladen	blad	4
				Onderwerp:	VERLICHTINGSINSTALLATIE		
				Opmerkingen:			
				Derde verdieping			
Schaal:		1:100		Datum			
Getekend:		W.Wegemans		15-04-1995			
Gecontroleerd:		A.P.Schoene					
Getekend:		H.v.Tol					
Werk							
Van Braam Houckgeest kazerne te Doorn							
Gebouw 061 (Algiers)							
Ministerie van Defensie Dienst gebouwen, werken en terreinen Directie West Nederland, Dienstkring Hilversum Amersfoortsestraatweg 115, Postbus 6020 1400 HA Bussum, Tel.02159-27711				Format: A0			
				Tekening nr. 32021\061\p-05			
				Bijlage:			
EIGENDOM DIENST GEBOUWEN, WERKEN EN TERREINEN							