
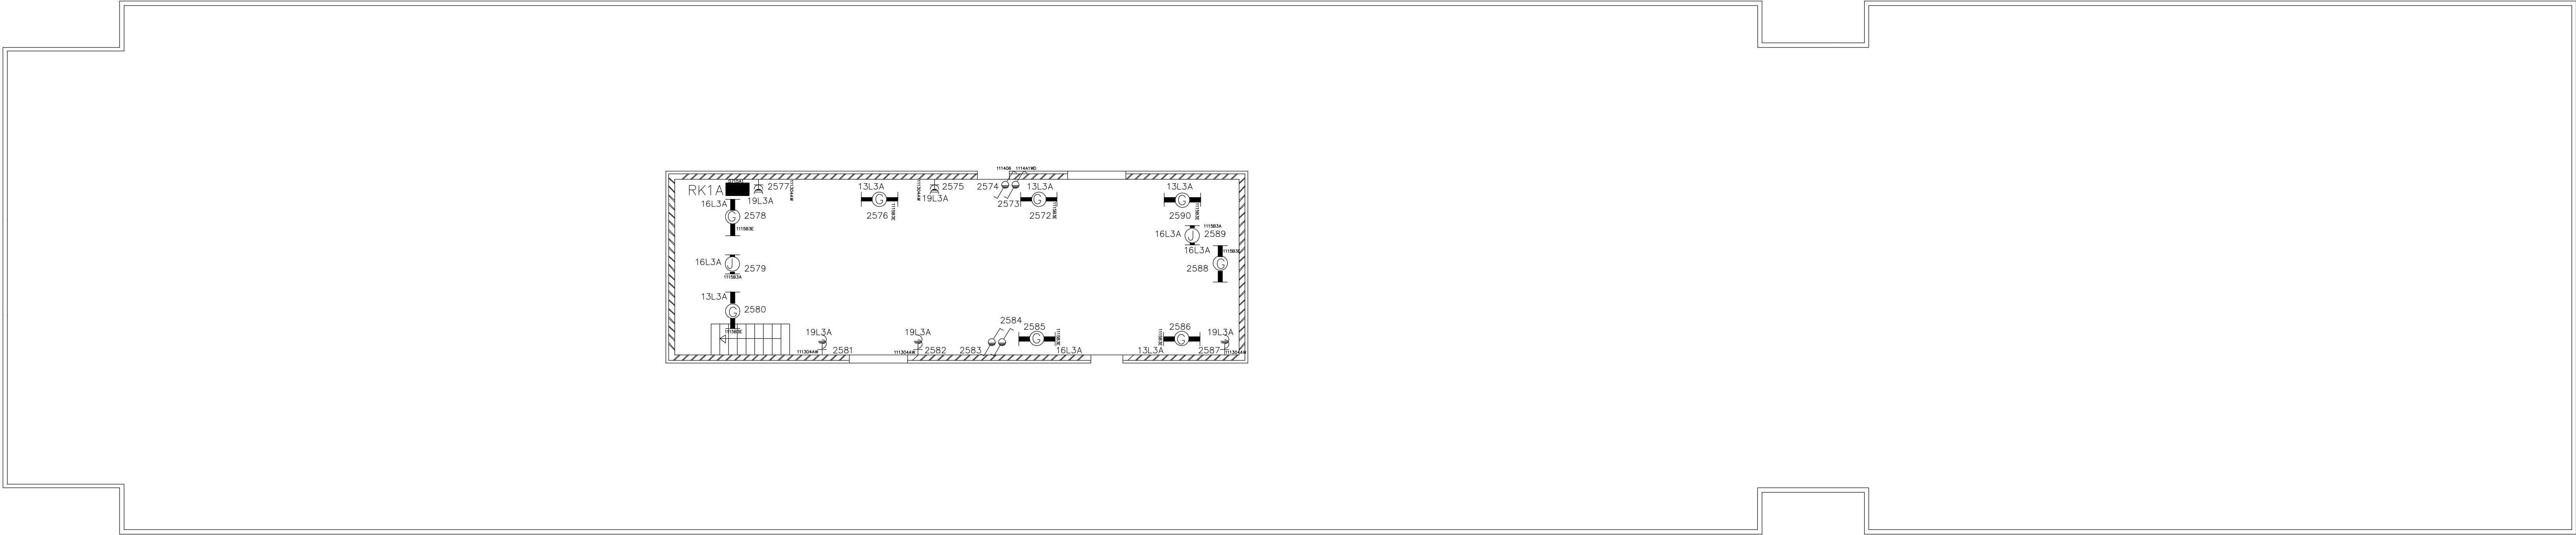


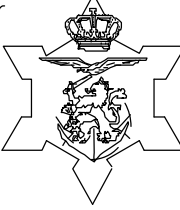

C				
B	Revisie A:Jion Engineering volgens NEN 3140	A:Jion		18-05-2004
A	Revisie T.B.G. Installatietechnik B.V. volgens NEN 3140	R. Bakker		16-10-1995
	Wijziging	Get.	Gez.	Datum

Bestek nr.341.95.8705.3Q		Dienst	1995	in	25 bladen	blad	5
Aldus vastgesteld te Utrecht Eerst aanwezend – Ingenieur – Directeur Directie – West Nederland				Onderwerp: VERLICHTINGSINSTALLATIE			
Schaal: 1:100				Datum			
Getekend: W.Weggemans		15-04-1995		Opmerkingen: Dakopbouw			
Gecontroleerd: A.P.Schoones							
Gezien: H.v.Tol							
Werk Van Braam Houckgeest kazerne te Doorn Gebouw 061 (Algiers)							
Ministerie van Defensie Dienst gebouwen, werken en terreinen Directie West Nederland, Dienstkring Hilversum Amersfoortsestraatweg 115, Postbus 6020 1400 HA Bussum, Tel.02159-27711				Formaat: A0 Tekening nr. 32021\061\E-06 Bijlage:			
EIGENDOM DIENST GEBOUWEN, WERKEN EN TERREINEN REPRODUCEREN ZONDER TOESTEMMING VOORAF IS NIET TOEGESTAAN							