
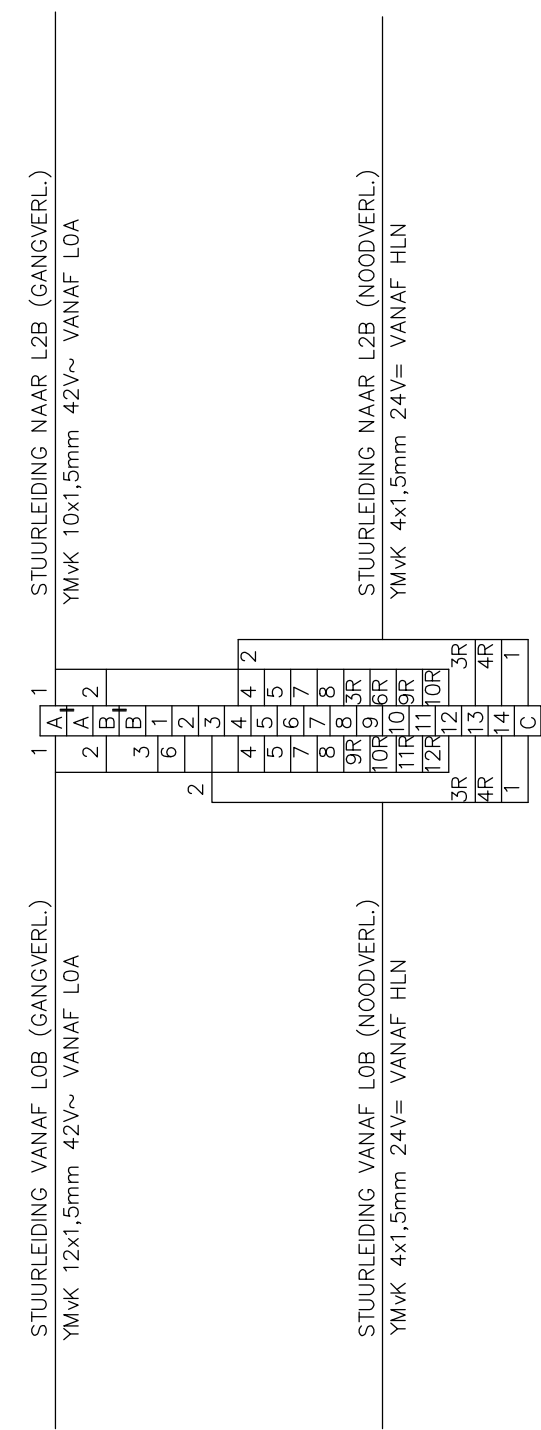


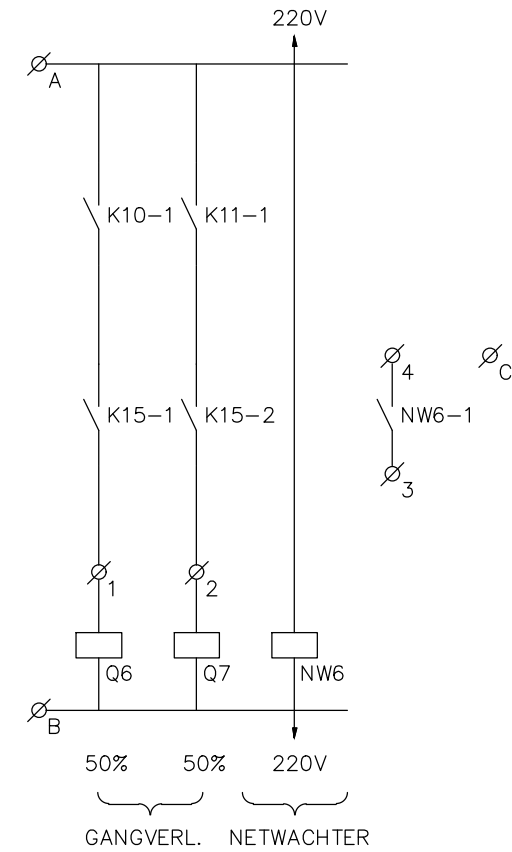

C				
B	Revisie Ajilon Engineering volgens NEN 3140	Ajilon		18-05-2004
A	Revisie T.B.G. Installatietechniek B.V. volgens NEN 3140	R. Bakker		16-10-1995
	Wijziging	Get.	Gez.	Datum

INDIEN NIET NADER AANGEGEVEN:
AFGAANDE LEIDINGEN 2xVD 2,5
SCHROEFFPATROONHOUDERS 25A
GROEPENSCHAKELAARS 25A
SMELTVEILIGHEDEN 16A
AARDLEKAUTOMATEN TYPE VINCKIER MAXI JUMP 16A/30mA
RELAIS Q: TYPE ZW21, FABR. SMIIT
RELAIS NW: TYPE P.T.C. 220V~ FABR. SMITT
KAST PLAATSTAAL OPBOUW