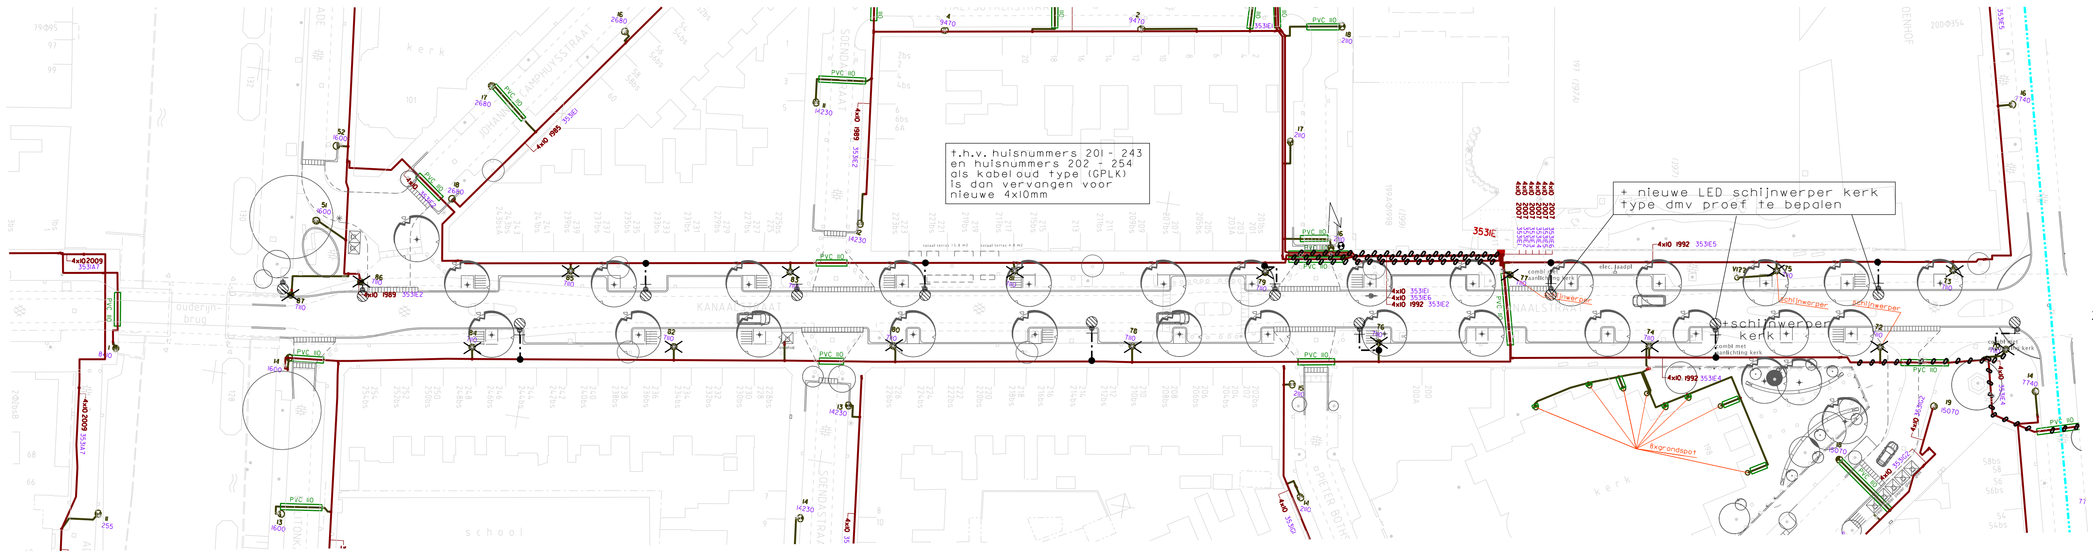
t.h.v. huisnummers 201 - 243
en huisnummers 202 - 254
als kabelpad type (GPLK)
is dan vervangen voor
nieuwe 4x10mm
+ nieuwe LED schijnwerper kerk
type dmv proef te bepalen
+schijnwerper kerk (+)
