


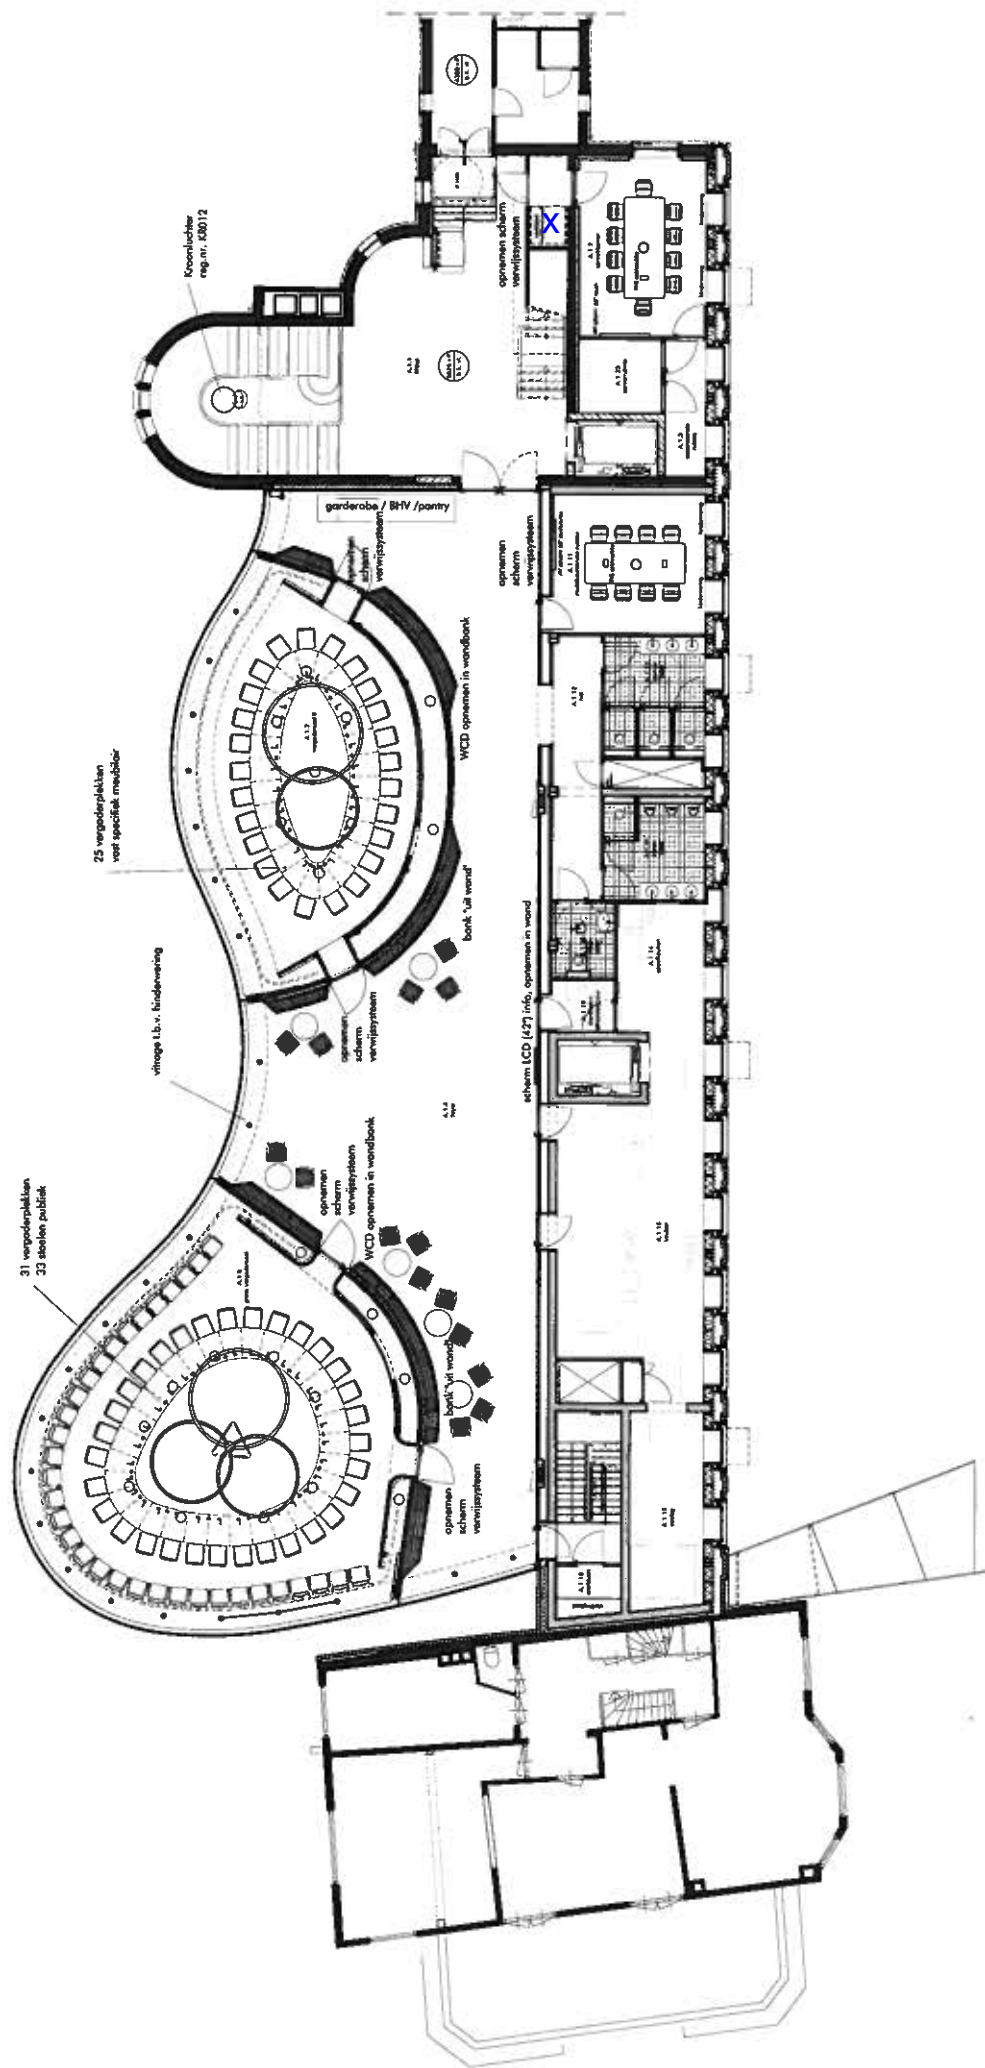

VERGADERRUIMTEN

## EERSTE VERDIEPING