



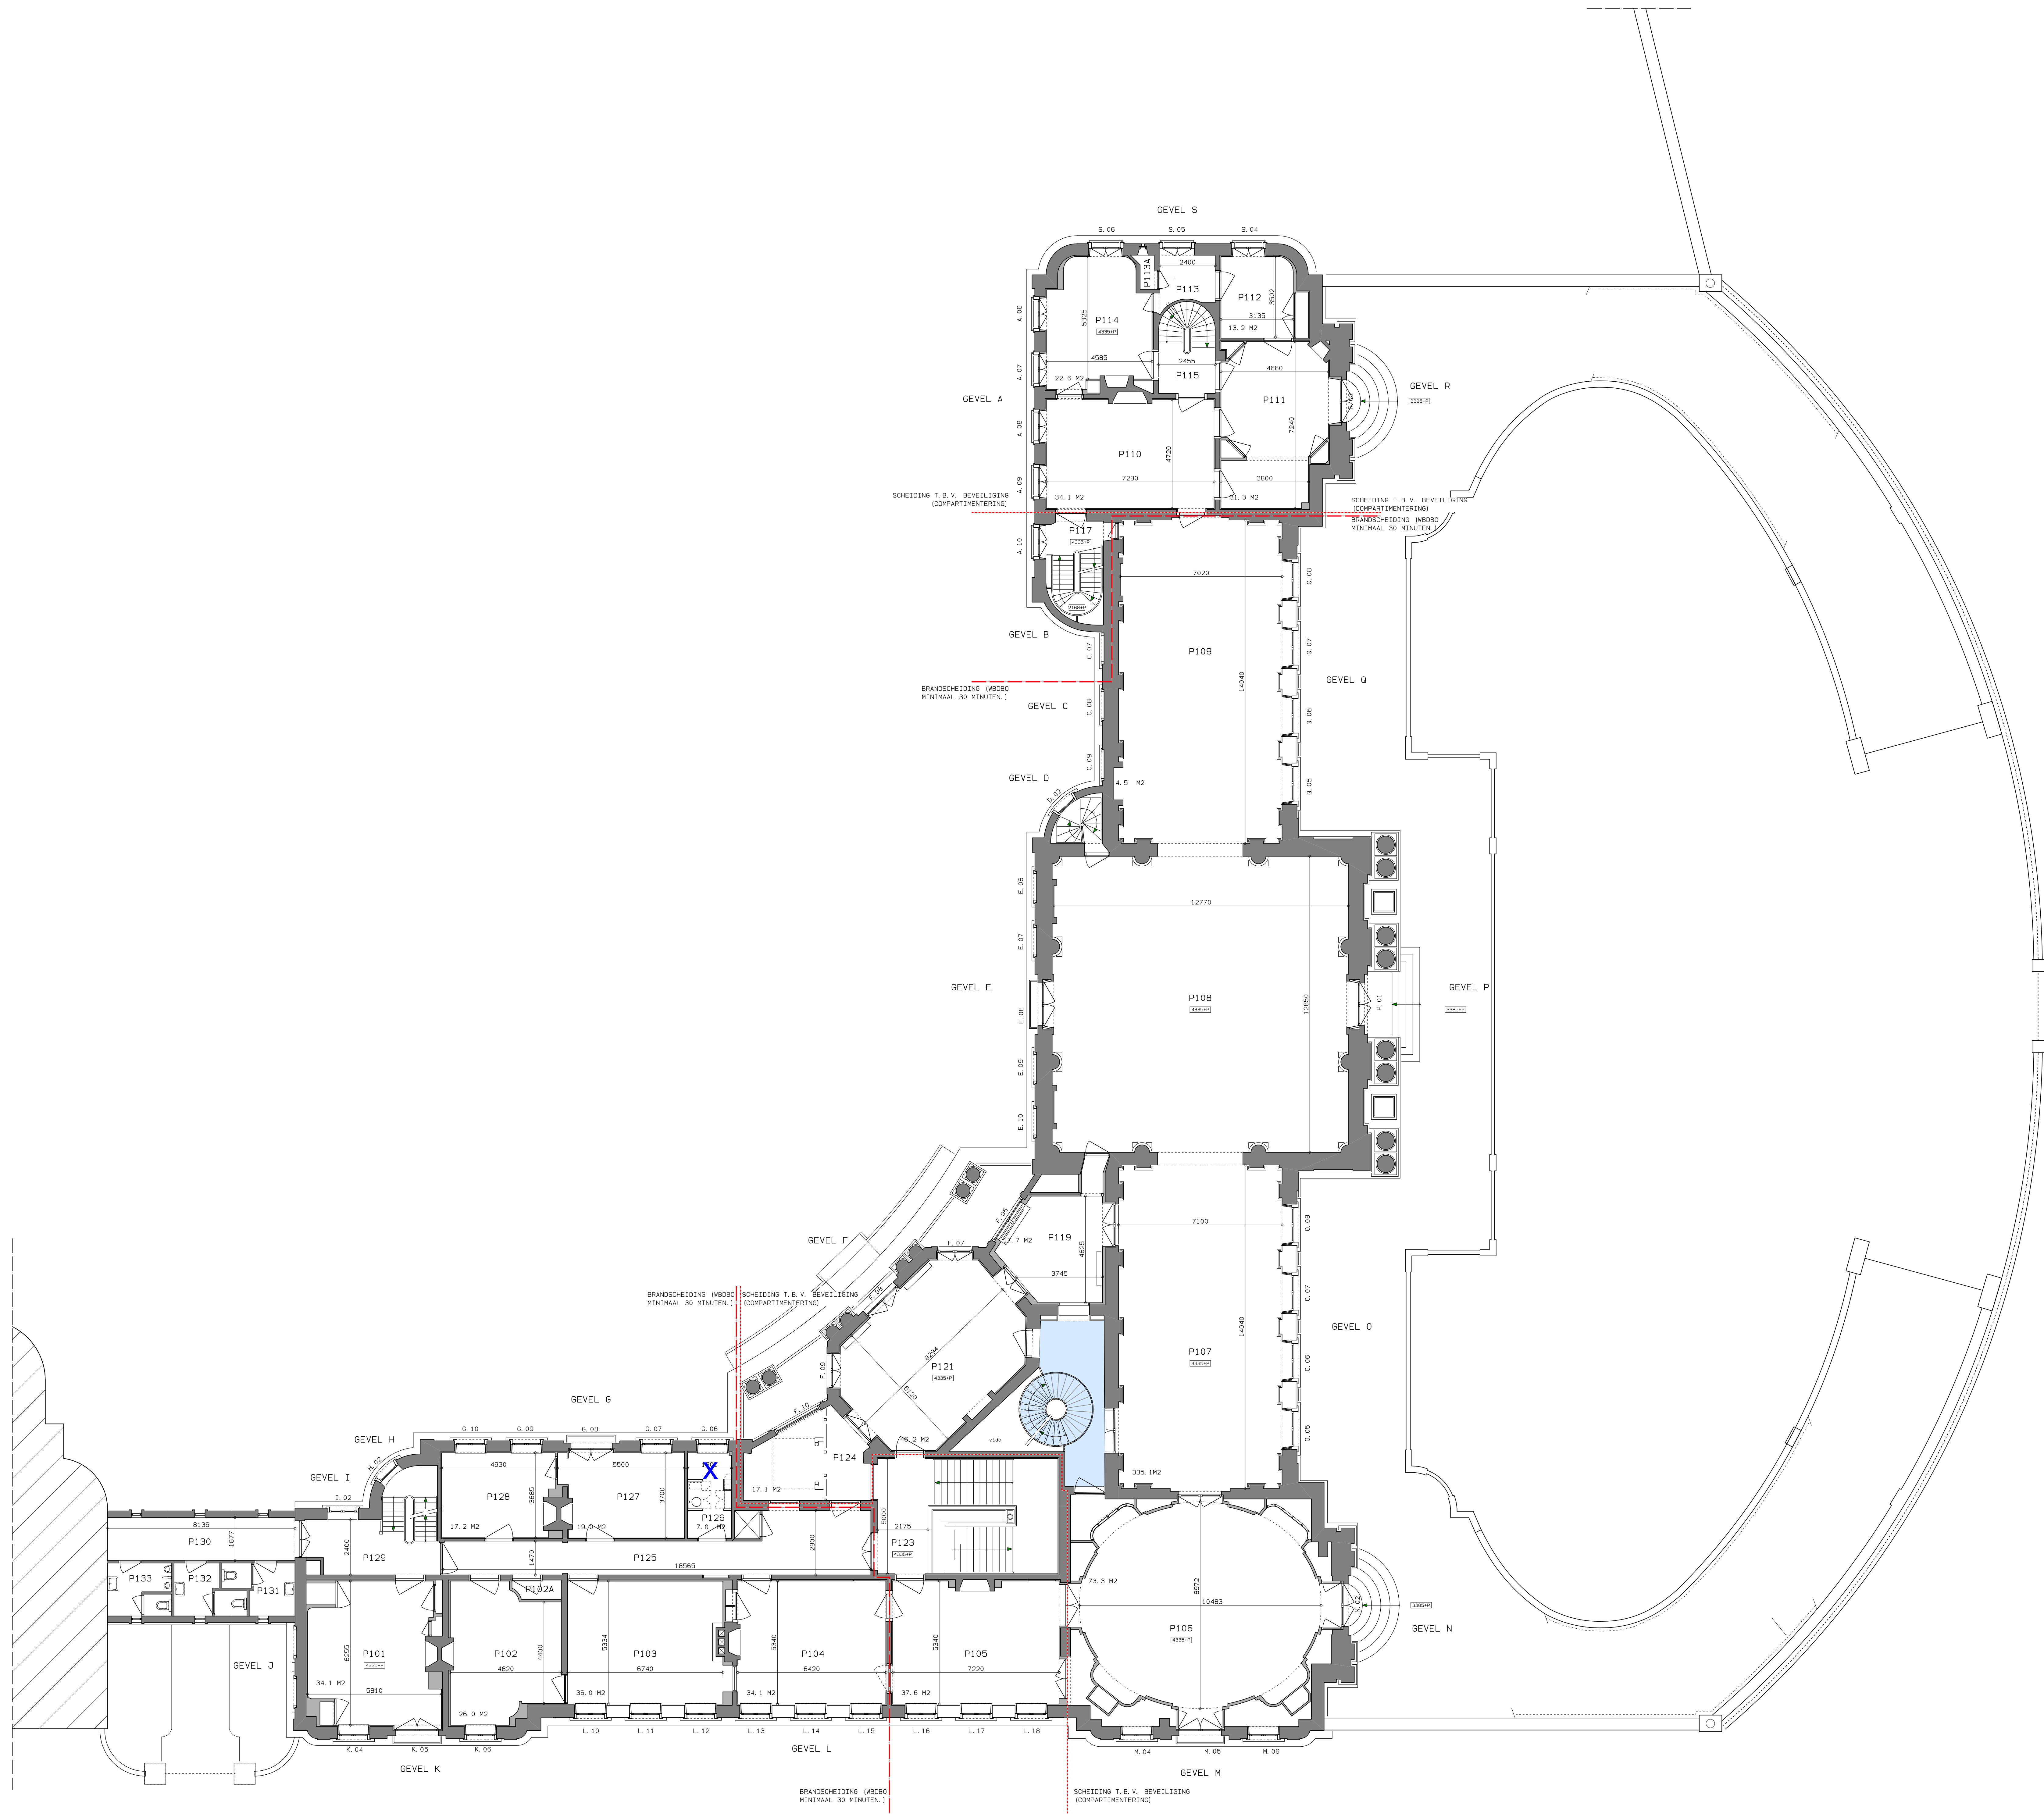

RUIMTEBENAMING

- P101 WERKKAMER GS
- P102 WERKKAMER 2 SECRETARESSSES
- P102A KASTRUIMTE
- P103 WERKKAMER 2 SECRETARESSSES
- P104 WERKKAMER GS
- P105 WERKKAMER CDK
- P106 GS-ZAAL / MUZEKZAAL
- P107 LOEWIK NAPOLEON ZAAL
- P108 STATENZAAL
- P109 KILHELMINA VAN PRUISSENZAAL
- P110 MUSEALE RUIMTE
- P111 KILHELMINAZAKAMER (MUSEALE RUIMTE)
- P112 MUSEALE RUIMTE
- P113 VERKEERSRUIMTE
- P113A TOILETRUIMTE
- P114 MUSEALE FUNCTIE
- P115 VERKEERSRUIMTE / TRAPPENHUIS
- P116 -
- P117 VERKEERSRUIMTE / TRAPPENHUIS
- P118 TRAPPENHUIS
- P119 VERKEERSRUIMTE (VISESKAMER)
- P121 VERKEERSRUIMTE (ANTICAMBER)
- P122 VERKEERSRUIMTE / TRAPPENHUIS
- P123 HOOFDTRAPPENHUIS
- P124 VERKEERSRUIMTE (LEFT)
- P125 VERKEERSRUIMTE
- P126 FACILITYPOINT
- P127 KACHTRUIMTE
- P128 KACHTRUIMTE
- P129 TRAPPENHUIS
- P130 VERKEERSRUIMTE
- P131 DAMESTOILET
- P132 DAMESTOILET
- P133 HERENTOILET

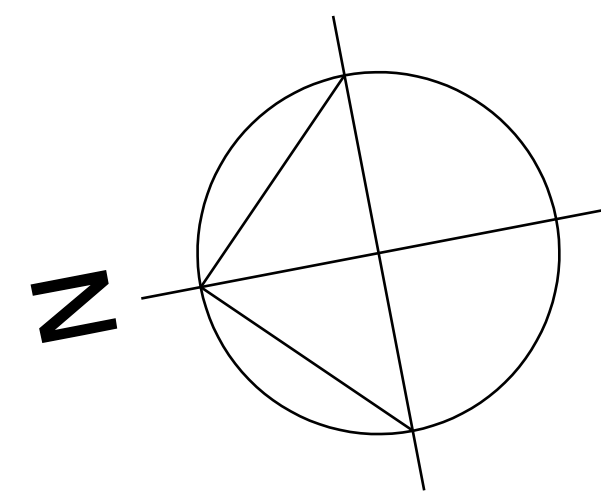

W11. A		W11. B		W11. C		W11. D		W11. E		W11. F	
PAVILJOEN WELGELEGEN DREEF 3 2012 HR HAARLEM REVISIETEKENING								PROVINCE NOORD-HOLLAND POSTBUS 123 2000 HO HAARLEM			
PROJECT								OPDRACHTGEVER			
1E VERDIEPING								DEFINITIEF			
RV-04		18. 684		PROJECT		1/100		STATUS			
		REVISIE		AD		11-04-'18					
		VERVOLG NR.		TAAL		E		STATUS			