



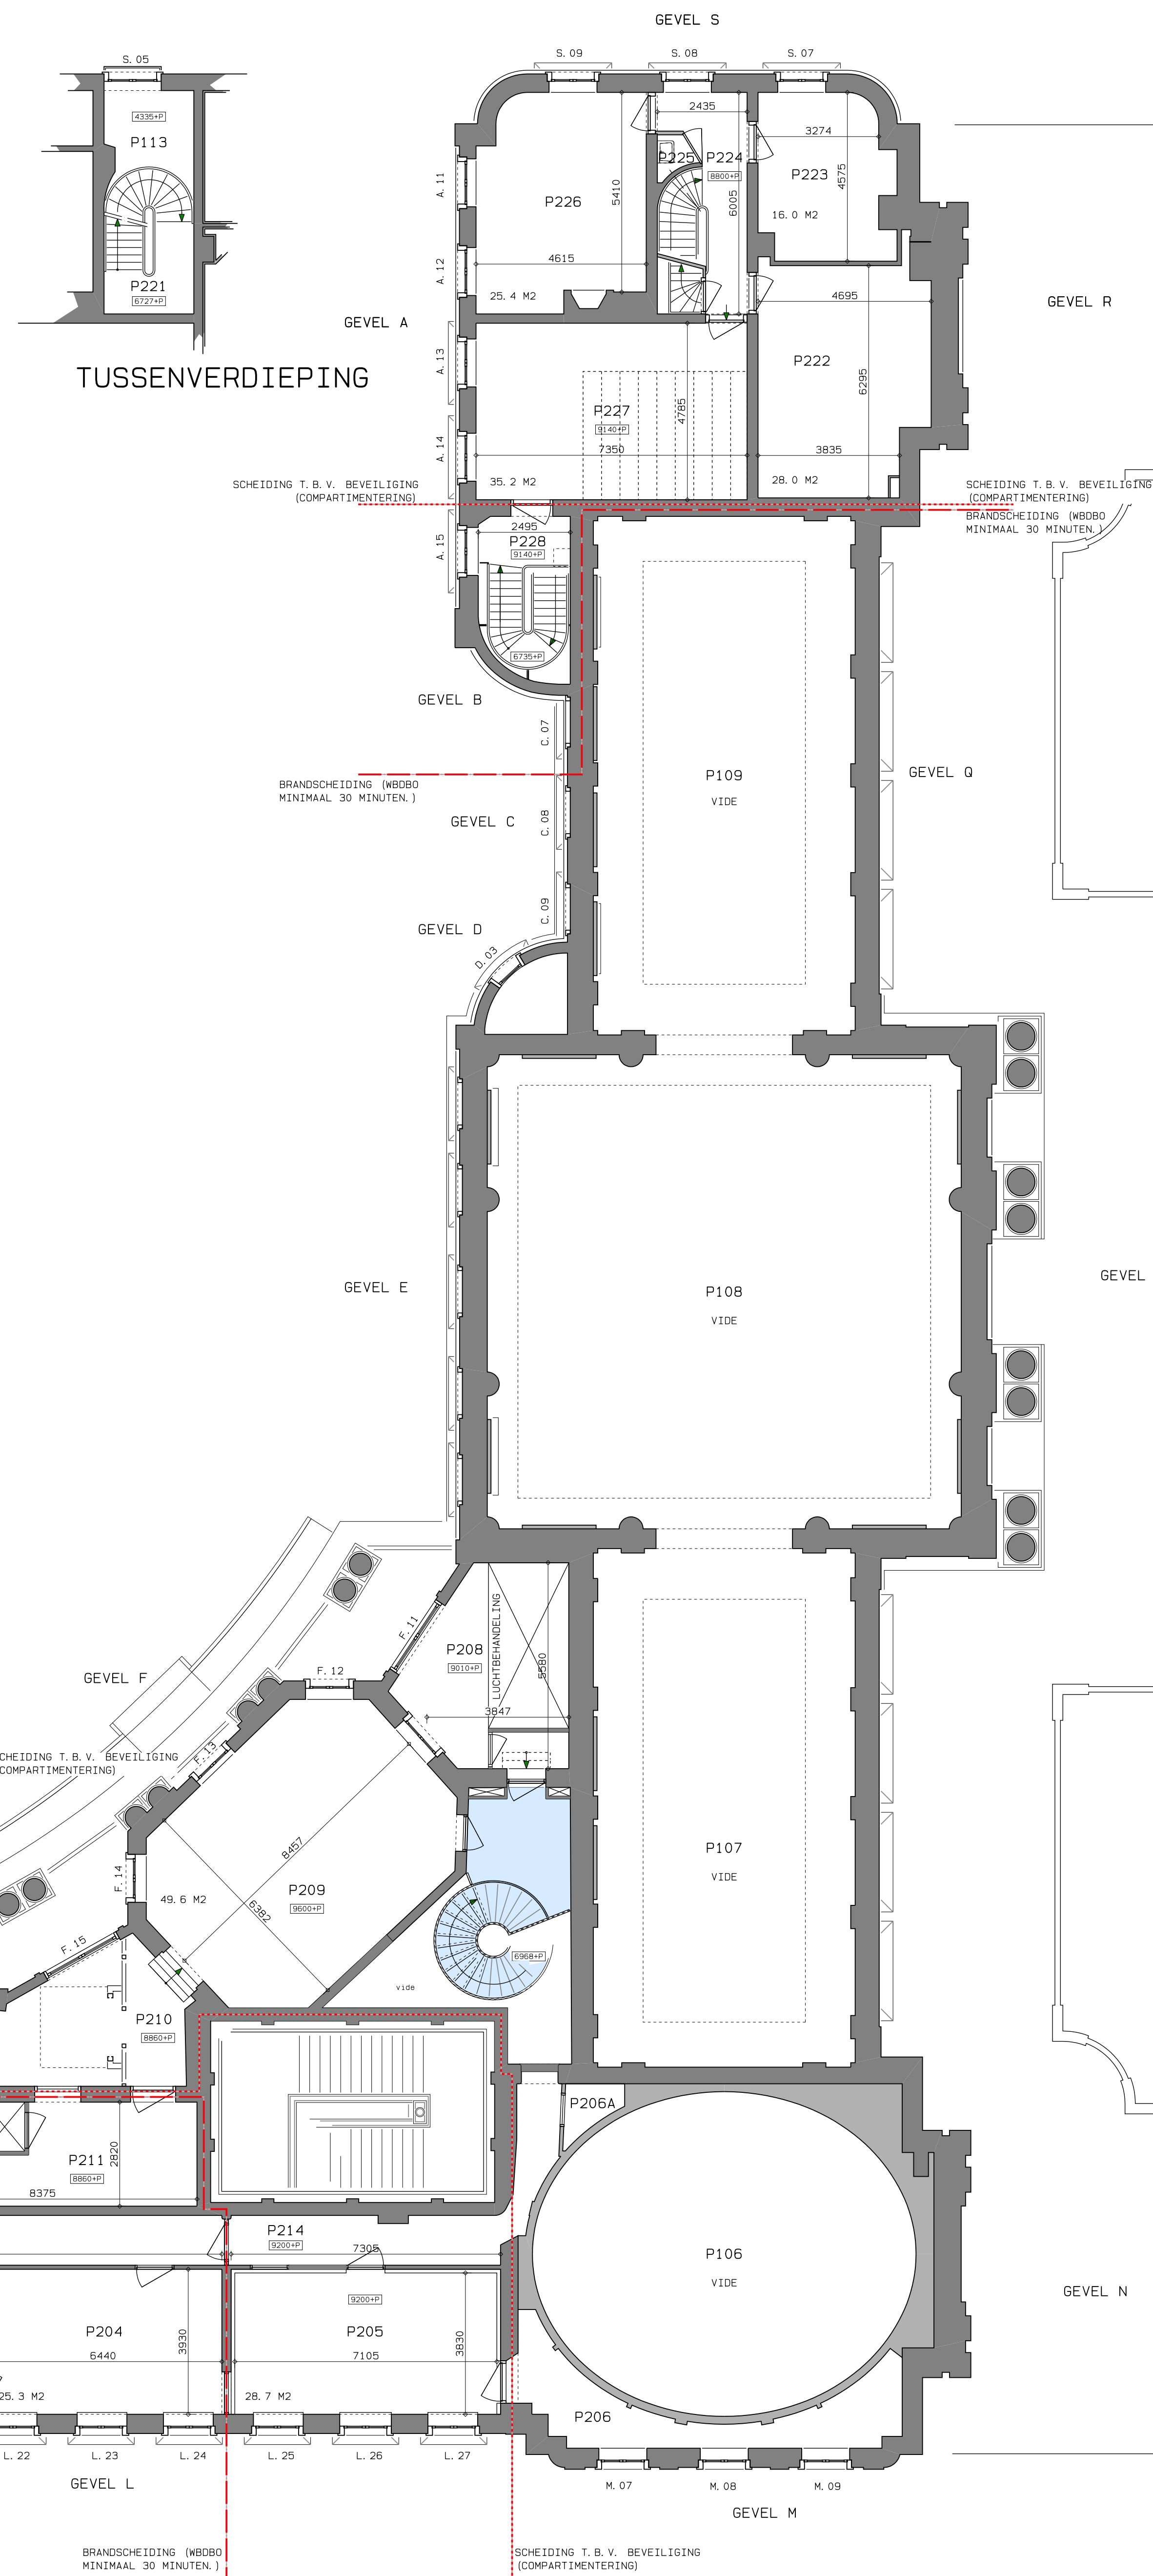

RUIMTEBENAMING

P201	WERKKAHER
P202	WERKKAHER
P203	WERKKAHER
P204	OPSLAAGRIMITE
P205	TECHNIEK
P206	OPSLAAGRIMITE
P206A	OPSLAAGRIMITE
P207	VERKEERSRIMITE
P208	TECHNIEK
P209	VERKEERSRIMITE
P210	VERKEERSRIMITE
P211	VERKEERSRIMITE
P212	-
P213	FACILITYPOINT
P214	WERKKAHER
P215	WERKKAHER
P216	WERKKAHER
P217	VERKEERSRIMITE
P218	TOILET (DH)
P219	TRAPPENHUIS
P220	-
P221	TUSSENVLDER
P222	TECHNIEK / OPSLAAGRIMITE
P223	WERKKAHER
P224	WERKKAHER
P225	TOILETGRIMITE
P226	WERKKAHER
P227	-
P228	TRAPPENHUIS

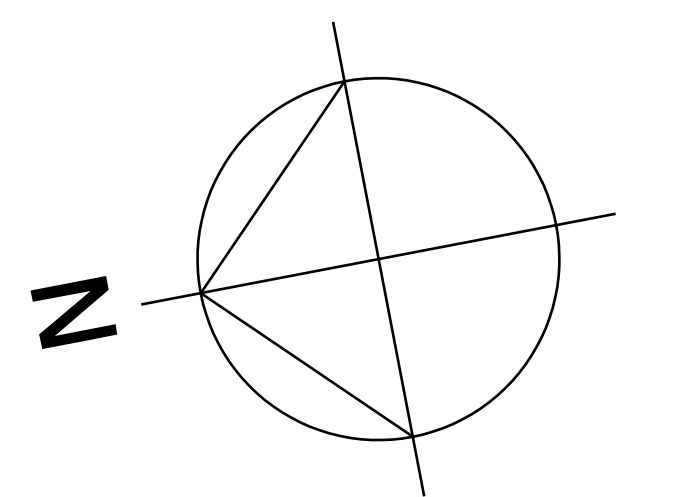

	WILC_A	WILC_B	WILC_C	WILC_D	WILC_E	WILC_F
PAVILJOEN WELGELEGEN DREEF 3 2012 HR HAARLEM REVISTEITEKENING				PROVINCE NOORD-HOLLAND POSTBUS 123 2000 HO HAARLEM		
				PROJECT	OBJEKT/OPDRACHT	
2E VERDIEPING				OPDRACHT	DEFINITIEF	
RV-05				18.684	1/1001	11-04-'18
REVISIE				PROJECT-NR.	AO	OPDRACHT-NR.
LAKEN/STOF				FASE	TOEGANG	OPDRACHT