


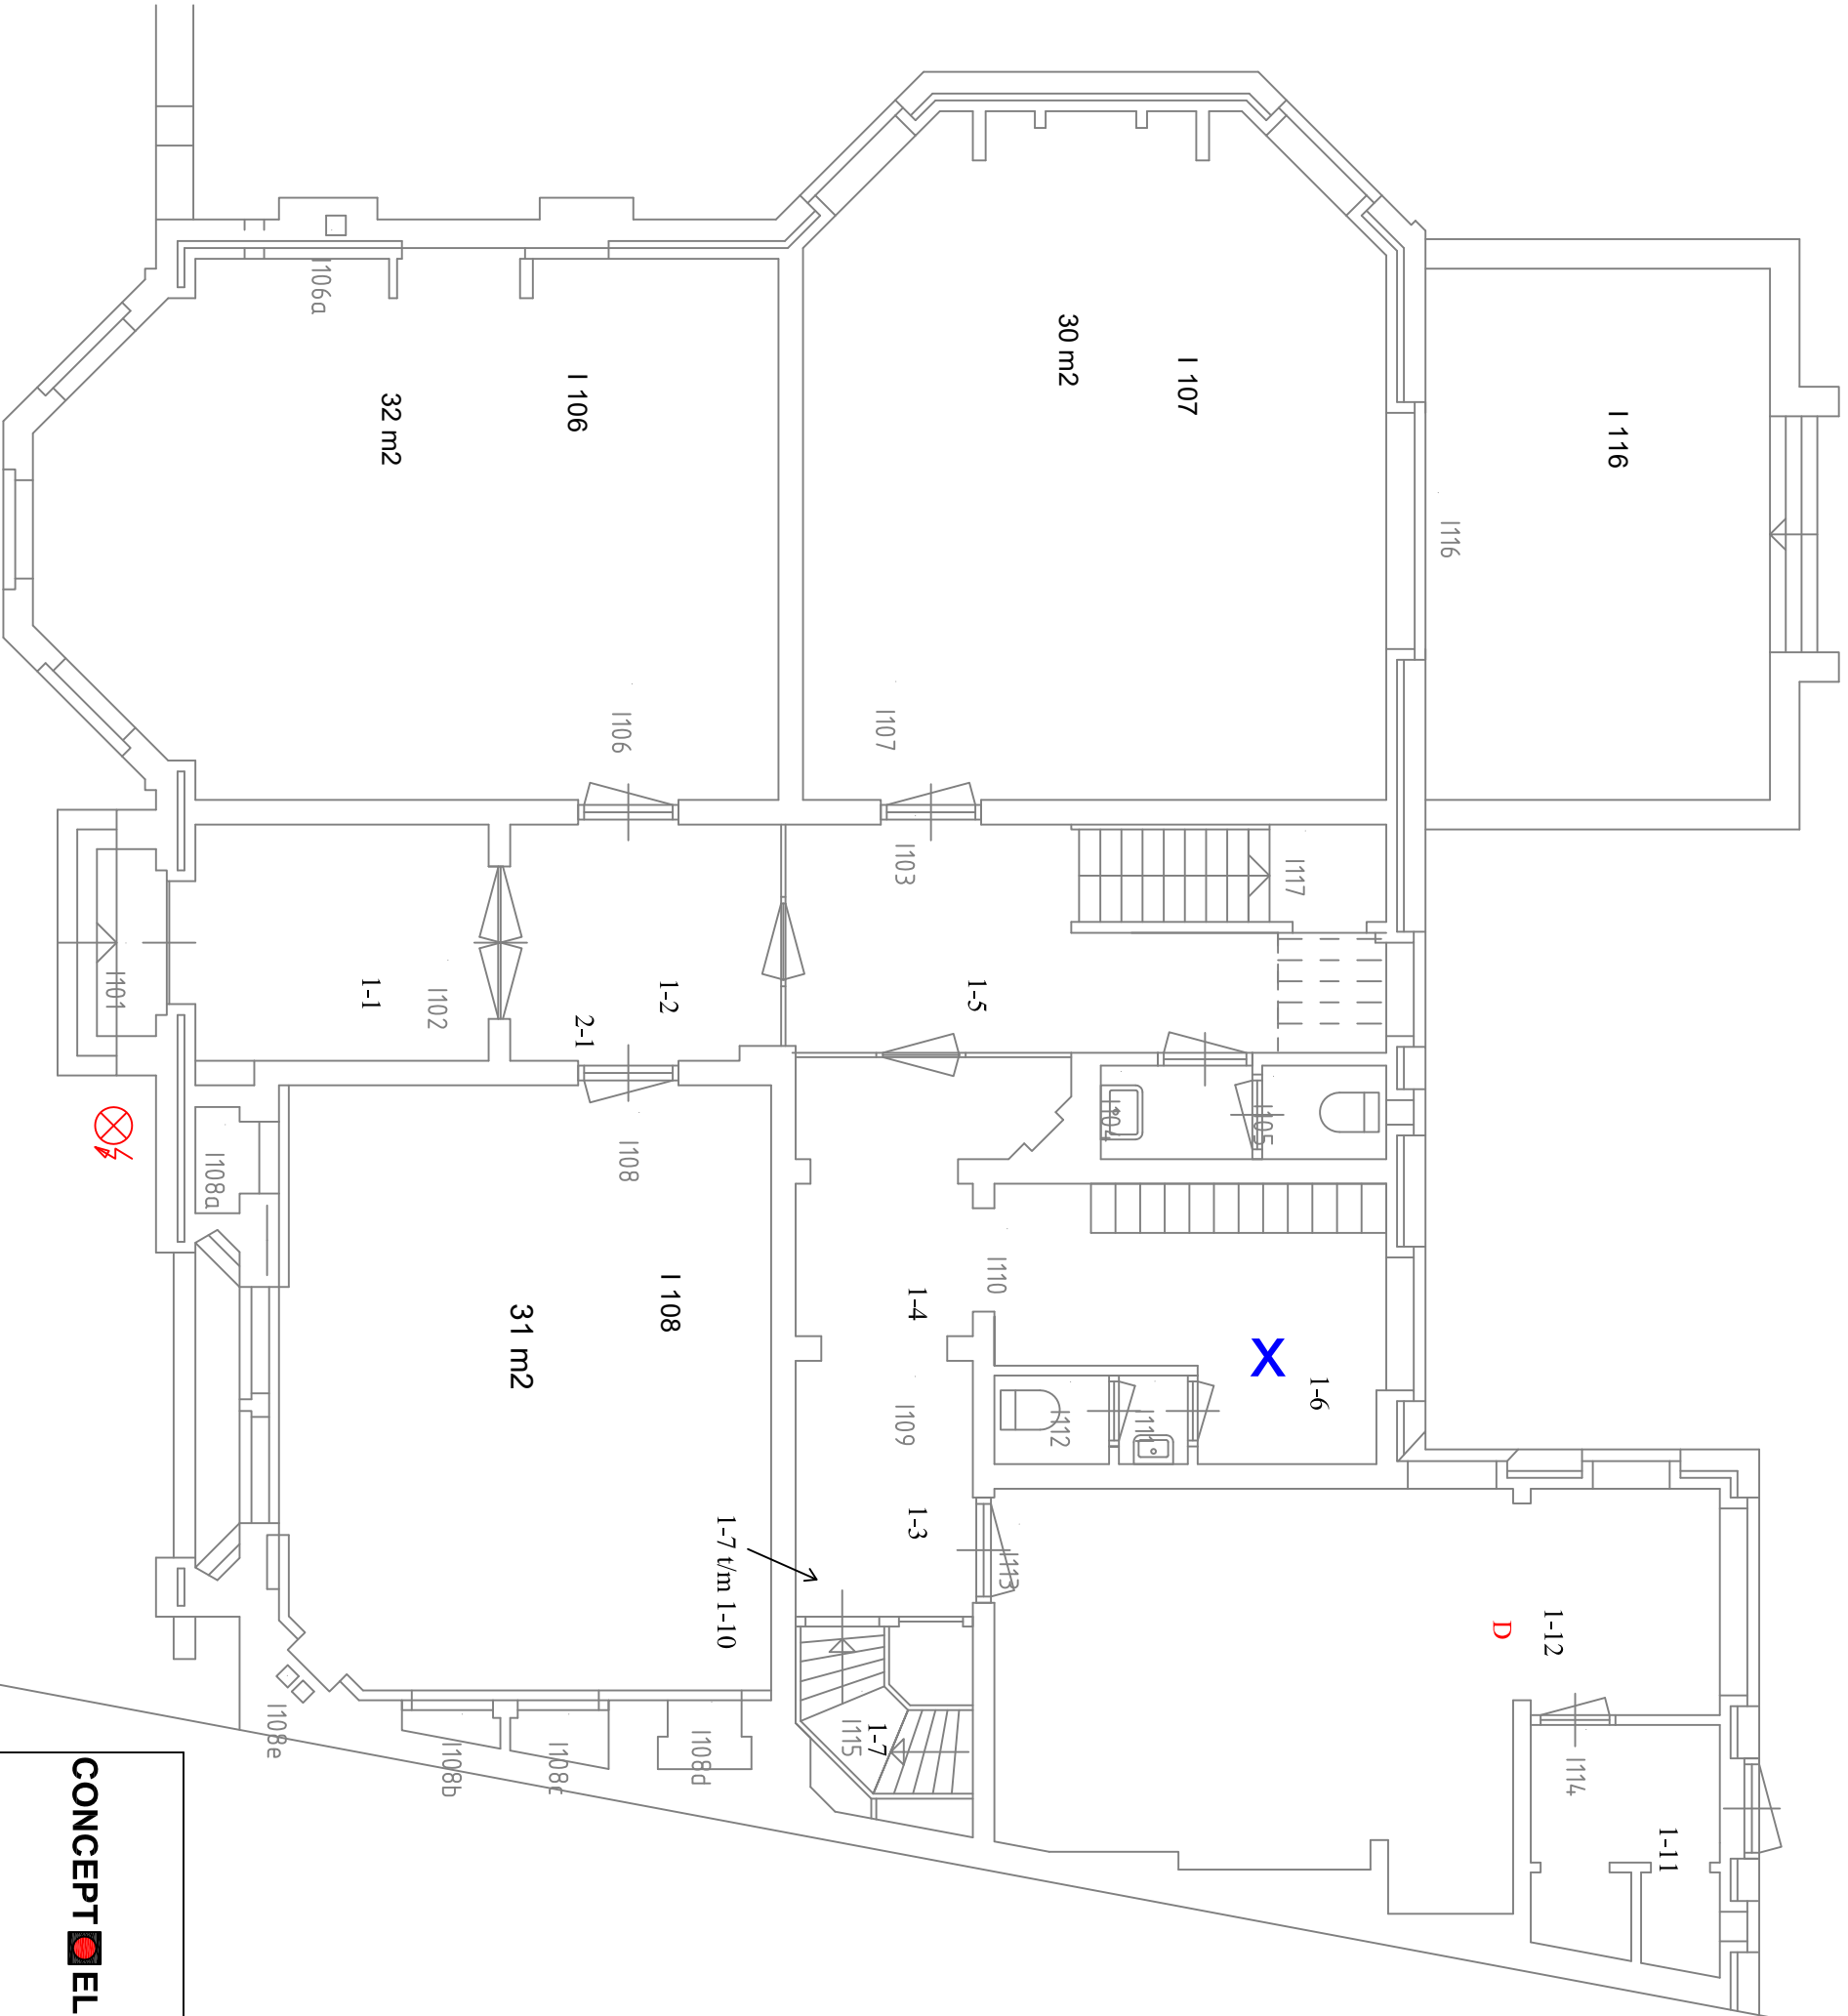

begane grond

RENVOOI

-  Thermische rookmelder
-  Optische rookmelder
-  Nevenindicator
-  Handmelder
-  Slow-Whoop
-  Flitslicht
-  Brandmeld centrale

CONCEPT ELEKTRO		Project:	Kantoorvilla Paviljoenslaan 5	Status:	Revisie
Omschrijving:		Teknr.:	1041B1	Ordernr.:	
Brandmeldinstallatie begane grond		Getekend:	ML	Datum:	18-09-13
		Wijziging		Paraaf	Datum:
		Opm.:	Provincie NH	ML	04-12-13
		Werkrelatie	1041		
		Klantnummer	929		
		Adres	Paviljoenslaan 5		
		Plaats	Haarlem	Schaal:	1:75
		Tel.		Format:	A3