



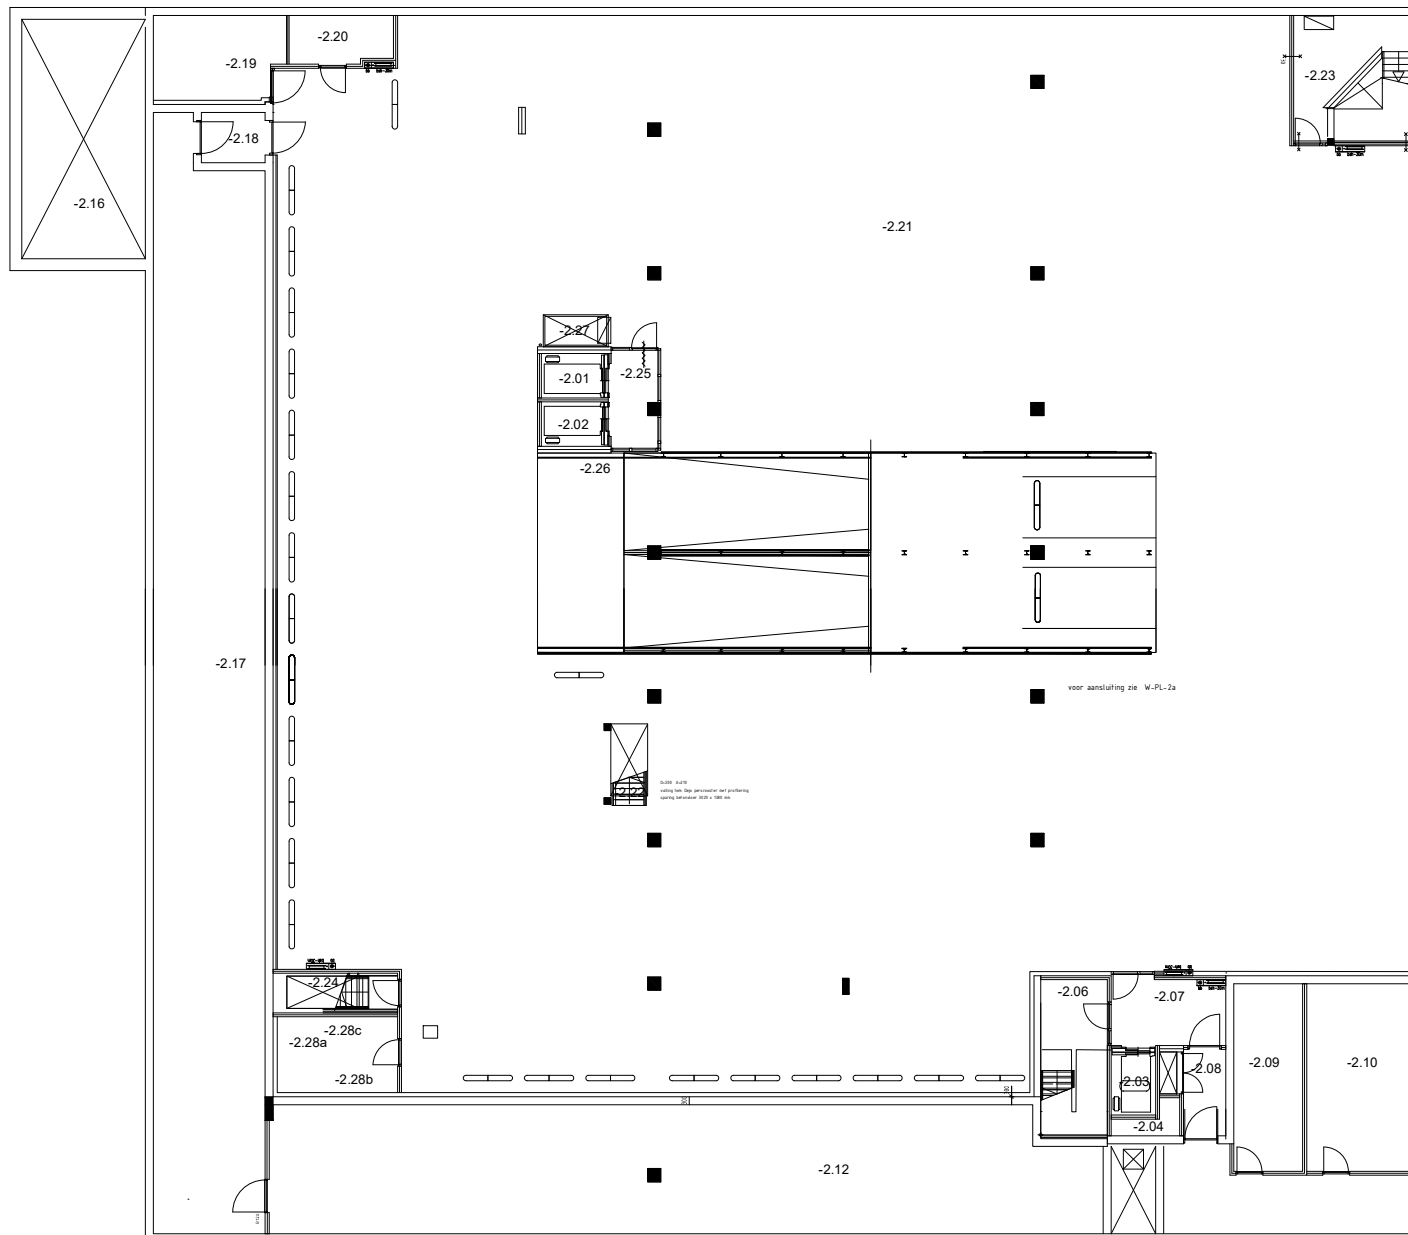

(Situatie april 2021)

Maten in het werk controleren


Opdrachtgever Gemeente Goes		PASCAD BEHEER	
Gebouw SK_042021, M.A. de Ruijterlaan 2			
Plaats Goes		PASCAD Beheer BV Databankweg 28D 3821 AL, Amersfoort	
Tekening Plattegrond kelder 2 (Situatie januari 2021)		031 - 462 52 73 info@pascad.nl www.pascad.nl	
Discipline Bouwkunde			
Omschrijving NEN2580 meetcertificaat			
Project	Kastcode	Formaat	Revisieletter
Bestandsnaam r-2	Getekend A. Lozeman	Datum 18-05-2021	Revisiedatum
Layoutnaam PASlayoutPDF	Stadium Definitief	Platdatum 08-06-2021	Bladnummer 1 van 1

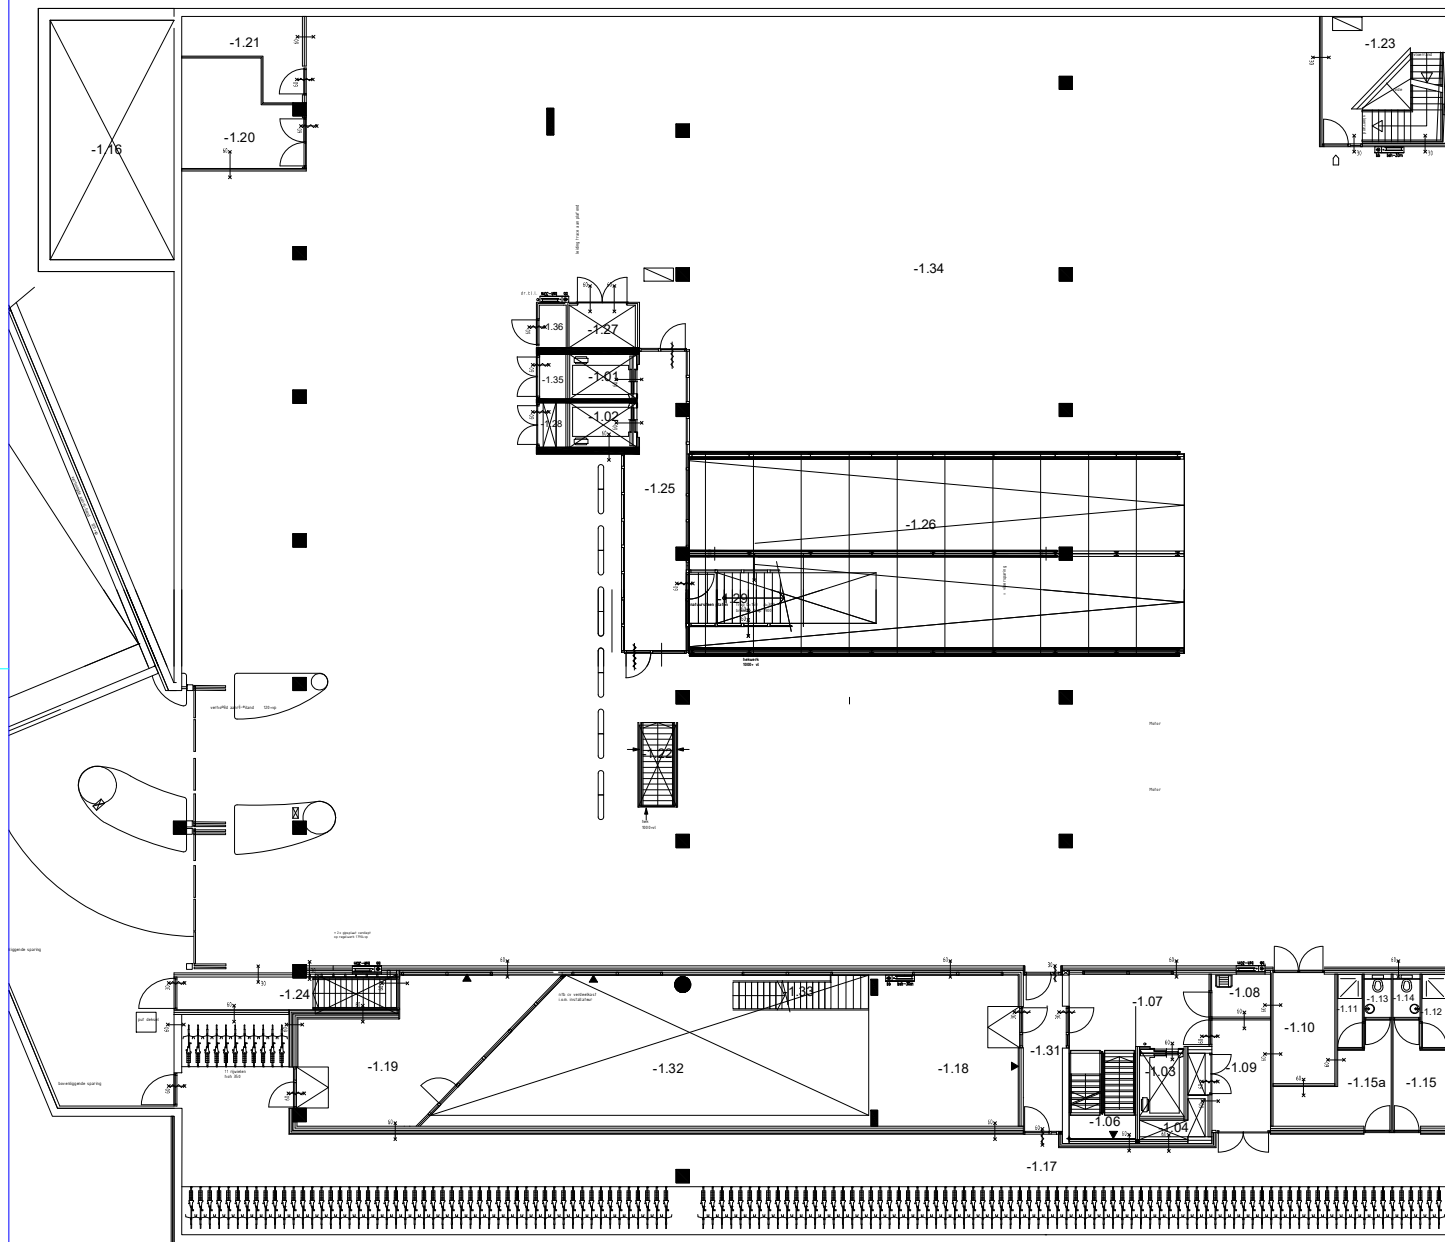

(Situatie april 2021)

Maten in het werk controleren

Opdrachtgever	Gemeente Goes SK_042021, M.A. de Ruijterlaan 2	PASCAD BEHEER			
Gebouw	Goes	PASCAD beheer BV Databankweg 28D 3821 AL, Amersfoort 033 - 462 52 73 info@pascad.nl www.pascad.nl			
Plaats	Plattegrond kelder 1 (Situatie januari 2021)				
Tekening	Bouwkunde				
Discipline	Bouwkunde				
Omschrijving	NEN2580 meetcertificaat				
Project		Kastcode	A1	1:100	Formaat
Bestandsnaam	P1	Getekend	A. Lozeman		Datum
Layoudblaad	PASLayoutPDF	Stadium	Definitief		Plotsdatum
					08-06-2021
					Revisiedatum
					06-03-2020
					Bladnummer
					1 van 1

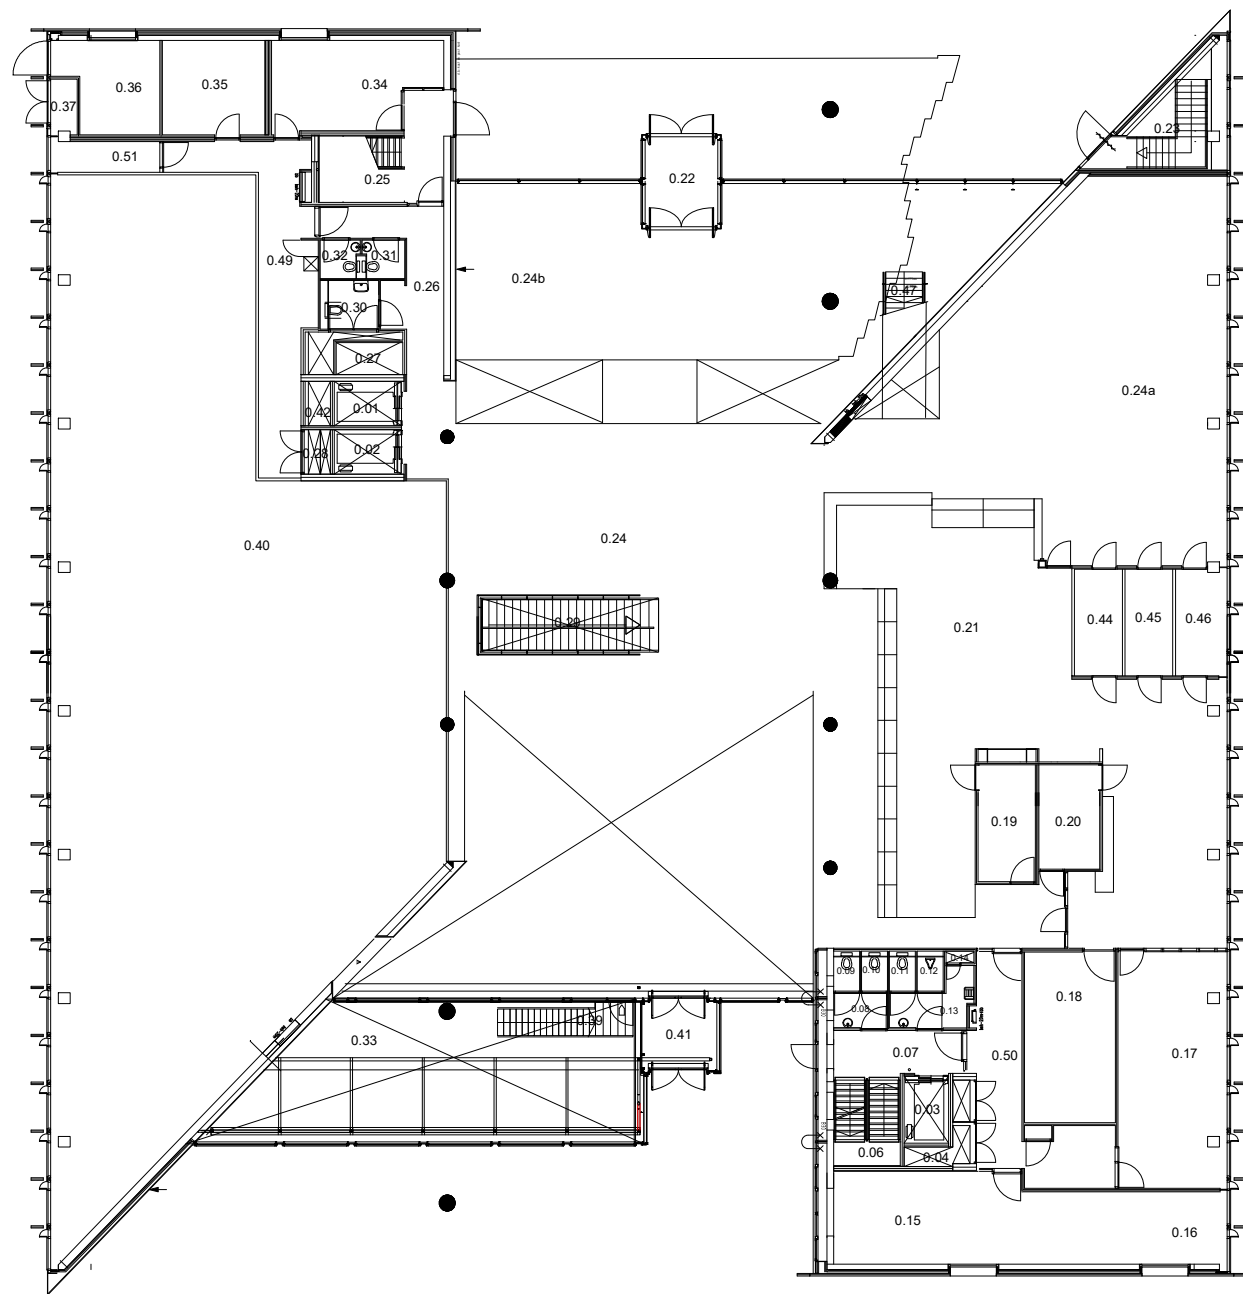


(Situatie april 2021)

Maten in het werk controleren

Opdrachtgever Gemeente Goes		Kastcode		Formaat	Revisieletter
Gebouw SK_042021, M.A. de Ruijterlaan 2		Getekend A. Lozeman		Datum	
Plaats Goes		Stadium Definitief		Revisiedatum	Bladnummer
Tekening Plattegrond begane grond (Situatie januari 2021)		Project r00		18-05-2021	
Omschrijving NEN2580 meetcertificaat		Layoutnaam PASlayoutPDF		08-06-2021	1 van 1
Discipline Bouwkunde		PASCAD Beheer BV		033 - 462 52 73	
Opdrachtnummer 18021 AL, Amersfoort		Databankweg 28D		info@pascad.nl	
		www.pascad.nl			


PASCAD
BEHEER

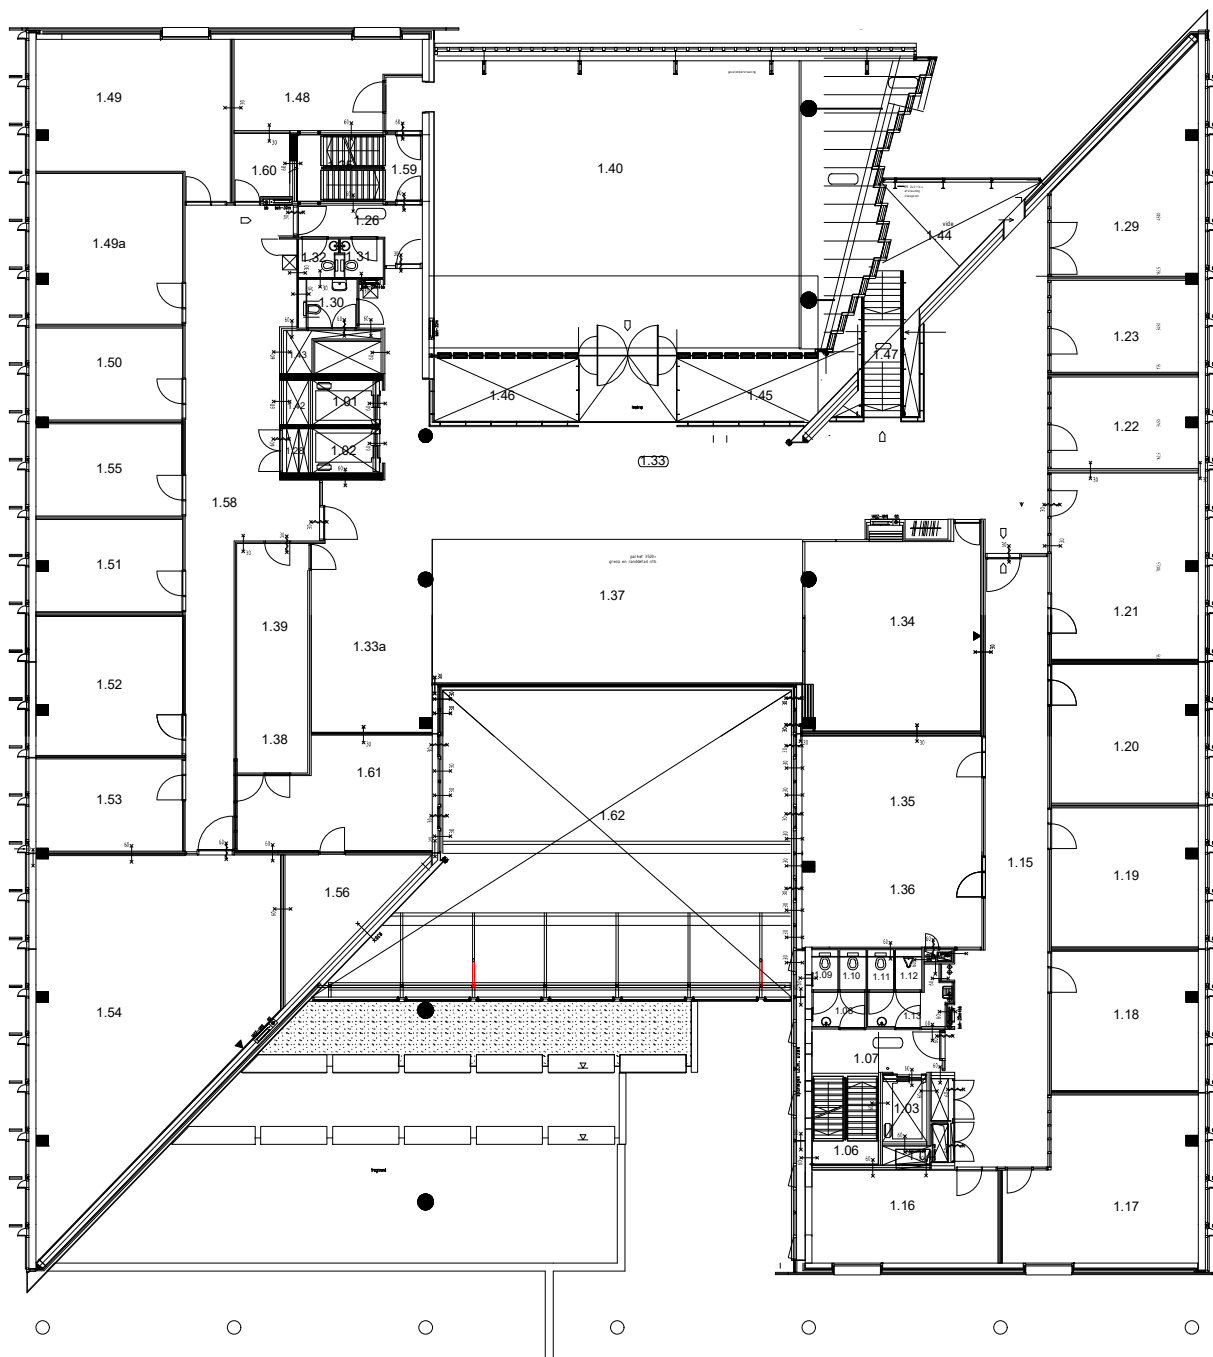

(Situatie april 2021)

Maten in het werk controleren


Opdrachtgever Gebouw Plaats Tekening Discipline Omschrijving		Gemeente Goes SK_042021, M.A. de Ruijterlaan 2 Goes Plattegrond 1e verdieping (Situatie januari 2021) Bouwkunde NEN2580 meetcertificaat			
---	--	--	--	--	--

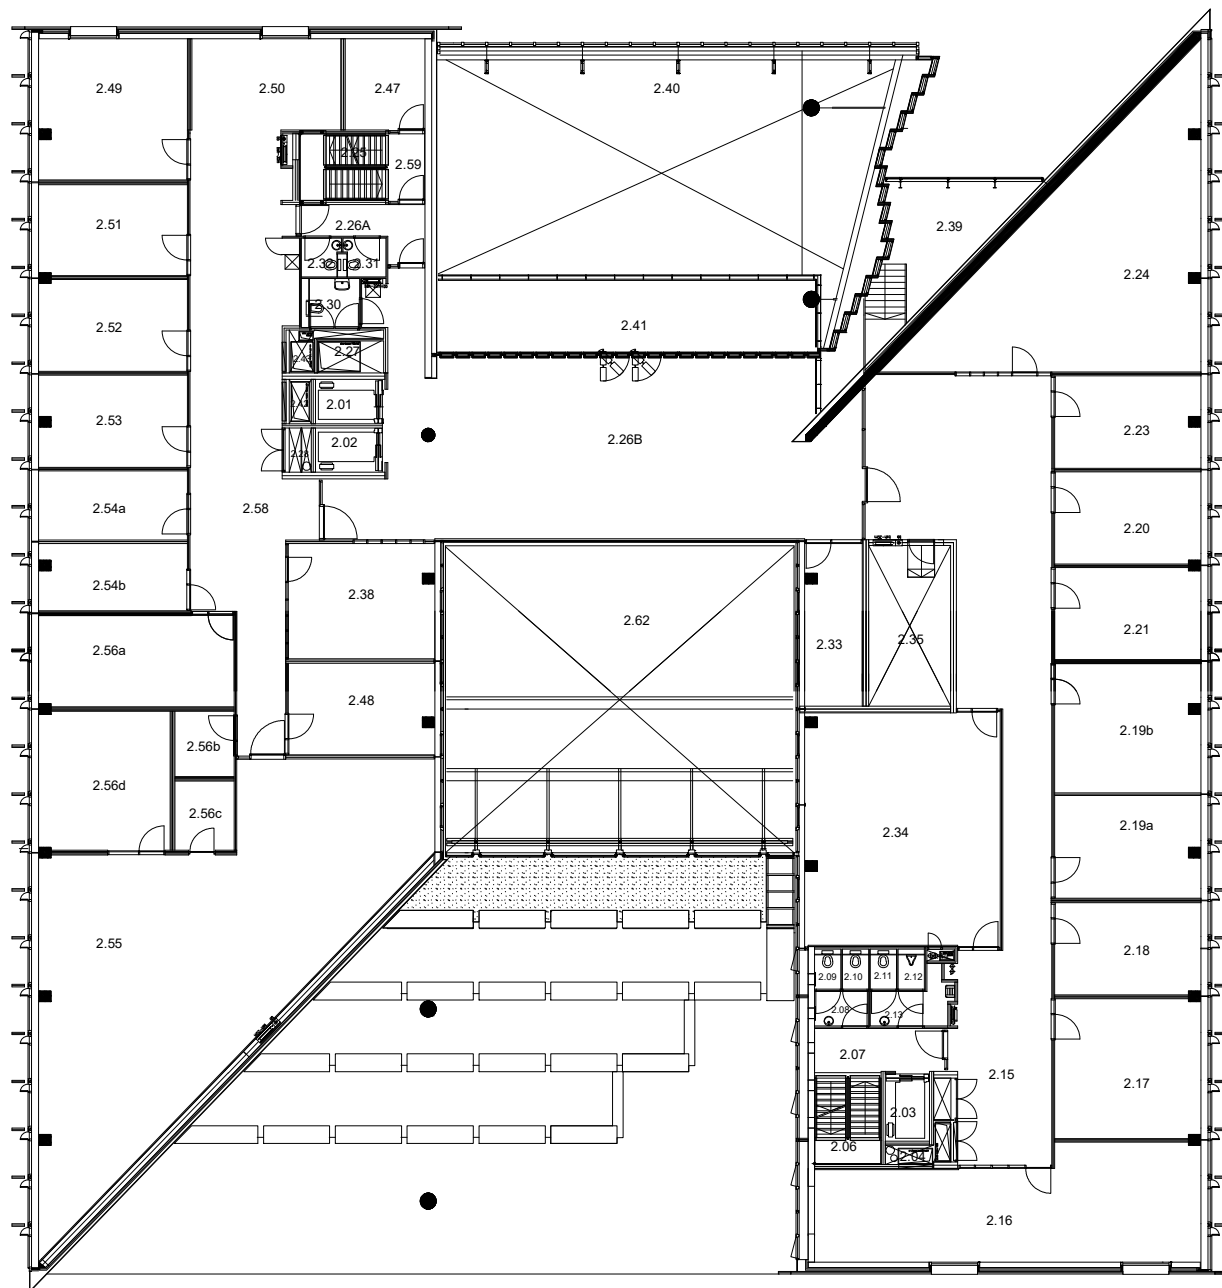

(Situatie april 2021)

Maten in het werk controleren


Opdrachtgever Gemeente Goes		PASCAD BEHEER	
Gebouw SK_042021, M.A. de Ruijterlaan 2			
Plaats Goes		PASCAD Beheer BV Oudebarlweg 28D 3821 AL, Amersfoort 033 - 462 52 73 info@pascad.nl www.pascad.nl	
Tekening Plattegrond 2e verdieping (Situatie januari 2021)			
Omschrijving NEN2580 meetcertificaat			
Project	Kastcode	Formaat	Revisieletter
Bestandsnaam r02	Getekend A. Lozeman	Datum 18-05-2021	Revisiedatum 26-05-2021
Layouthaam PASlayoutPDF	Stadium Definitief	Platdatum 08-06-2021	Bladnummer 1 van 1

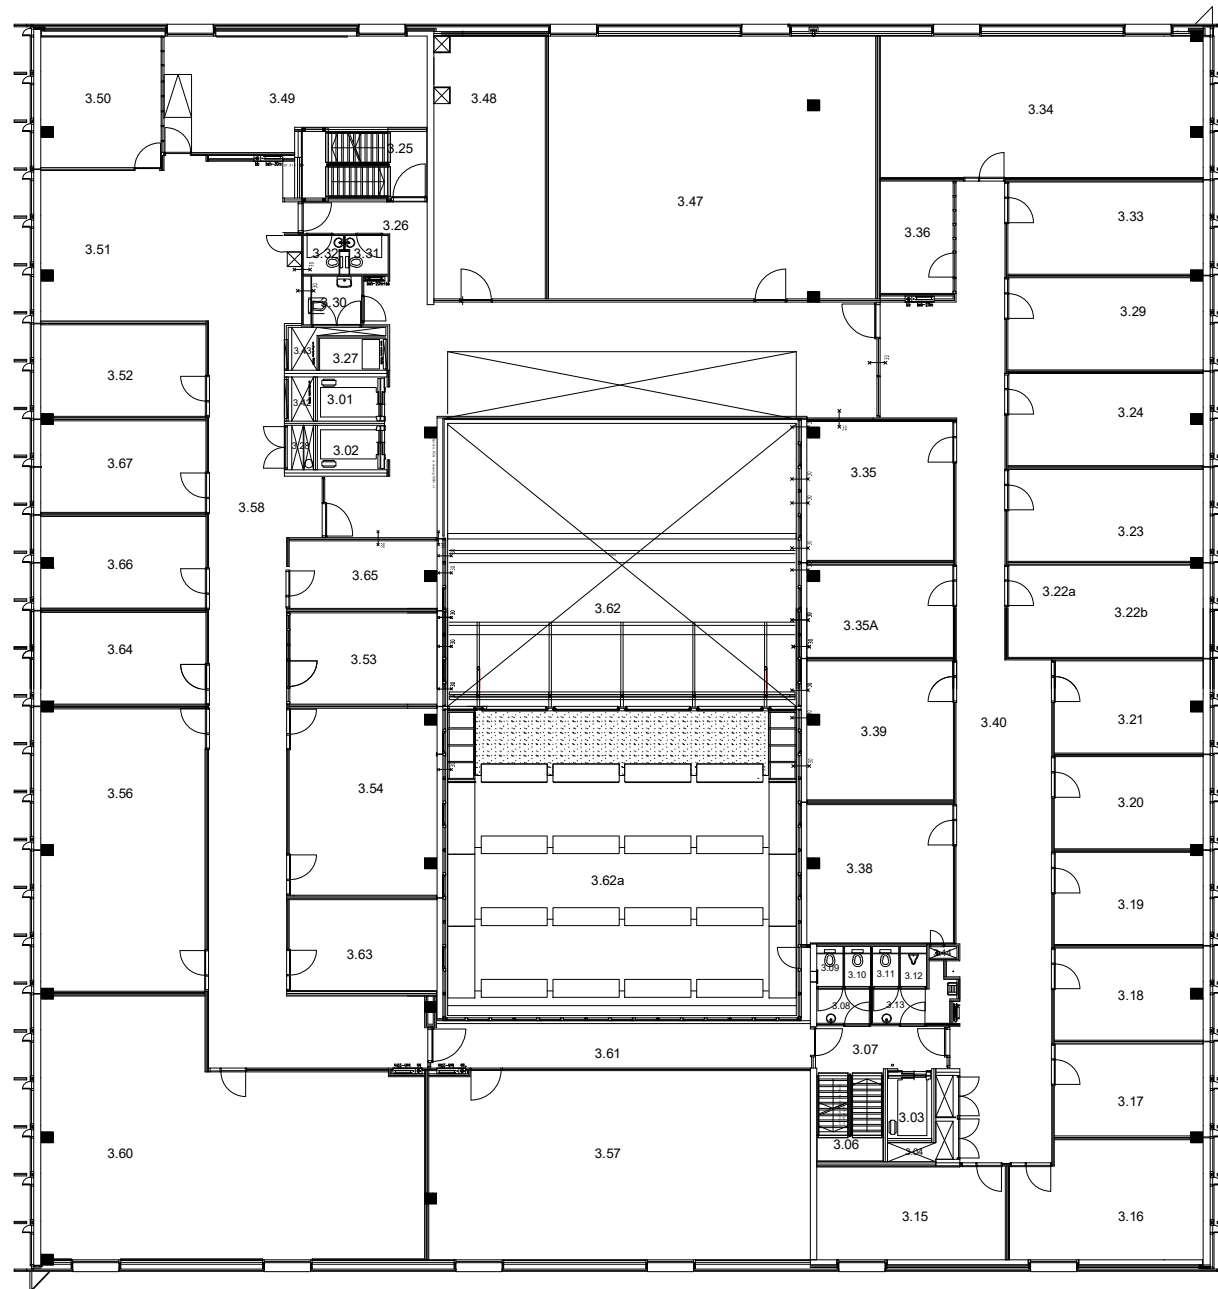

(Situatie april 2021)

Maten in het werk controleren

Opdrachtgever	Gemeente Goes	PASCAD BEHEER	
Gebouw	SK_042021, M.A. de Ruijterlaan 2		
Plaats	Goes	PASCAD Beheer BV Oudebarneveldweg 28D 3821 AL, Amersfoort 031 - 462 52 73 info@pascad.nl www.pascad.nl	
Tekening	Plattegrond 3e verdieping (Situatie januari 2021)		
Discipline	Bouwkunde	Project r03 Bestandsnaam PASlayoutPDF	
Omschrijving	NEN2580 meetcertificaat		
Kastcode	A. Lozeman	Formaat A1 1:100 Datum 18-05-2021 Revisiedatum 26-05-2021	
Stadium	Definitief		
Bladnummer	1 van 1		

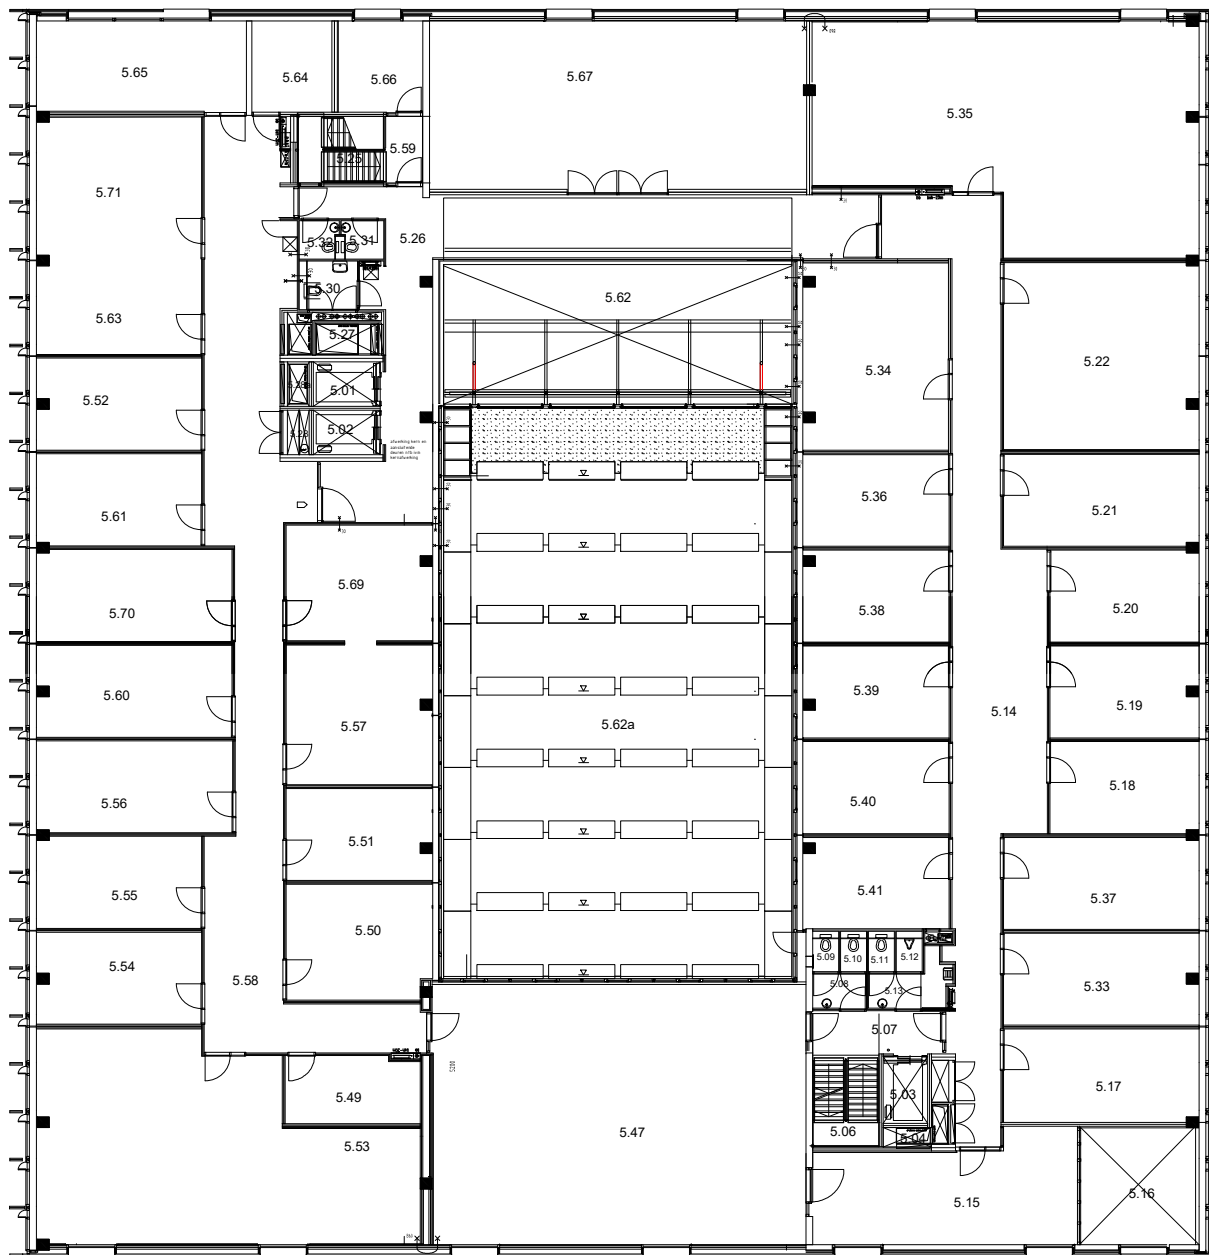

(Situatie april 2021)

Maten in het werk controleren

Opdrachtgever Gemeente Goes		<	
--------------------------------	--	--	--