


**EERSTE VERDIEPING
bouwdeel 44_Z0**

EERSTE VERDIEPING



TWEDE VERDIEPING

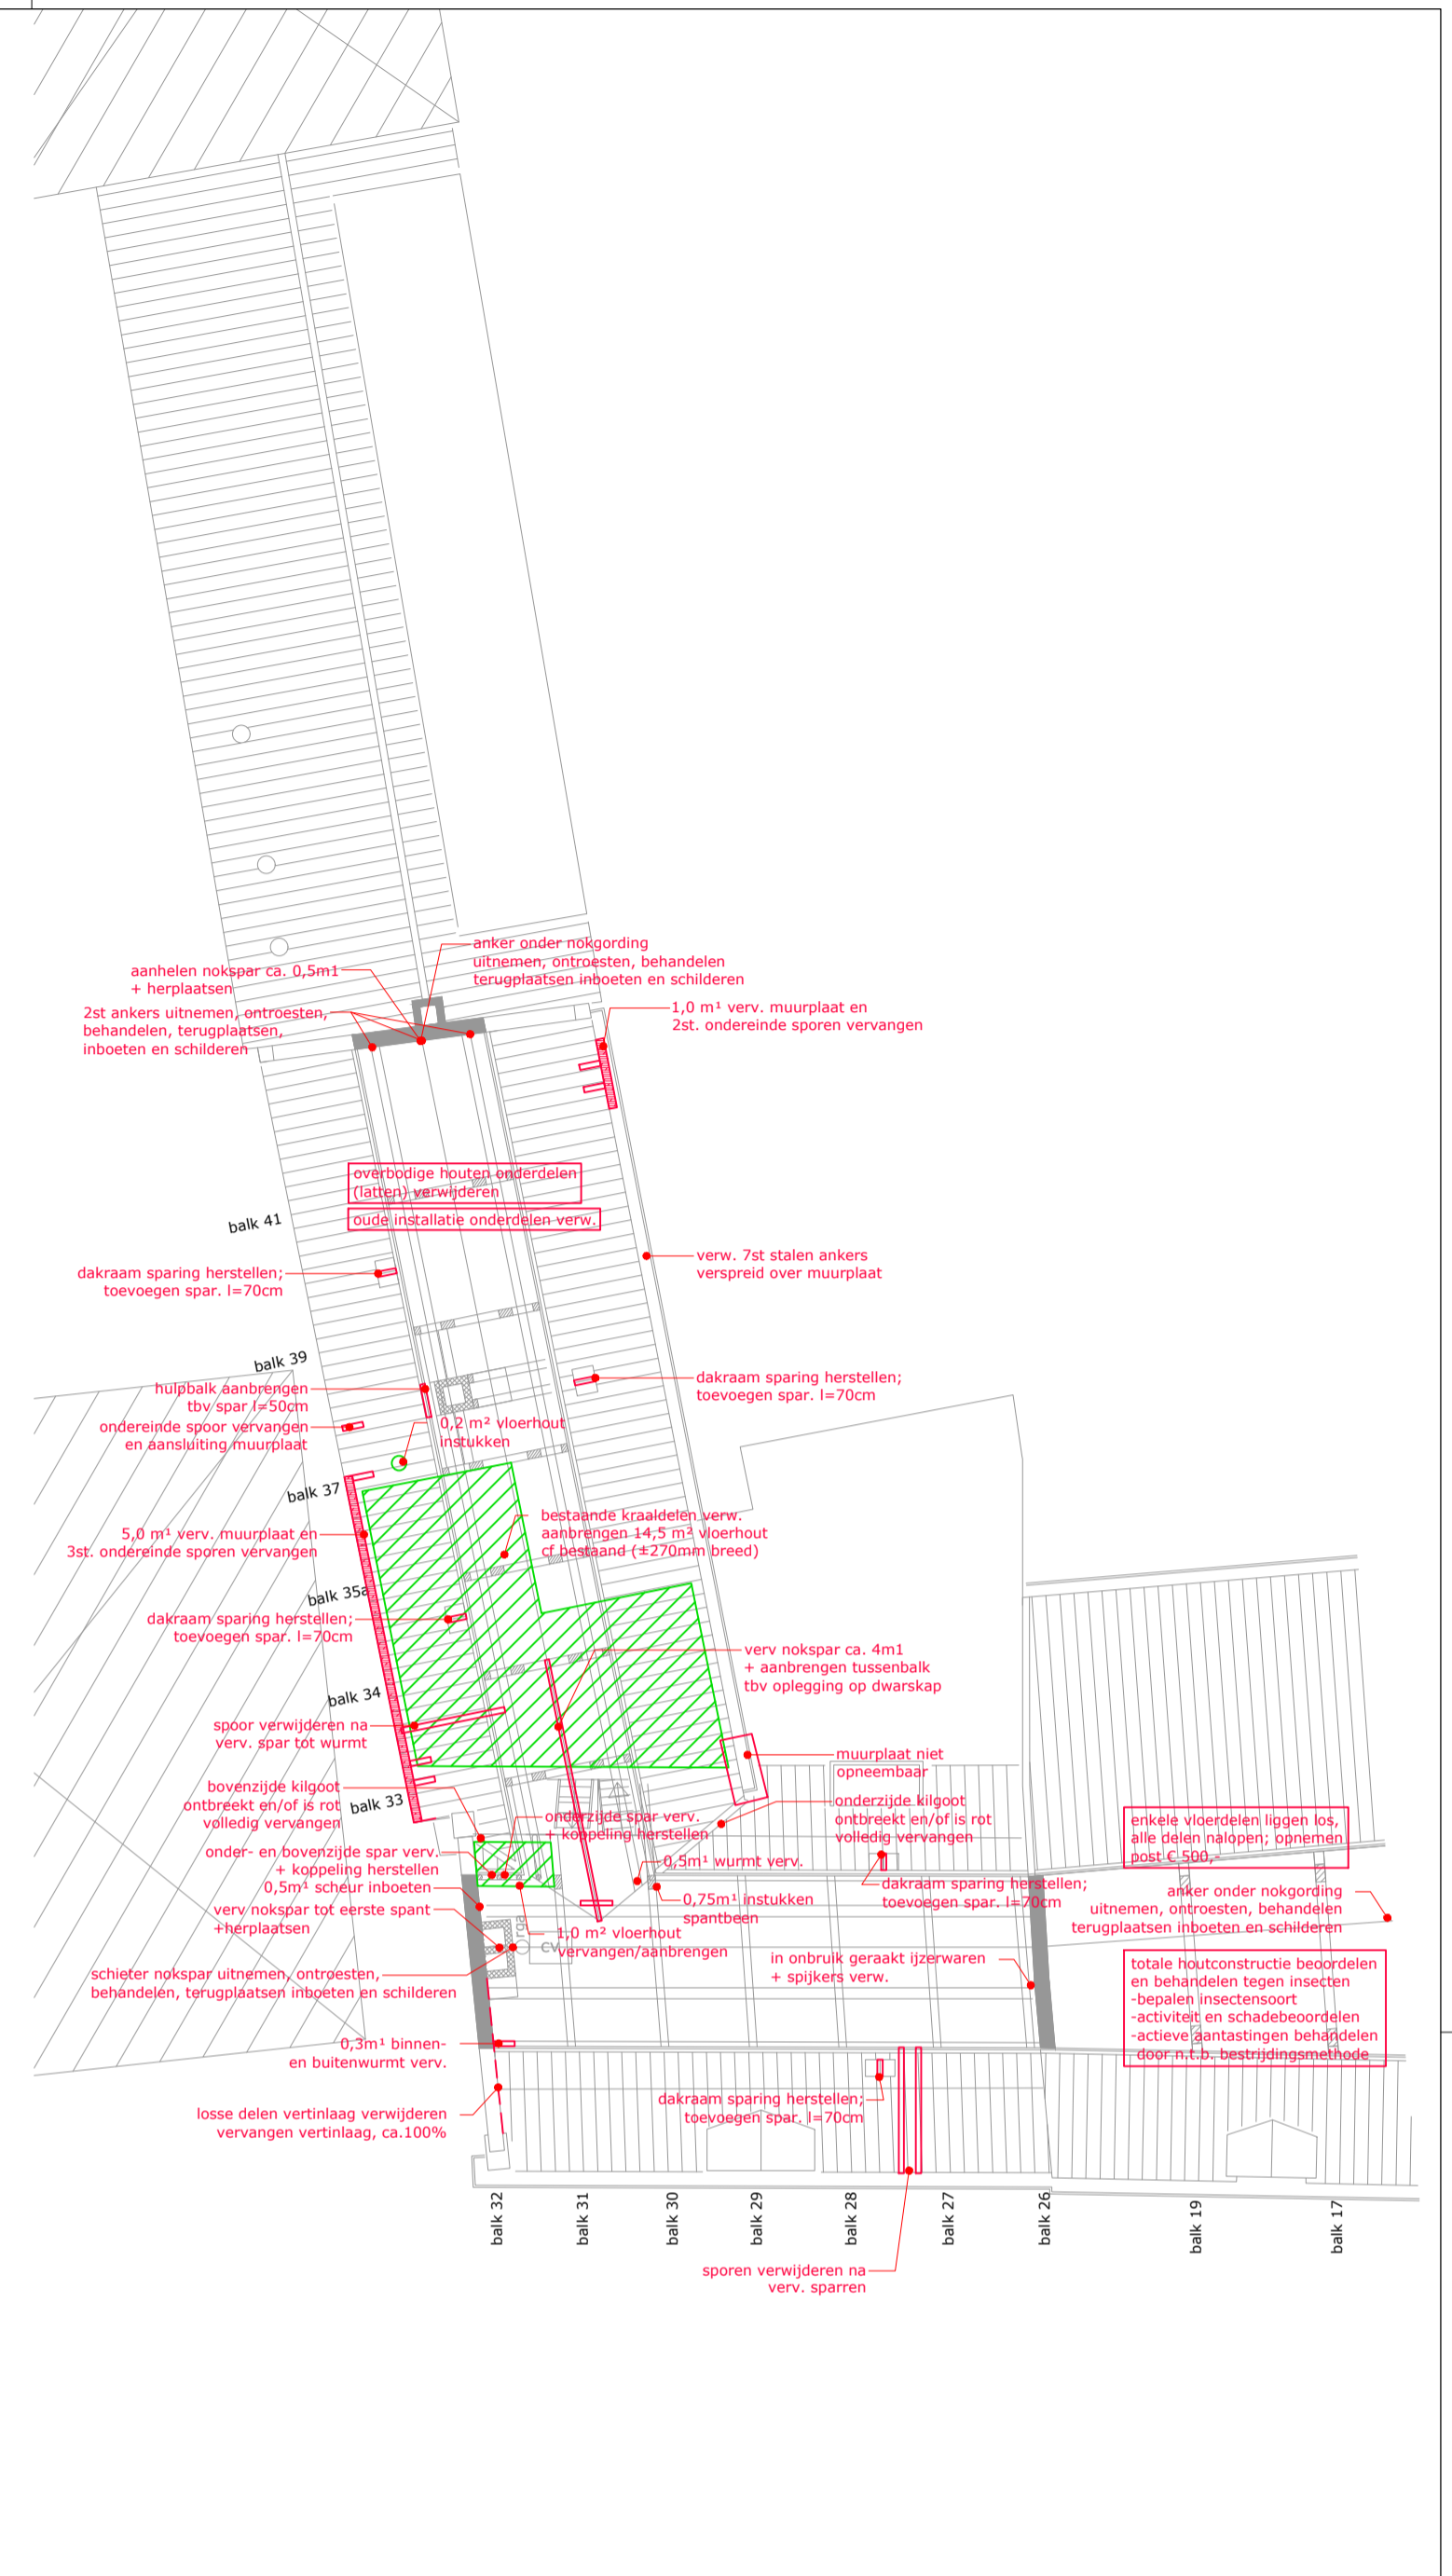


- RENVOOI OPNAME**
- inboetwerk in metselwerk
 - voegen in metselwerk vervangen
 - scheur; in te boeten, te herstellen, gescheurde stenen vervangen. Indien voegwerk gescheurd, scheur aankouwen en afvoegen.
 - gootj. gootlijsten inclusief constructie
 - V/verv. vervangen
 - rep. repareren
 - ijzerwerk (of kitspatej) verwijderen, in voeg: opnieuw voegen, in steen: steenreparatie met mortel
 - indien muuranker; ankers rondom vrijhakken en ankers uitnemen. Anker repareren , roestwerend behandelen, zonodig vervangen. ankers weer terugplaatsen en weer inmetselen.
 - draaideind in hout: volgplaat en draaideind verdiept aanbrengen, gaten afproppert
 - verwijderen
 - barst in beglazing; ruit vervangen
 - houtreparatie, zie omschrijving kozijnstaat
 - scheur in natuursteen, herstellen met Jahn mortel
 - oude natuursteenreparatie kleurt rood, dit retoucheren
 - beschadiging natuursteen, te herstellen
 - = nieuwe aansluiting voetlood/ loodafdekking tegen natuursteen
 - = bladgod herstellen, 2mu + C 100, - materiaal
 - = binnenschildderwerk slecht, geen werkzaamheden voor opgenomen.
 - = veel leksporen binnen, aanvullende voorzieningen (tochtprofiel) opnemen
 - speciezoom / voeg tussen kozijnstijl en steen vervangen
 - roestend onderdeel hek: ontroesten en behandelen kelken in hek voorzien van ontwateringsgaatjes

ALGEMEEN
 Alle gevels, dakpannen, natuursteen en houtwerk reinigen, vrij maken van de aanwezige mossen en vervuiling
 Alle ankers controleren op roest, indien nodig ontroesten en roestwerend behandelen. Ankers in kleur herstellen.
 Alle gevelluiken controleren en indien nodig plaatselijk herstellen.

De maatvoering is een zo goed mogelijke weergave van de bestaande toestand, alle op tekeningen aangegeven maten zijn circa maten
 In het werk moet na ontmanteling de definitieve maatvoering door de aannemer vastgelegd worden.

project:	Herontwikkeling Slotweg 42/44 - Egmond aan den Hoef	fase:	omgevingsvergunning
opdrachtgever:	BOEi - postbus 2641 3800 GD Amersfoort	projectarchitect:	A. Peeters
onderwerp:	Bouwkundige opname - eerste en tweede verdieping	projectleider:	A.J.A. van Veen
schaal:	1:100	getekend:	A.J.A. van Veen
formaat:	A1	tekeningnummer:	
datum:	23-03-2022		
wijziging:	a:01-07-2022 e:		
b:	f:		
c:	g:		
d:	h:		

2074 P 101

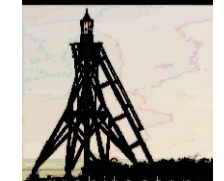

**trigaltees
 peeters
 van apeldoorn
 hangelbroek
 gouweter
 architecten**

**schuljteskade 13
 1621 de hoorn
 0229-212919
 info@tpahq.nl
 www.tpahq.nl**