


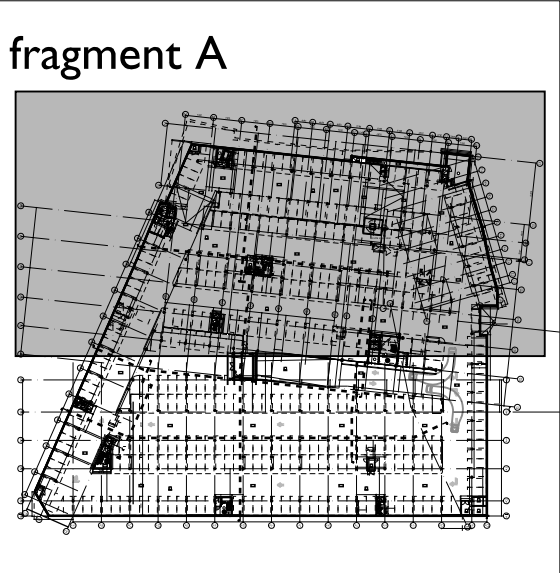

sluit aan op tekening W-200

Wijziging K: 09-04-2010

- Revisiewijziging n.a.v. mail R. van der Horst met datum 26-03-2010 doorgevoerd.
- in fragment 12 is de voorzetterd t.p.v. de fetsenstaling komen te vervallen;
- betonpang langs verdiept gedeelte in komen te vervallen;
- geleiderail langs hoogverschil toegevoegd;
- links van fragment 15 in de hoek pompruine A.21 toegevoegd;
- algemene verwijzing naar Belrijngstekening W-626 toegevoegd.

A12 ARCHITECTEN BNA

REVISIE

Project	BROUWERSPOORT VEENENDAAL i.o.v. Bouwcombinatie Brouwerspoort V.O.F. - BAM Utiliteitsbouw & BAM Woningbouw -
Orderdeel	UITVOERINGSFASE Plattegrond Blok 2+3, kelder fragment A


[illegible]