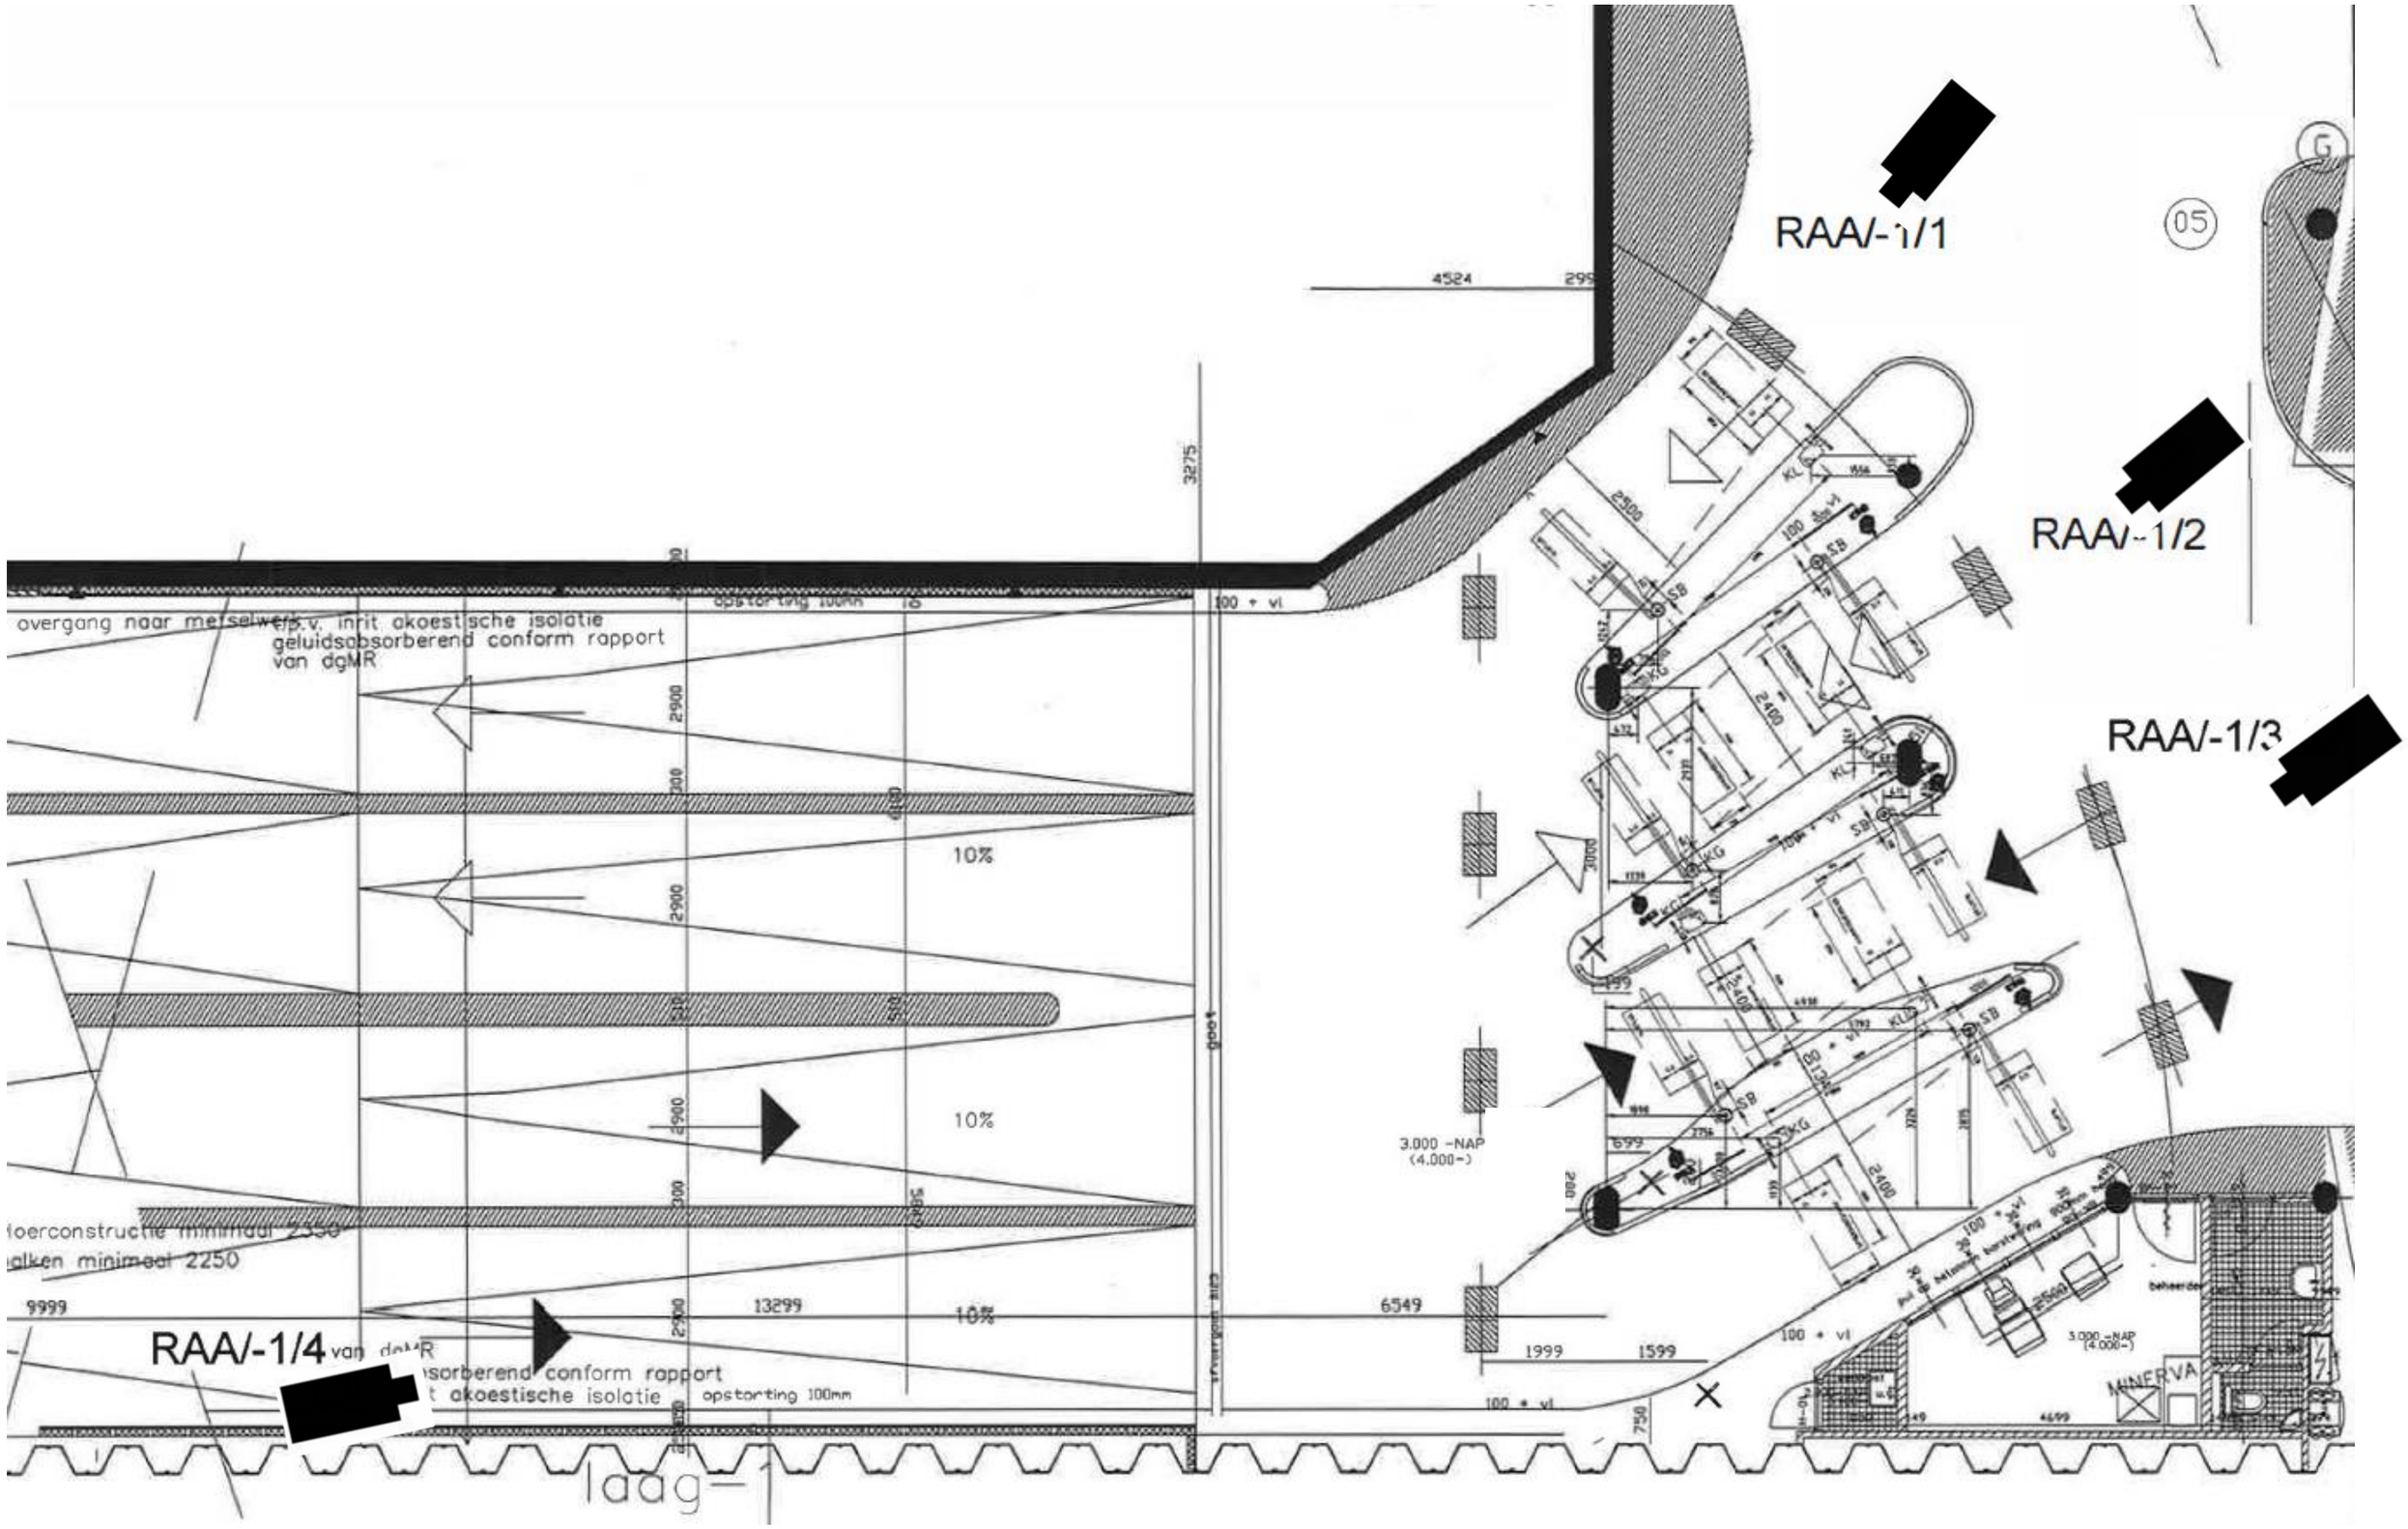
RAA/-1/1
RAA/-1/2
RAA/-1/3
RAA/-1/4
overgang naar metselwerk
geluidsabsorberend conform rapport
van dgMR
akoestische isolatie
opstorting 100mm
10%
10%
10%
3.000 -NAP
(4.000-)
MINERVA
laag-1