



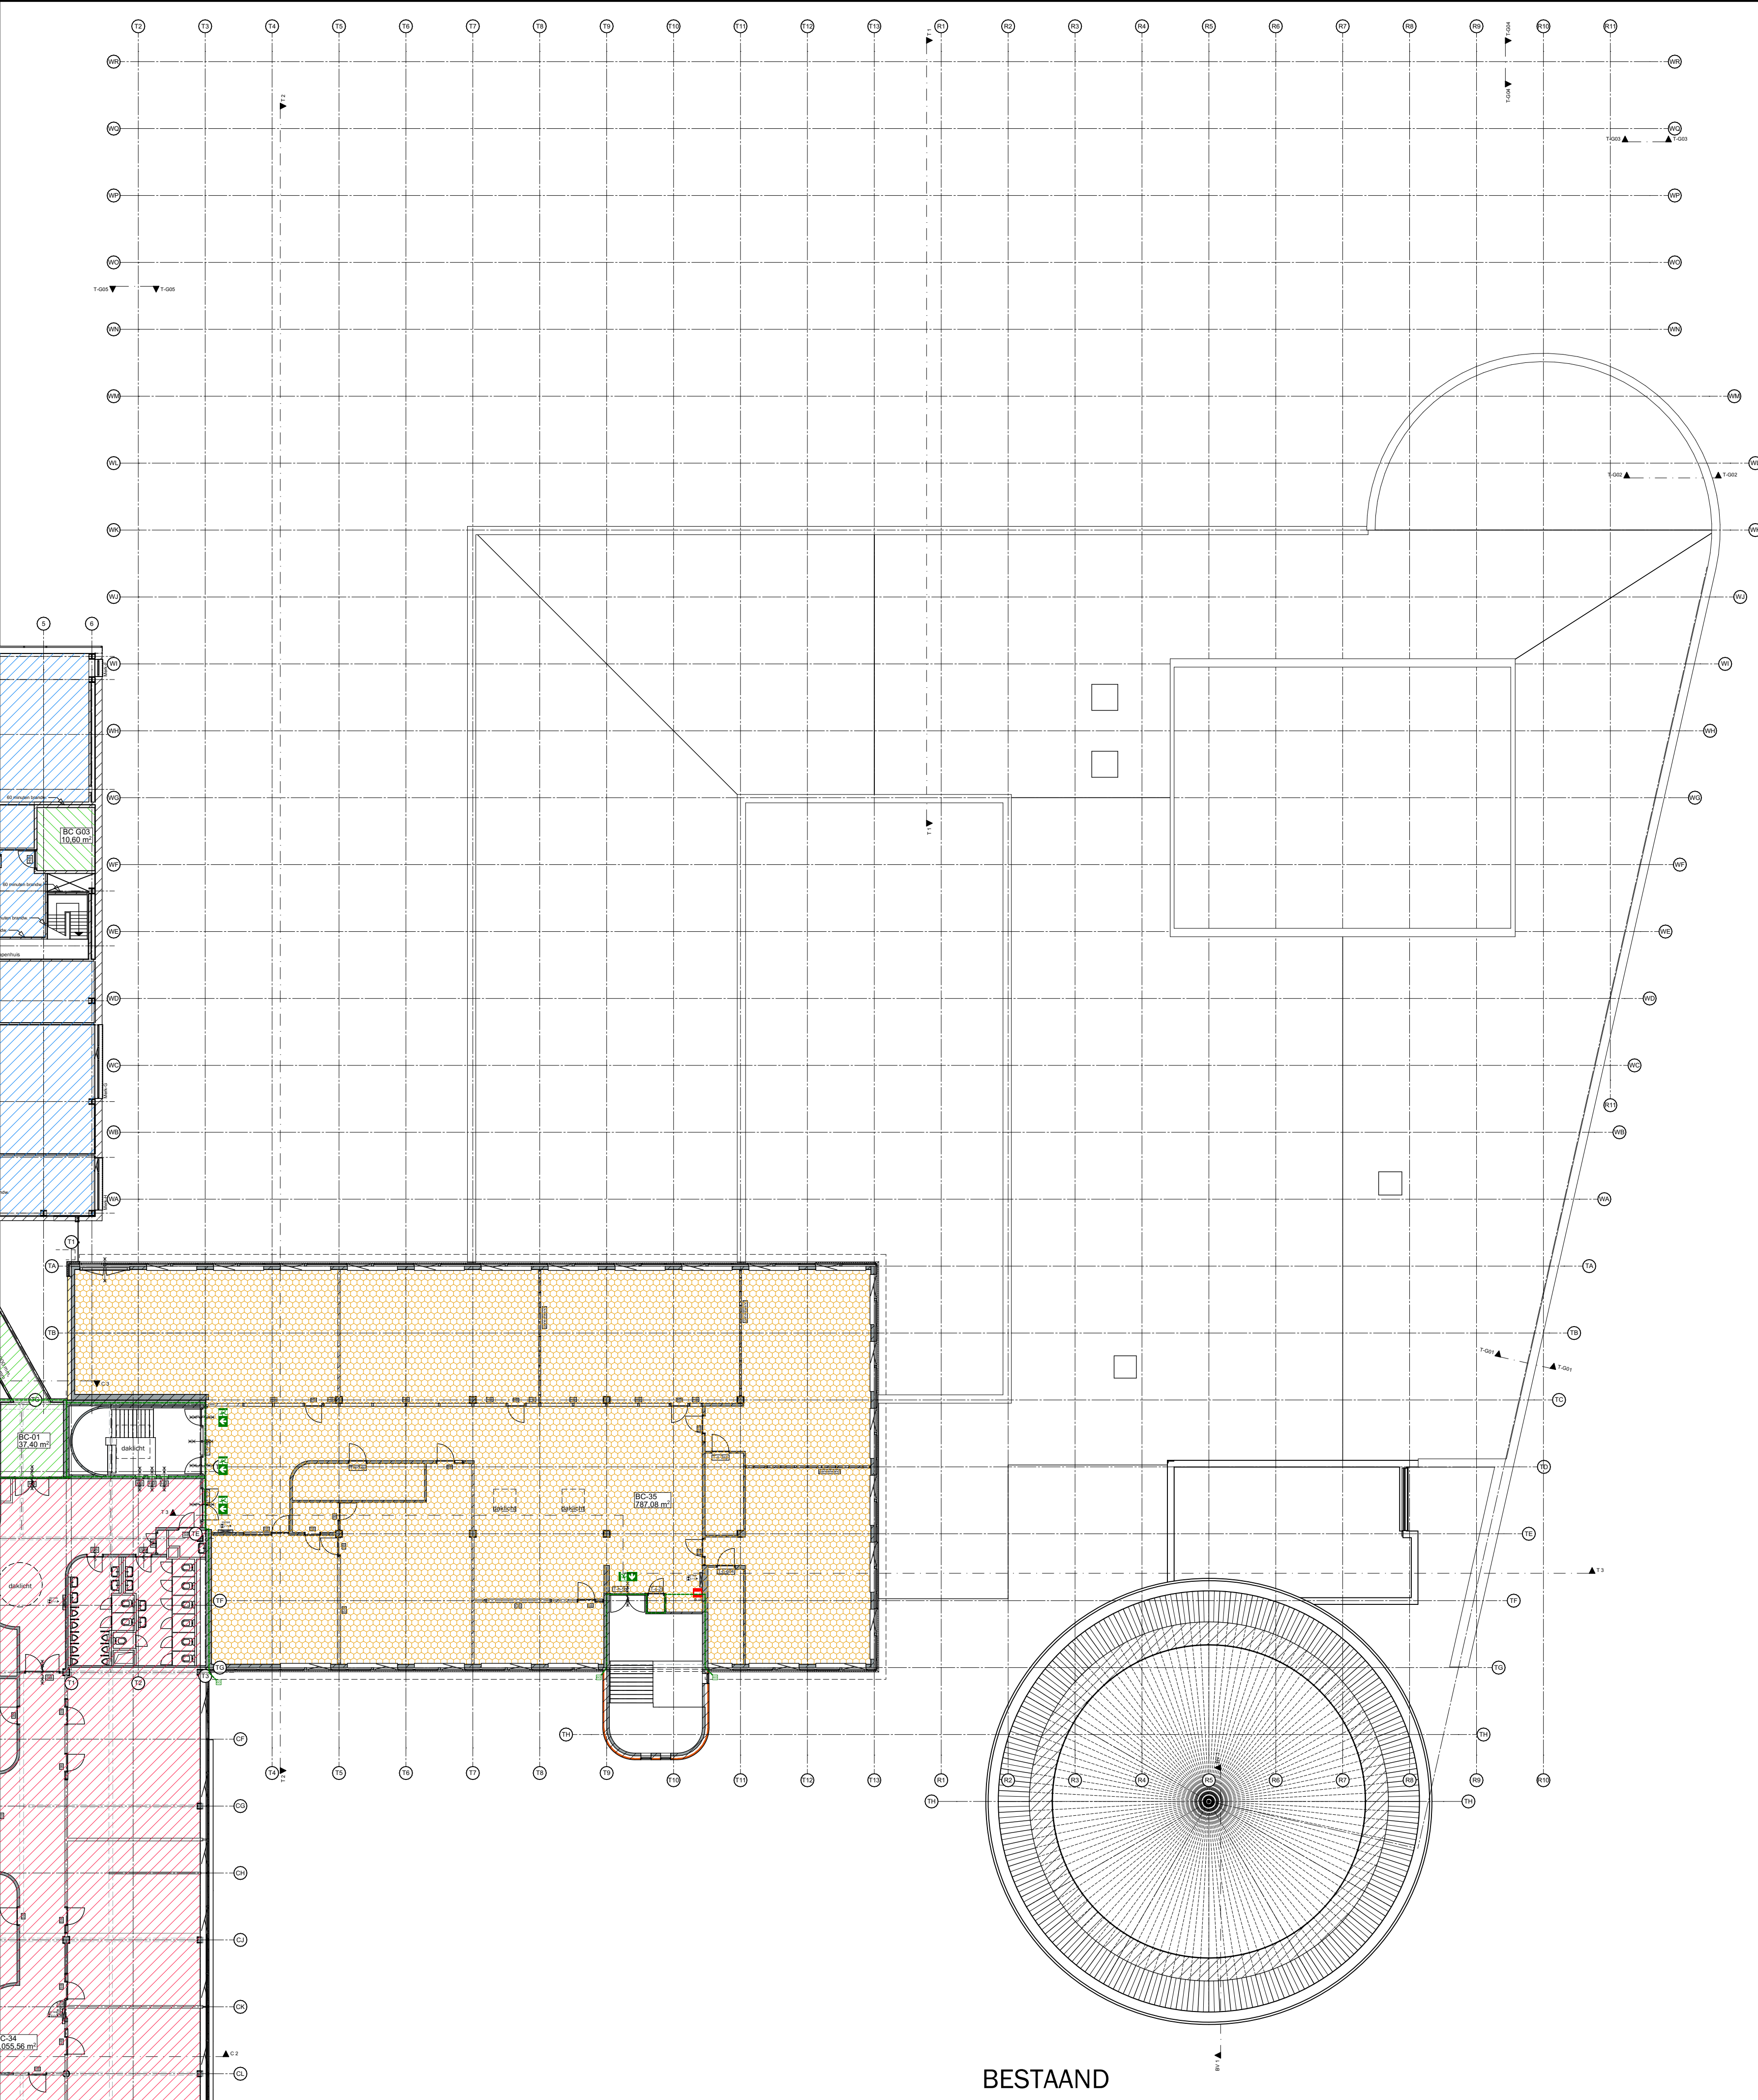

BESTAAND

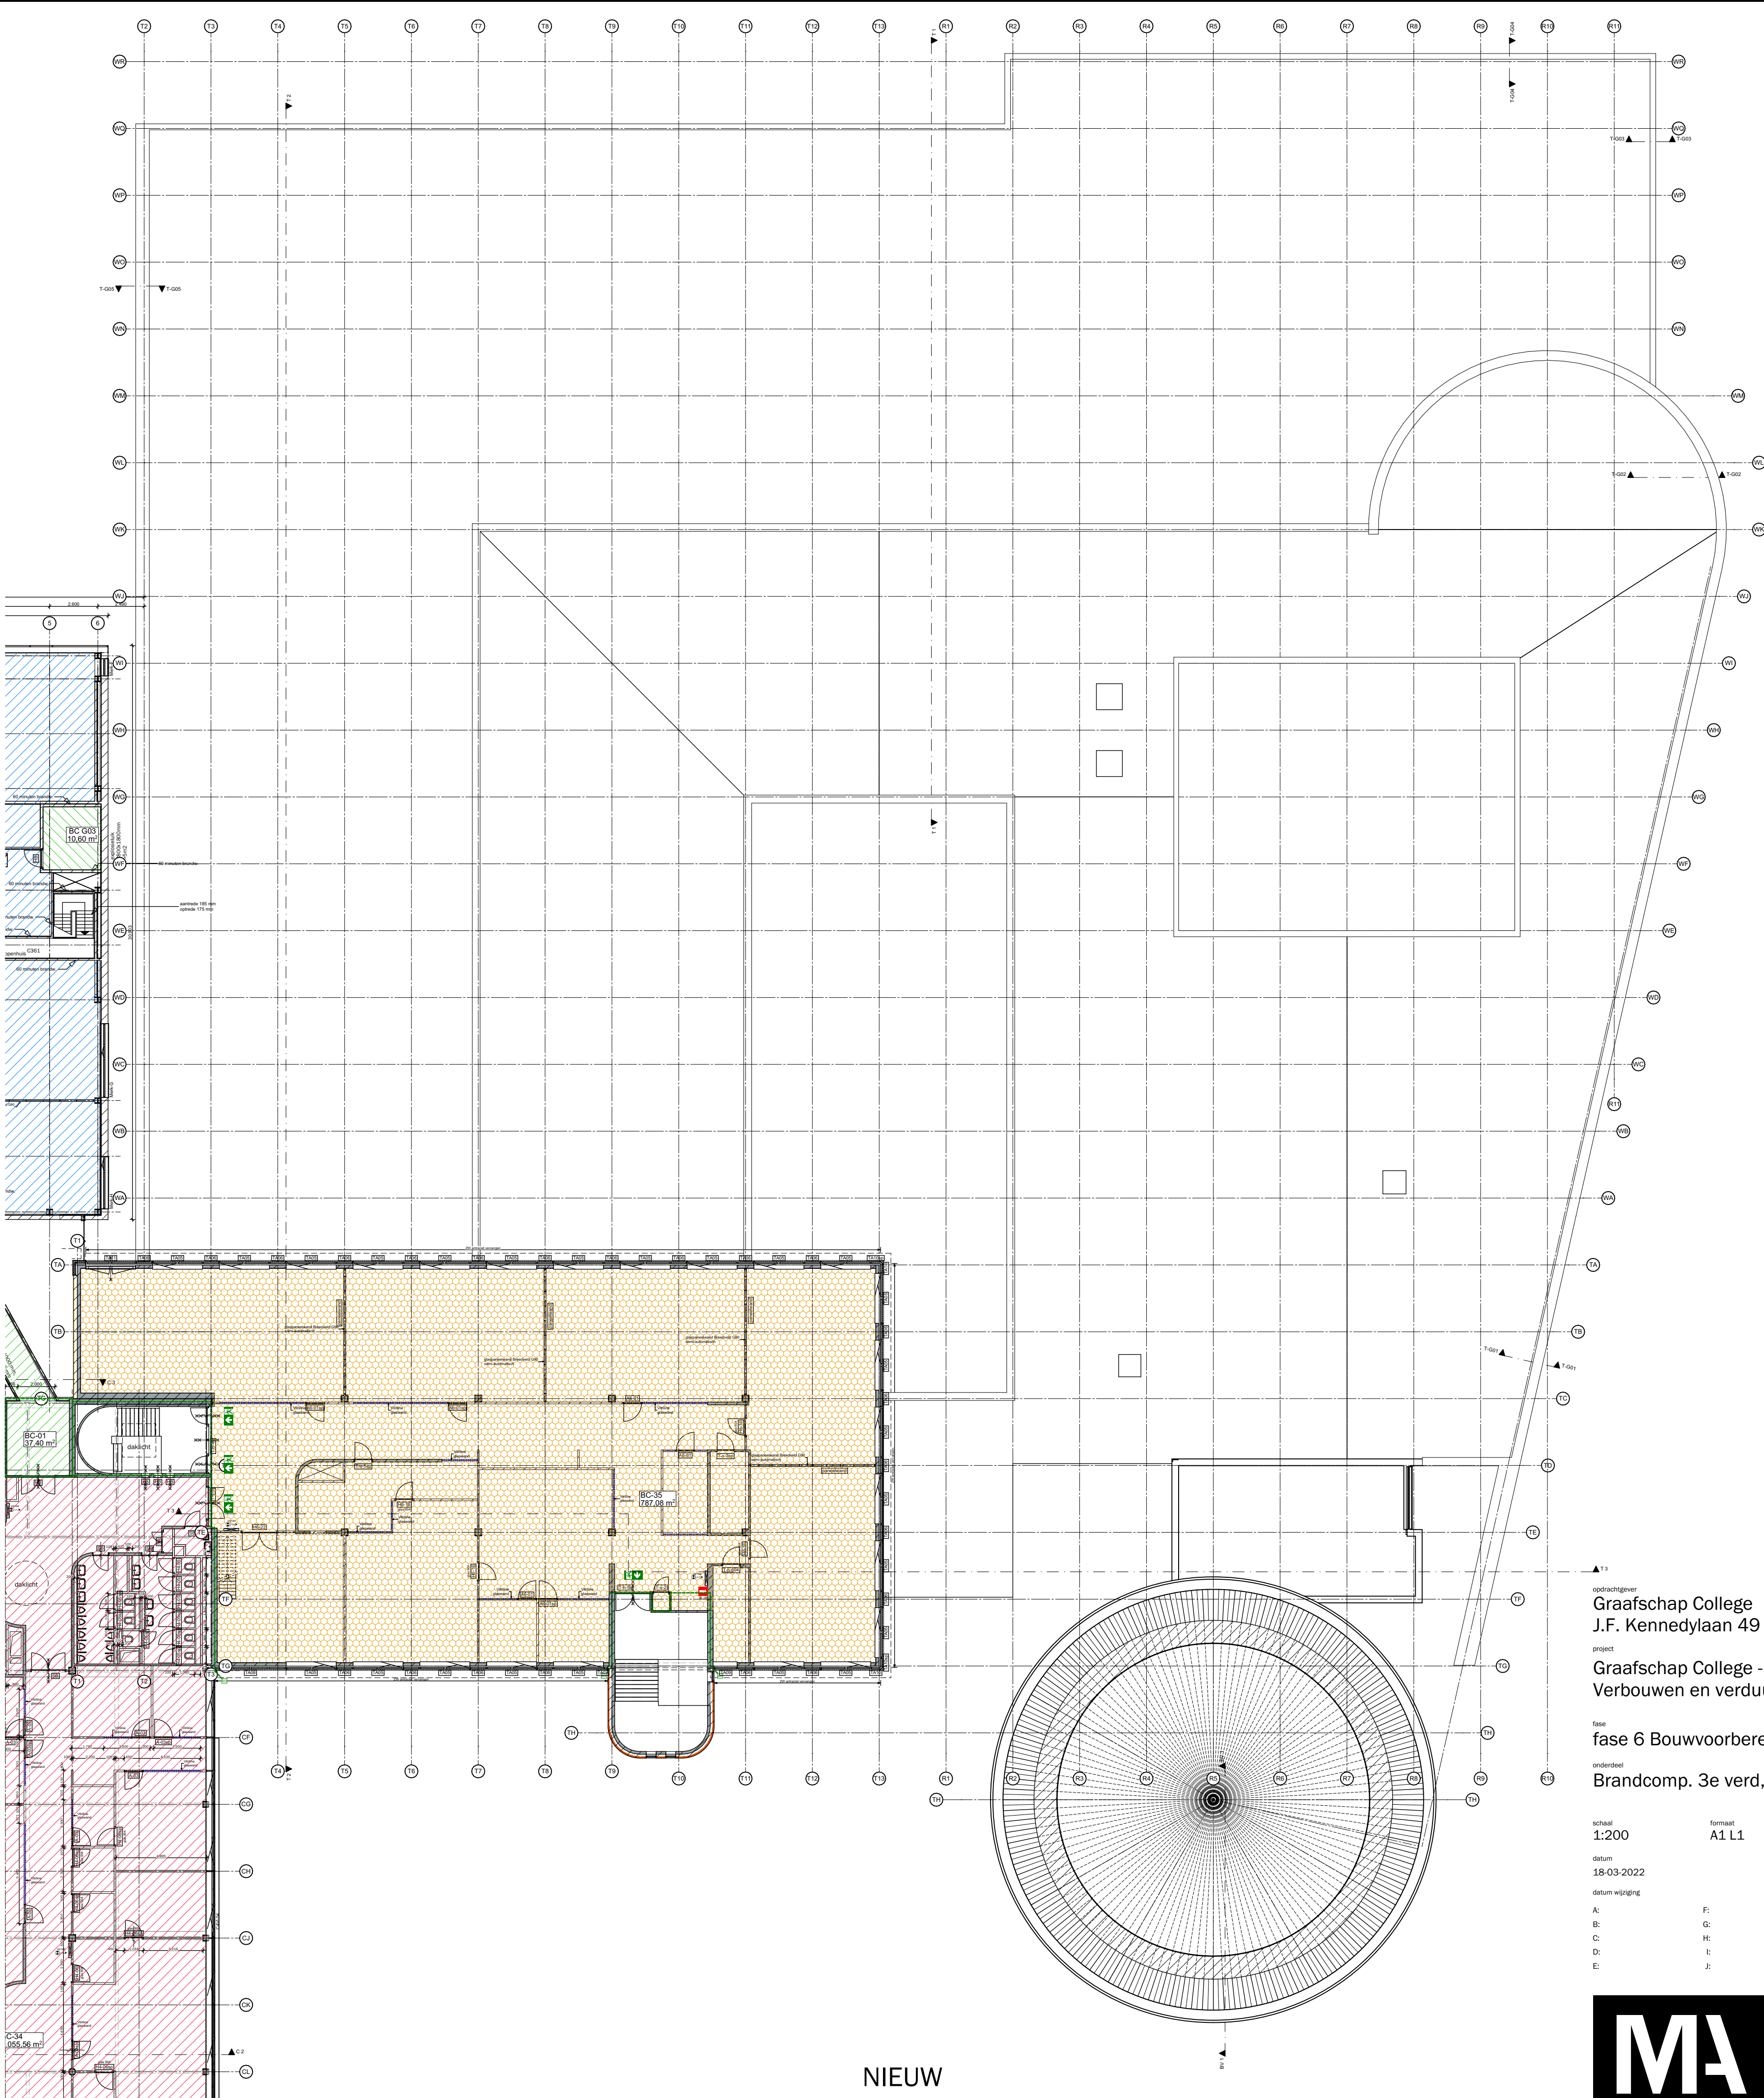

NIEUW

opdrachtgever
Graafschap College
J.F. Kennedylaan 49 - 7001 EA Doetinchem

project
Graafschap College - J.F. Kennedylaan 49
Verbouwen en verduurzamen bouwdelen T

naam
fase 6 Bouwvoorbereiding

ontwerper
Brandcomp. 3e verd, T bestaand en nieuw

schaal 1:200	formaat A1 L1	getekend WV	ontwerp JH
datum 18-03-2022			blad B63-BC
datum wijziging	A: B: C: D: E:	R: S: H: L: E: D:	projectnr. 19067

MA MAAS ARCHITECTEN

Tel: +31 (0)673 222 180
E-mail: info@maasarchitecten.nl
Website: www.maasarchitecten.nl

Henriette van Linderlaan 1
3703 AB Zeist
+31 (0)673 222 180
www.maasarchitecten.nl