


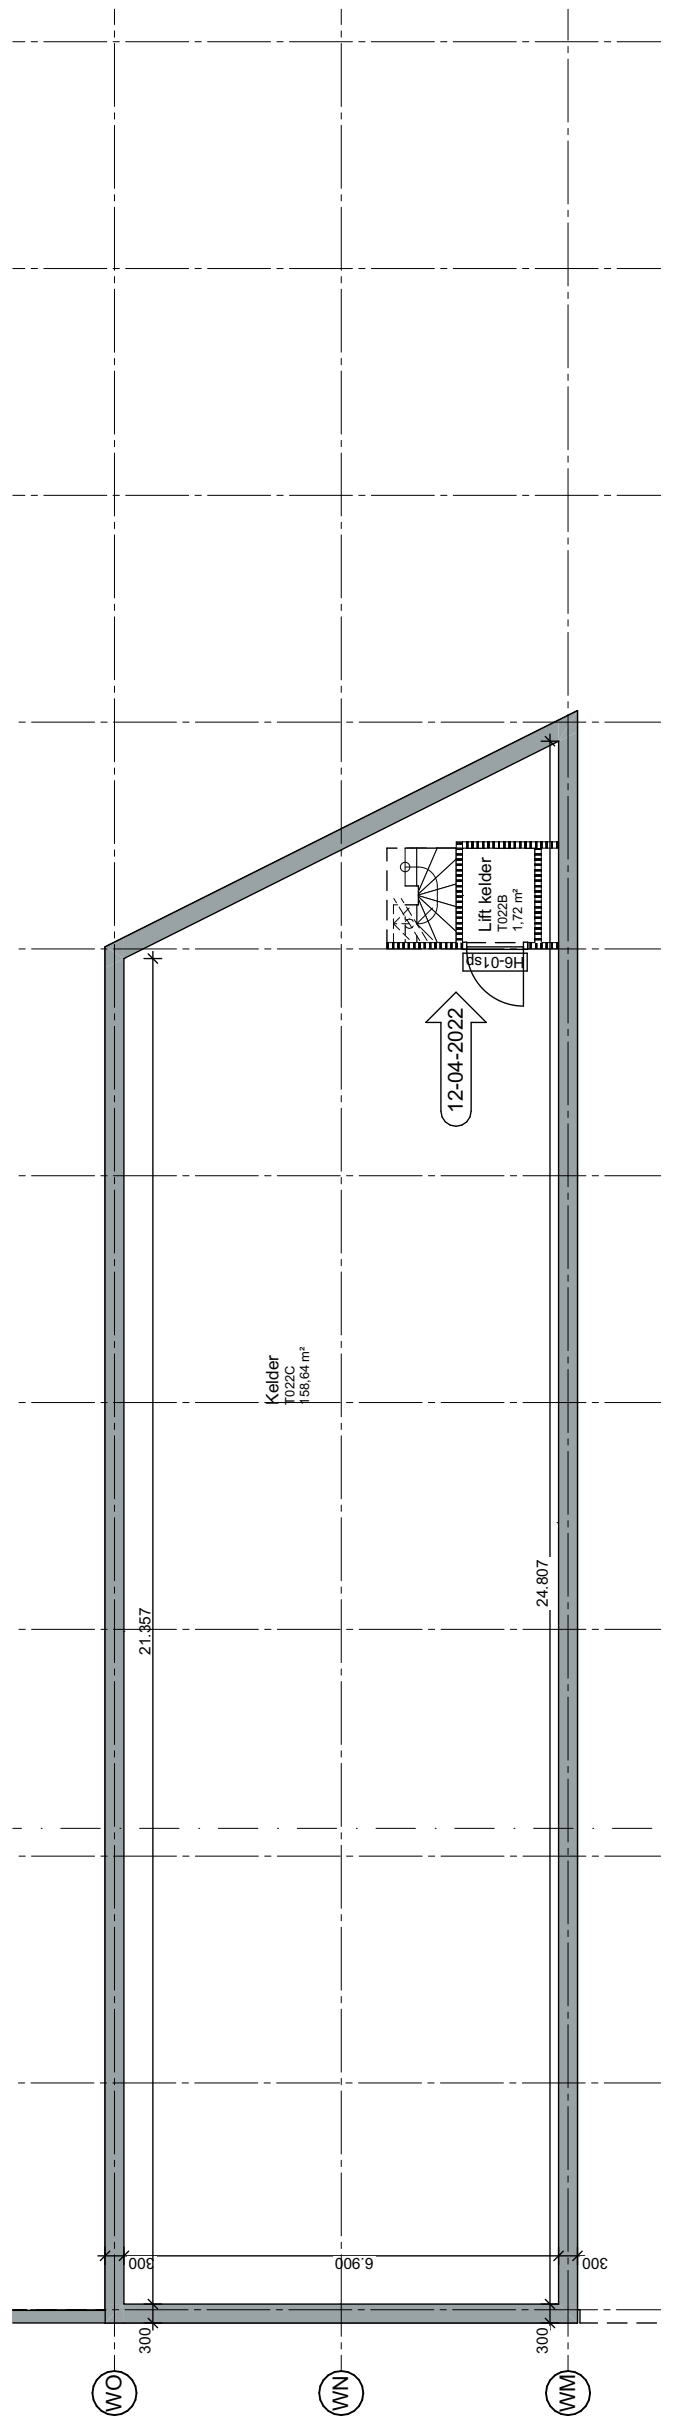

- =BUITEN BOUWGEBIED

MAKEN IN HET WERK TE CONTROLEREN

fase 6 Bouwvoorbereiding

onderdeel

T beggr, plg. nieuwe toestand

contrast

A0

19067

