


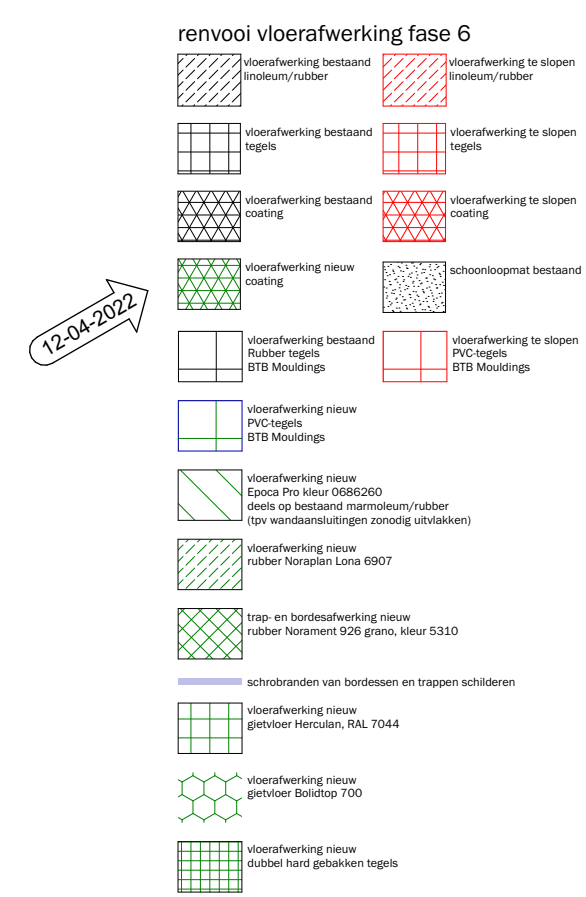

 =BUITEN BOUWGEBIED

Graafschap College - J.F. Kennedylaan 49
Verbouwen en verduurzamen bouwdelen T

school	format	gatakind	onwerp
1:120	A0	WV	JH
datum			blad
18-03-2022			B61-VB

A: 12.04.2022 F: K:
 B: G: L:
 C: H: M:
 D: I: N:
 E: J: O:

