


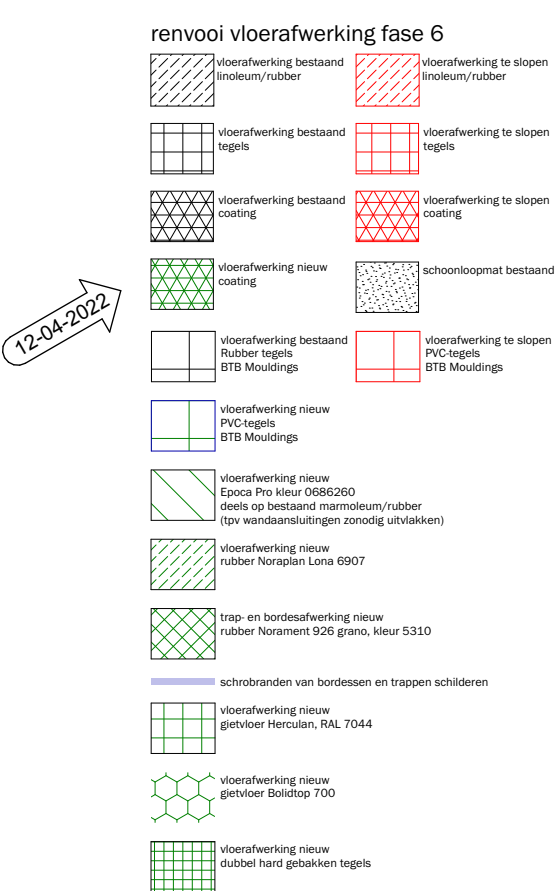

 =BUITEN BOUWGEBIED

Graafschap College
J.F. Kennedylaan 49 - 7001 EA Doetinchem
project
Graafschap College - J.F. Kennedylaan 49
Verbouwen en verduurzamen bouwdelen T

fase 6 Bouwvoorbereiding

1:120	A0	WV	JH
datum			blad
18-03-2022			B61-VS
datum wijziging			
A: 12-04-2022	F:	K:	
B:	G:	L:	
C:	H:	M:	projecteur
D:	I:	N:	19067