
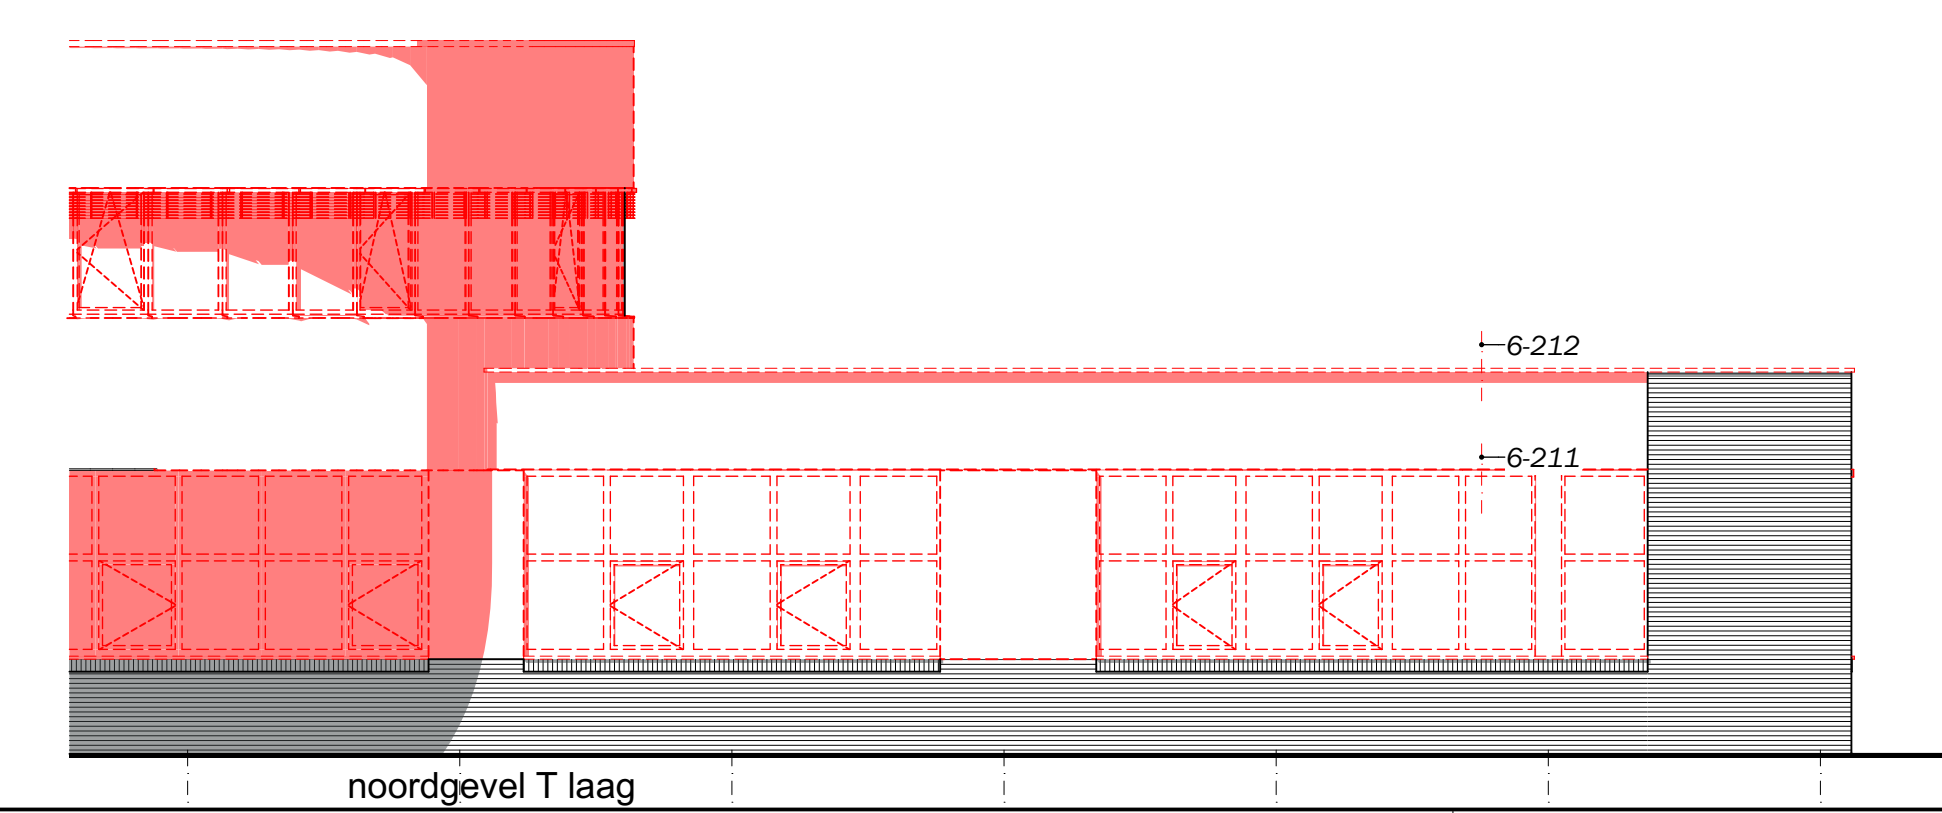
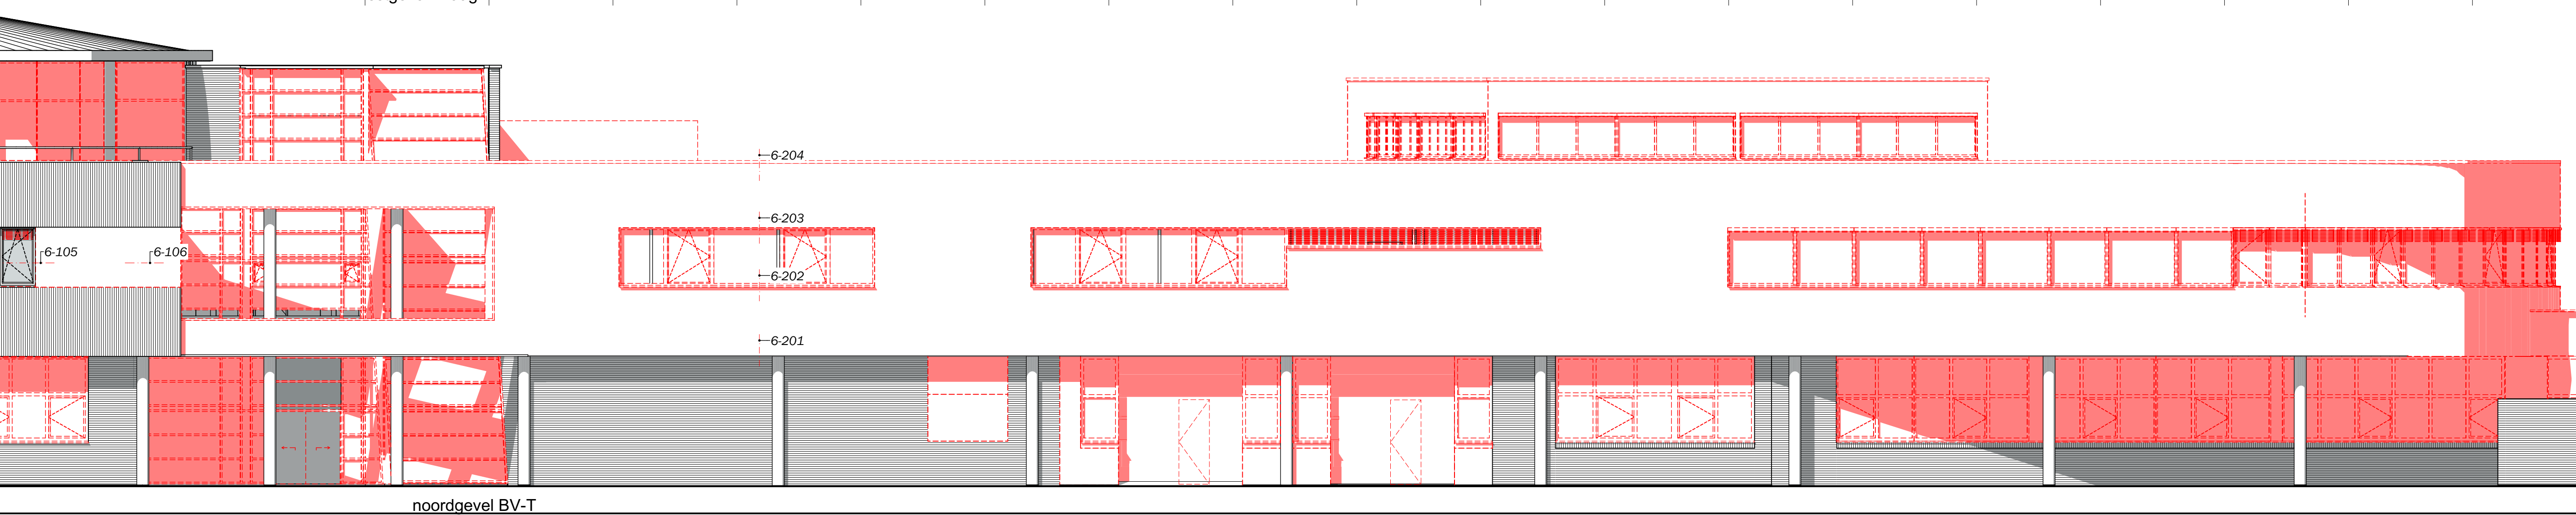
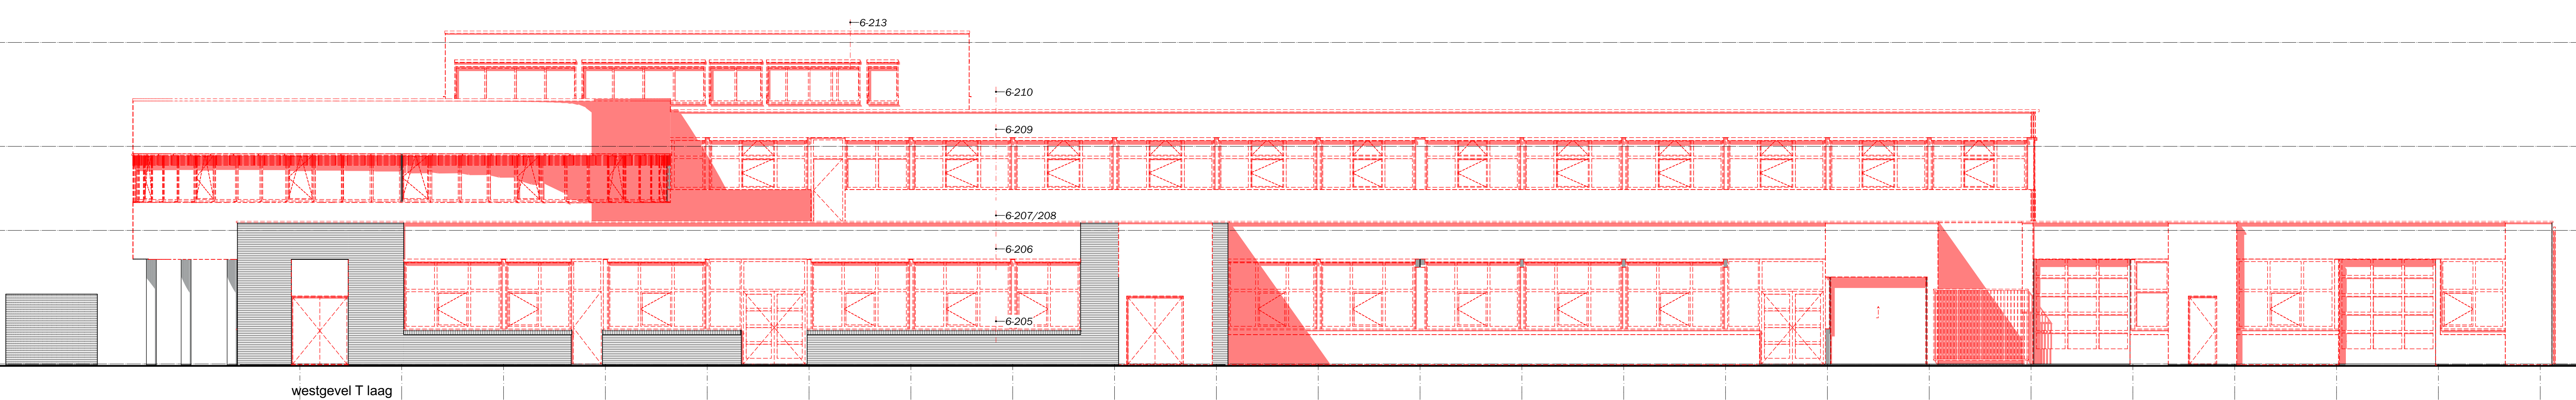
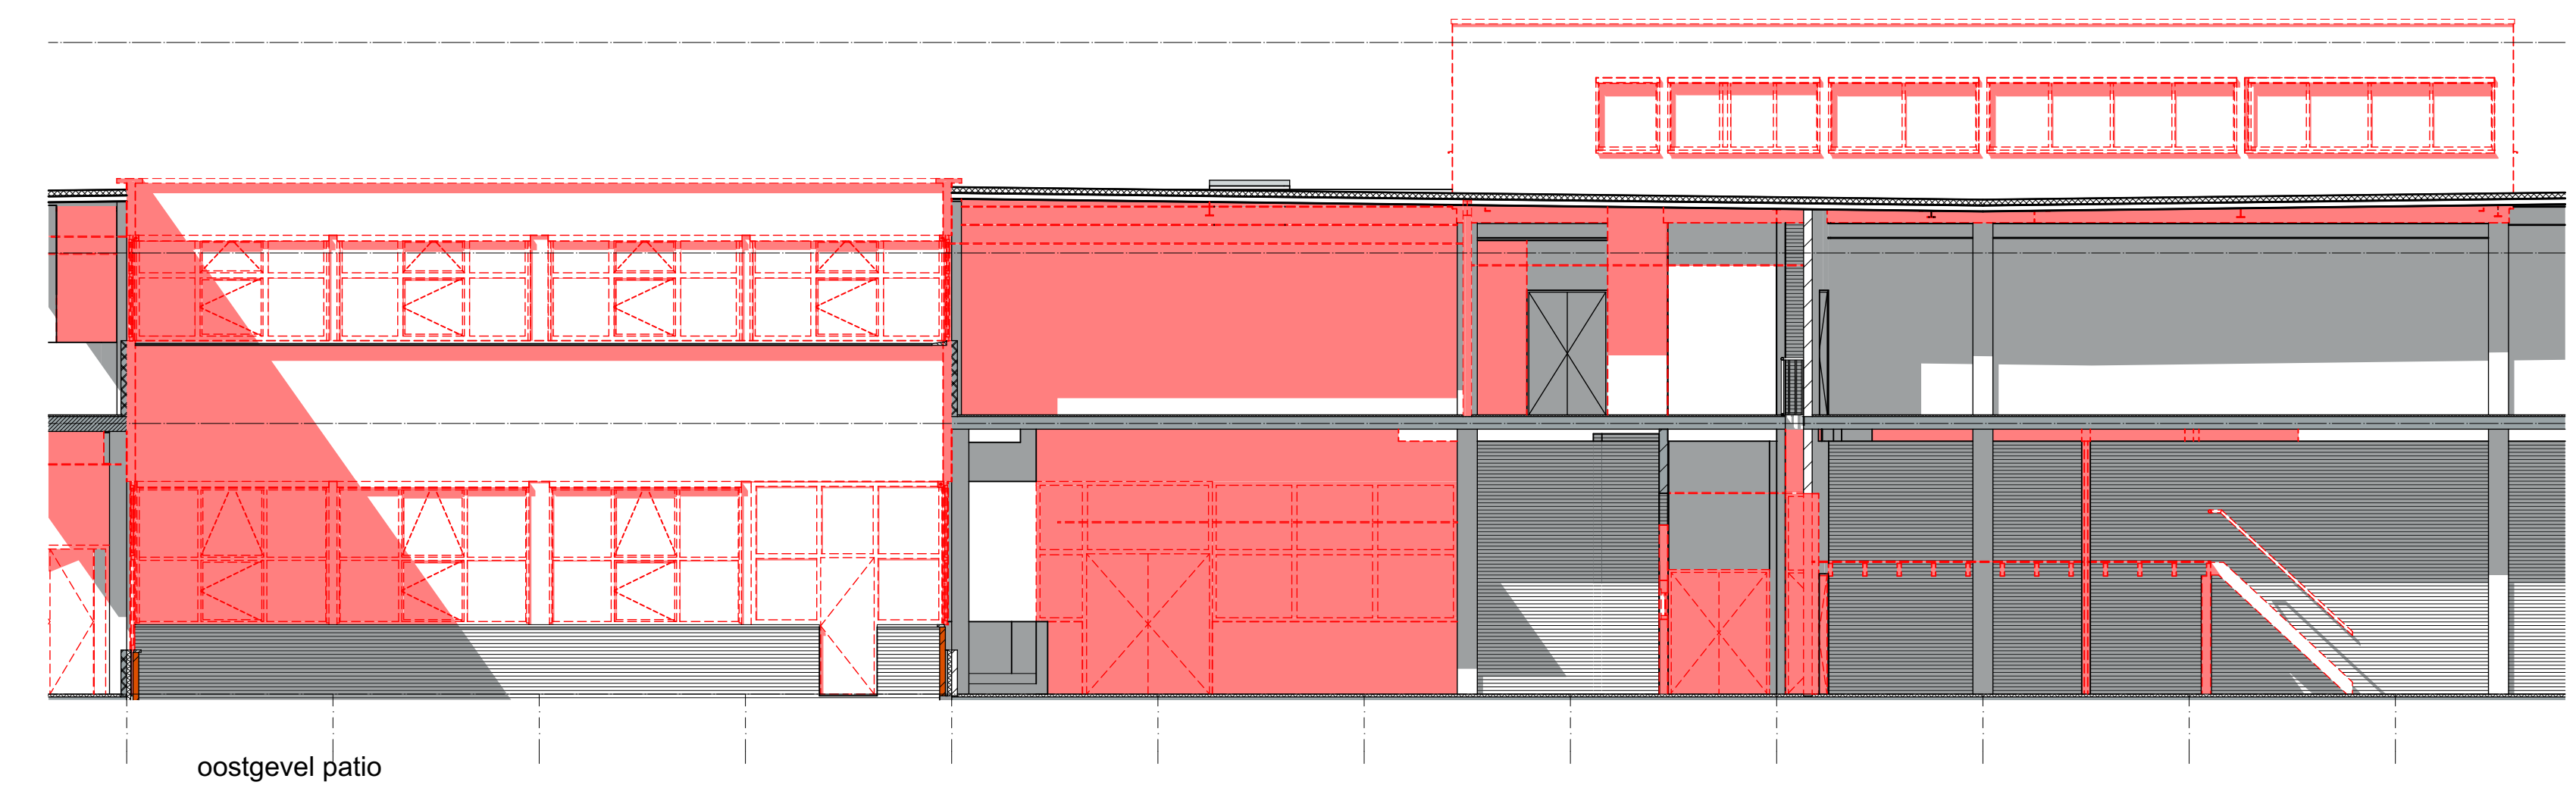
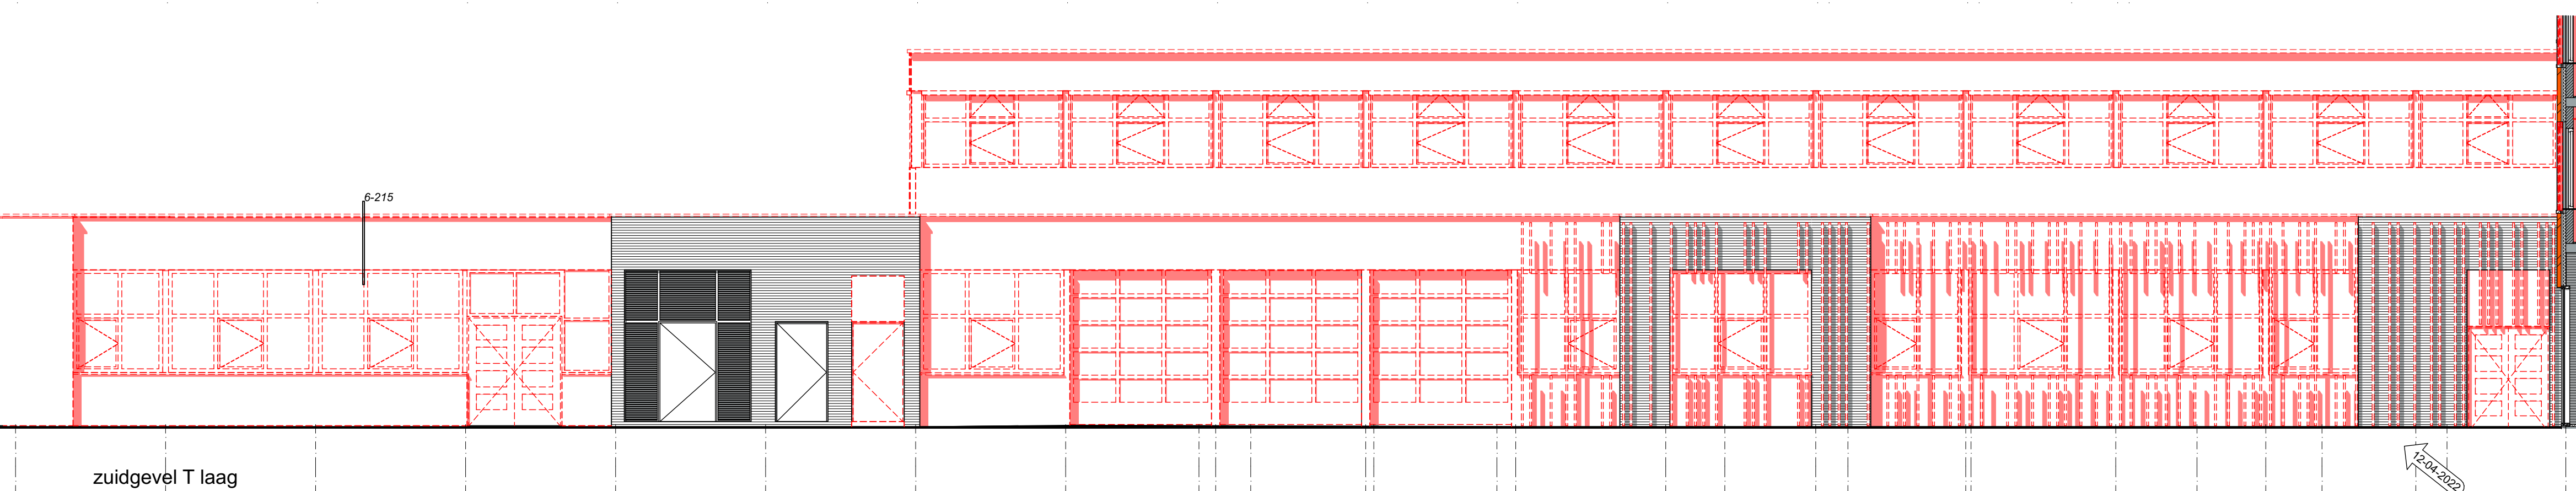
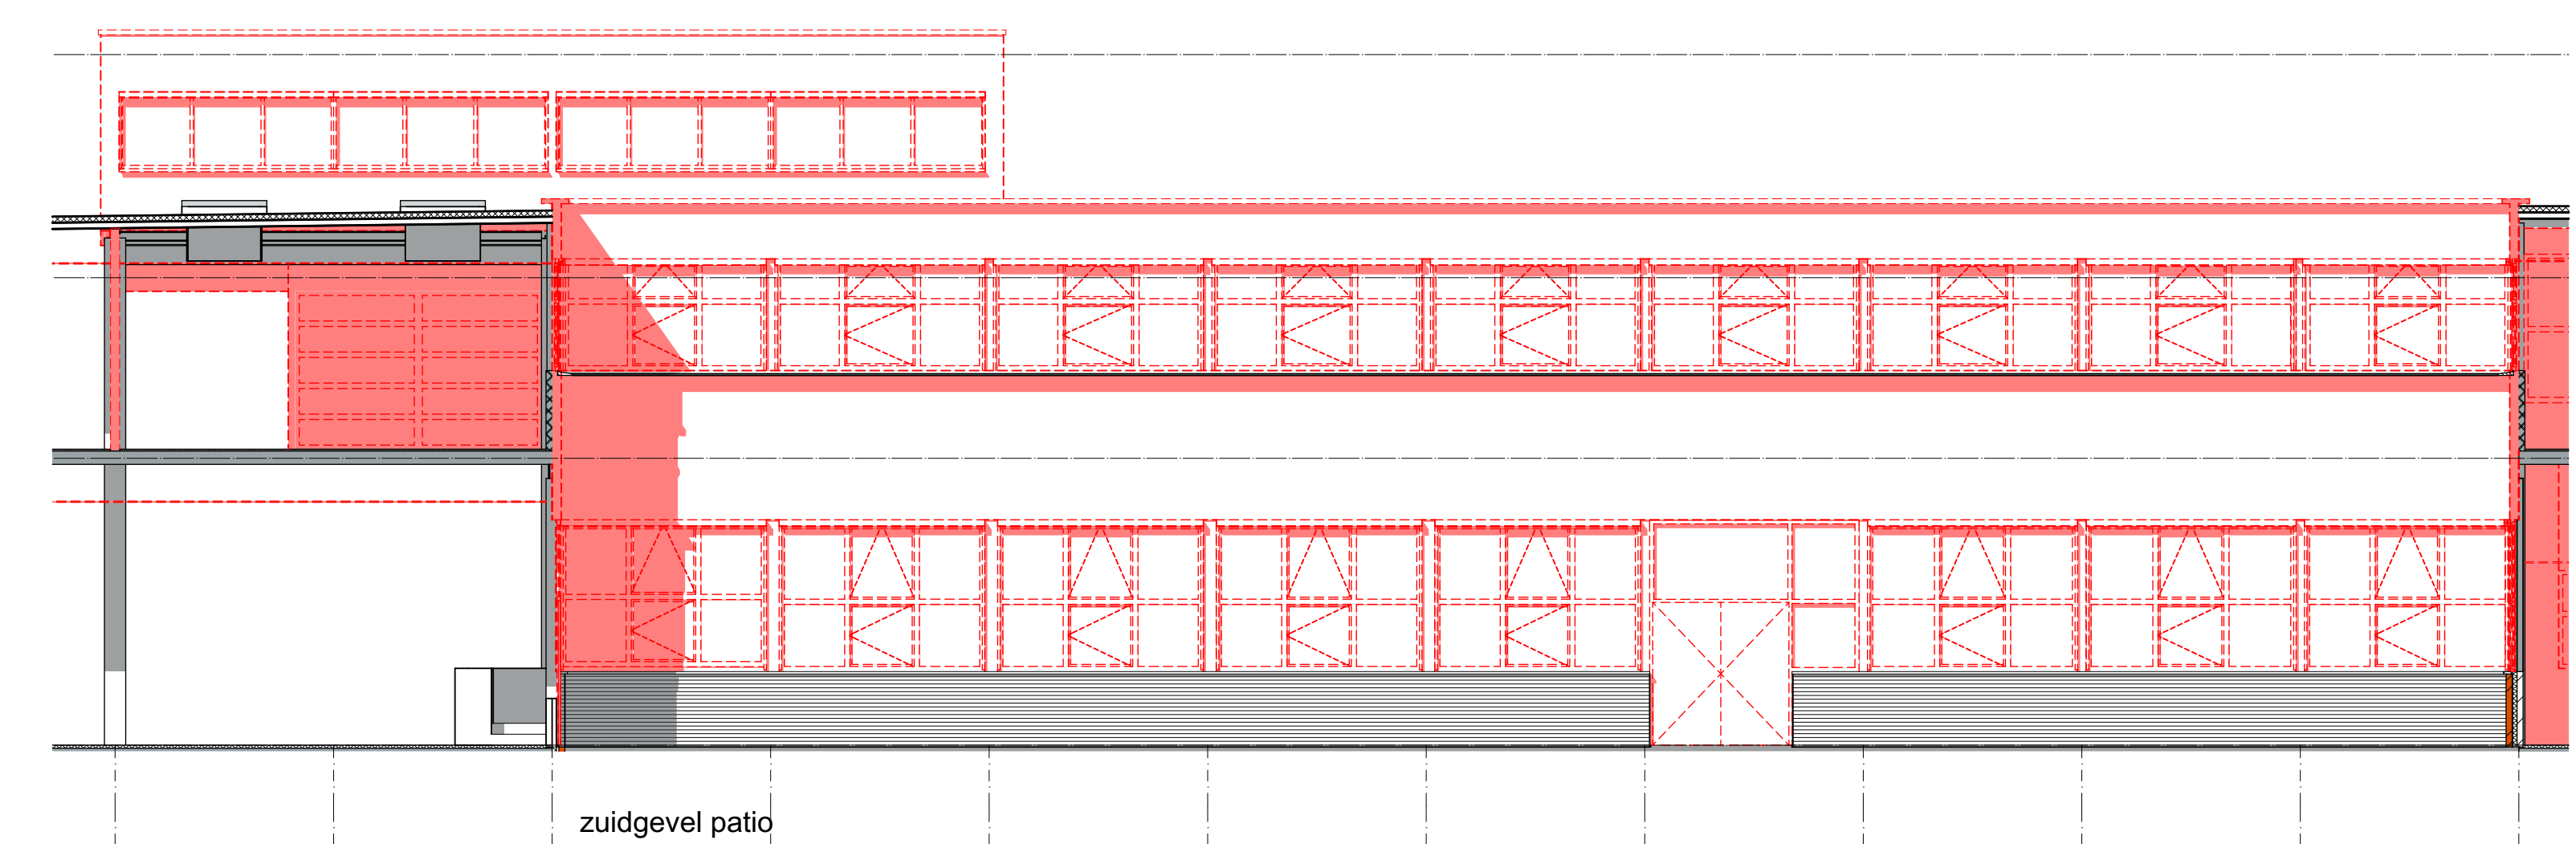
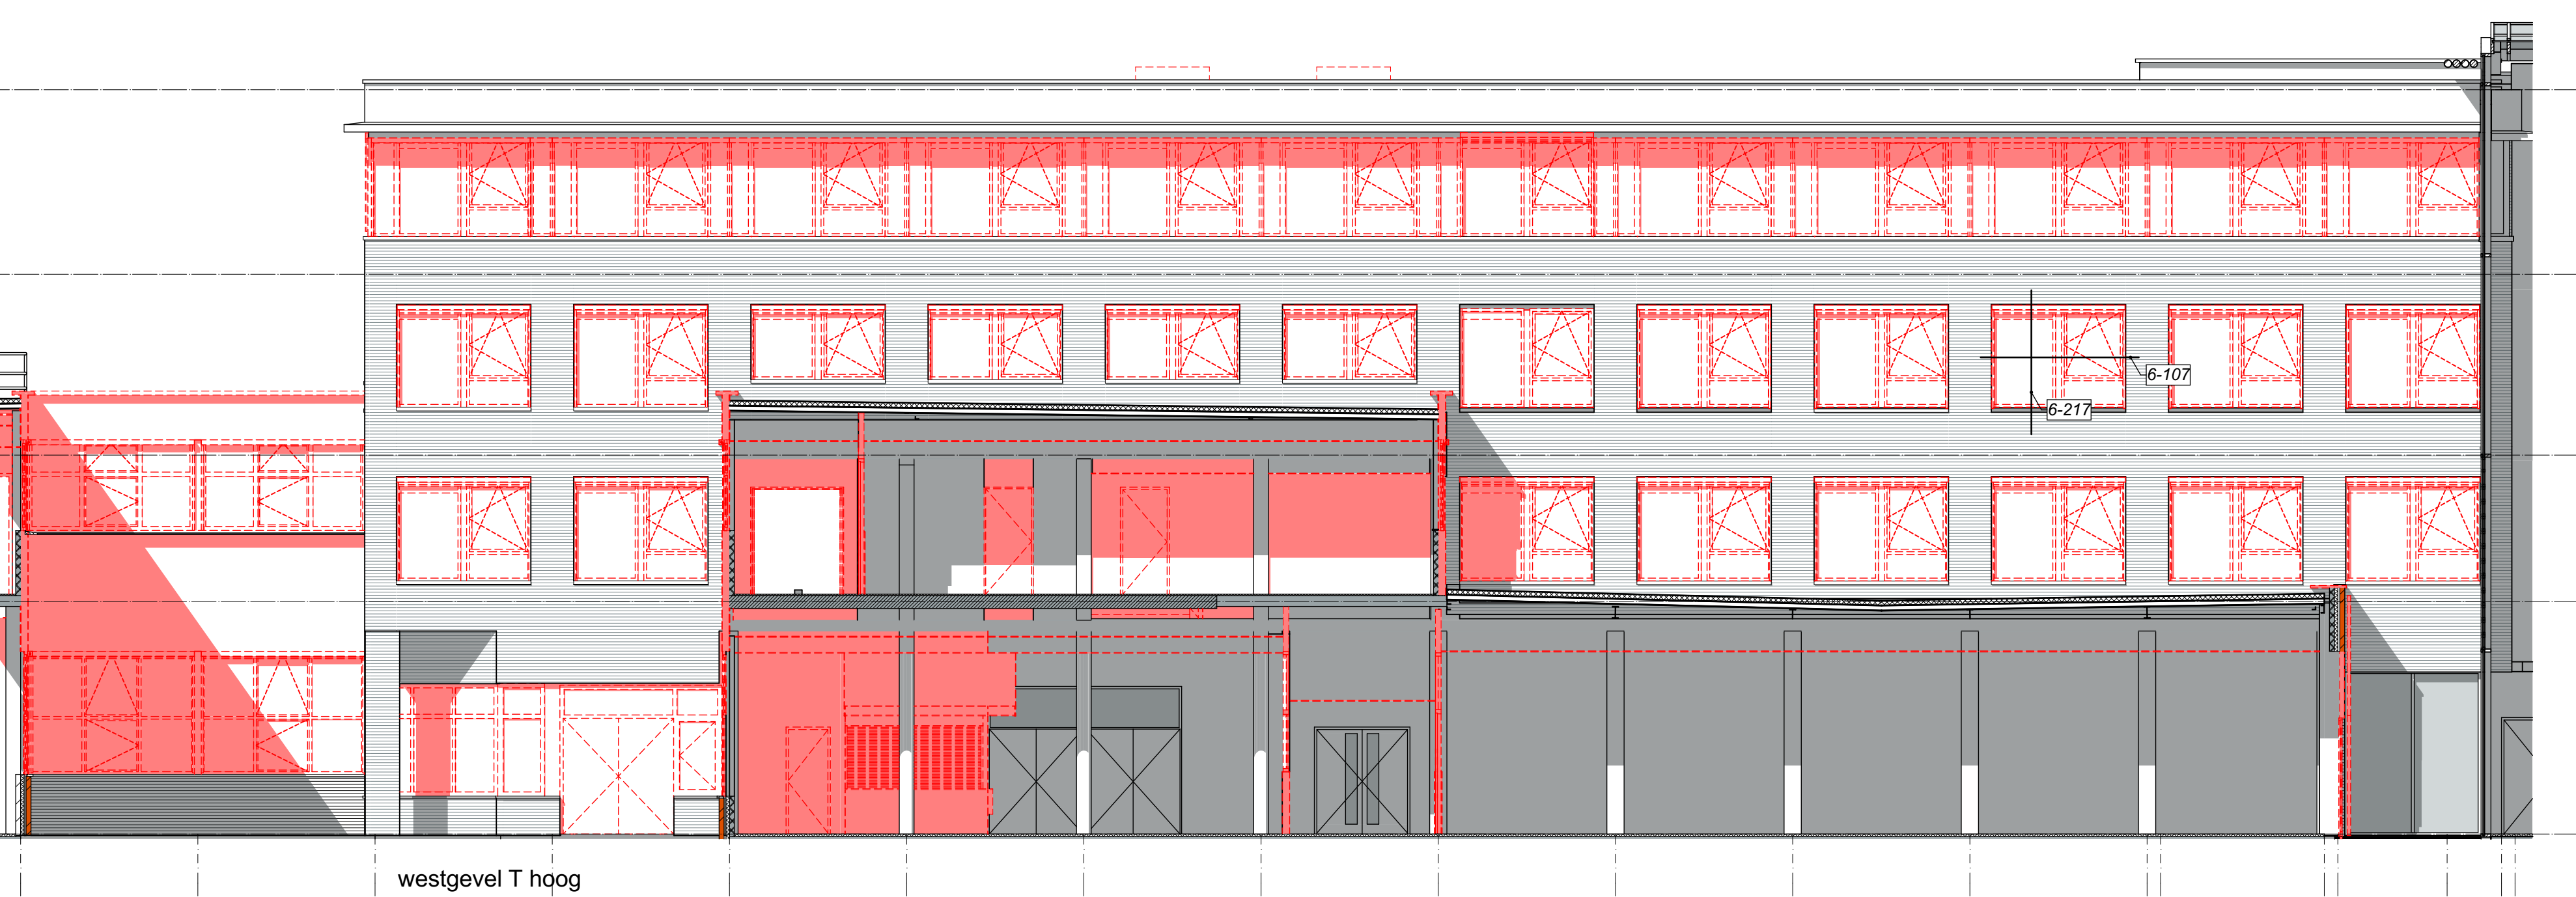


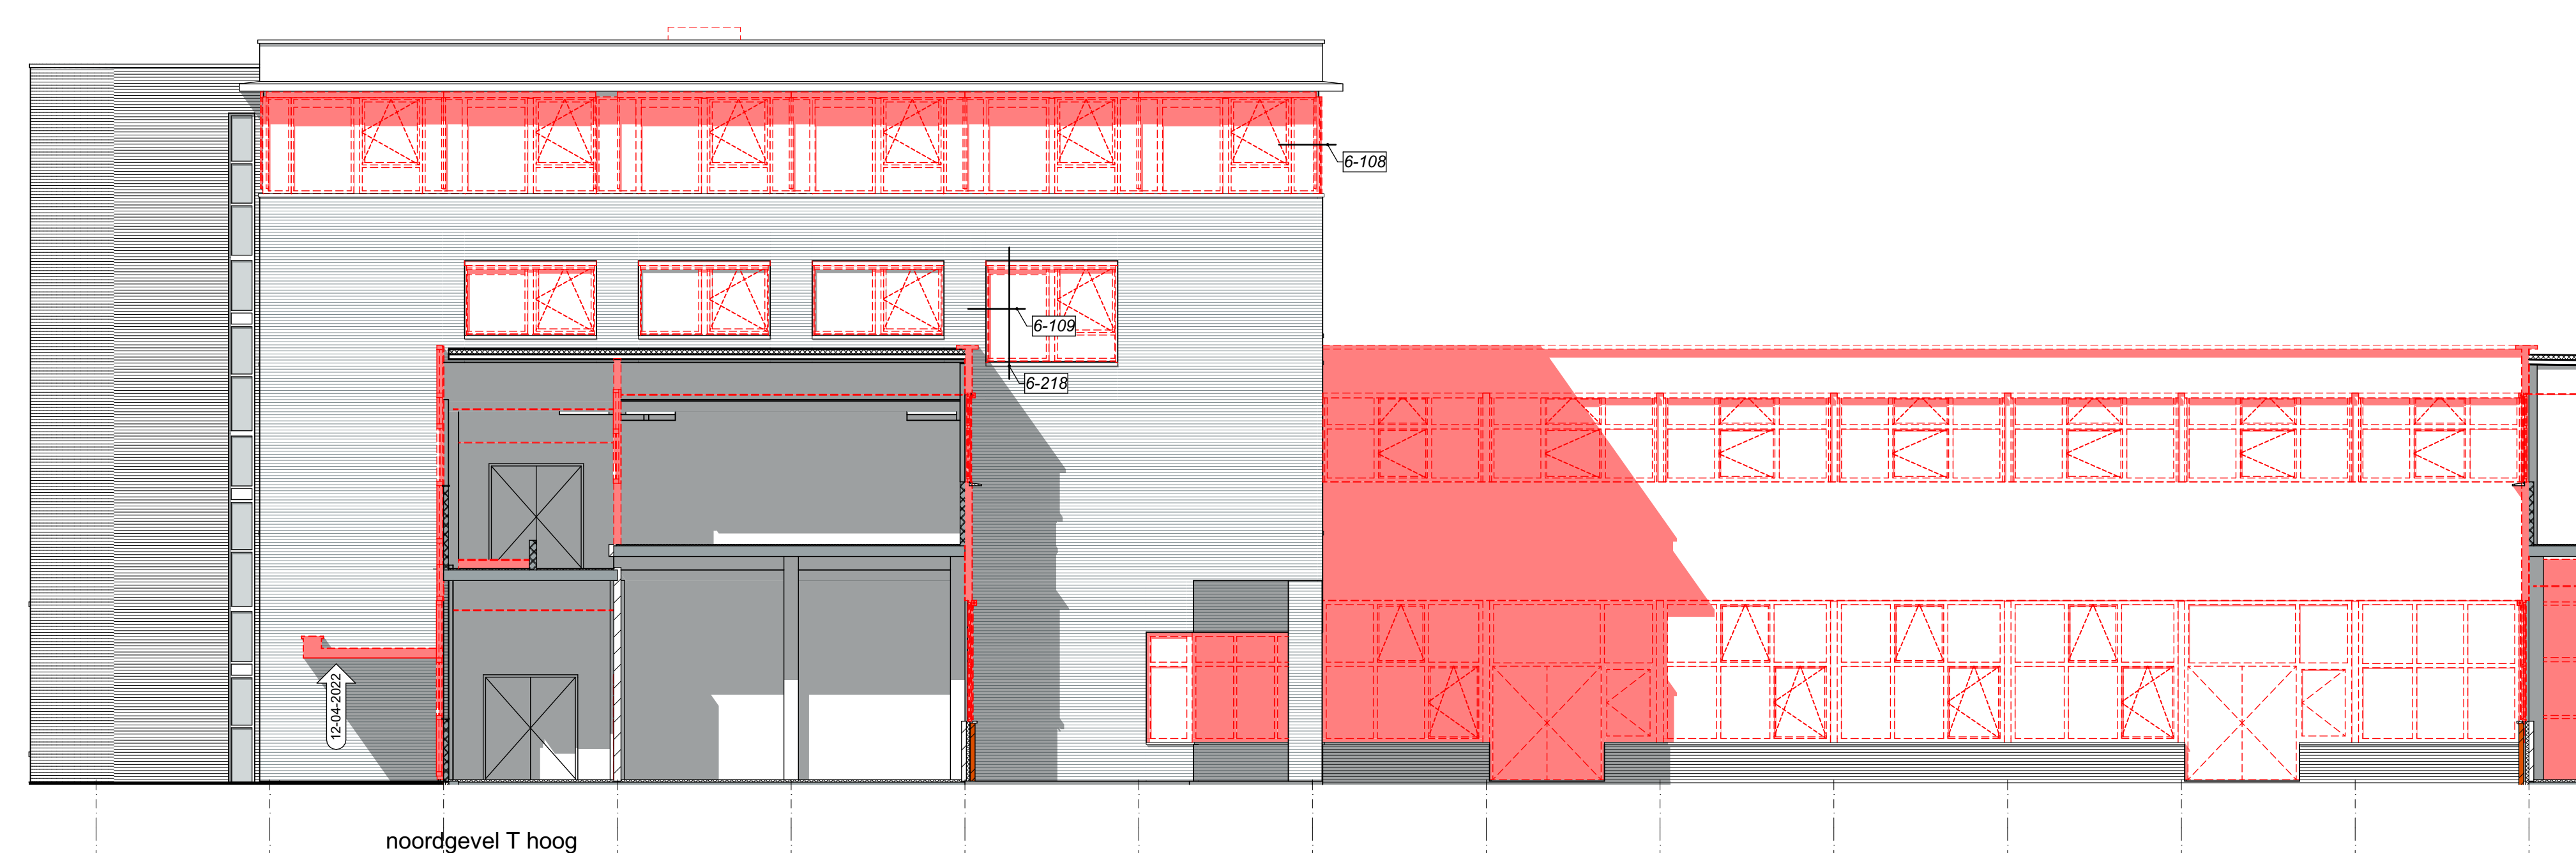

12-04-2022 te slopen kozijnen gecorrigeerd

→ BUITEN BOUWGEBIED

Graafschap College
J.F. Kennedylaan 49 - 7001 EA Doetinchem

Graafschap College - J.F. Kennedylaan 49
Verbouwen en verduurzamen bouwdelen T

fase 6 Bouwvoorbereiding

T gevels, te slopen delen

school

email

getalend
...

9

18.02.2022

Size

At: 12/04/2022

2

B:
 C:

L:
M:

projector.

MA

MAAS ARCHITECTEN

T D 1 HENRIETTE VAN LINDENLAAN
7241 AK LOCHEN 3703 AS ZE
+31 (0)573 222 180 +31 (0)573 222 180

INFO@MAASARCHITECTEN.NL WWW.MAASARCHITECTEN.NL