


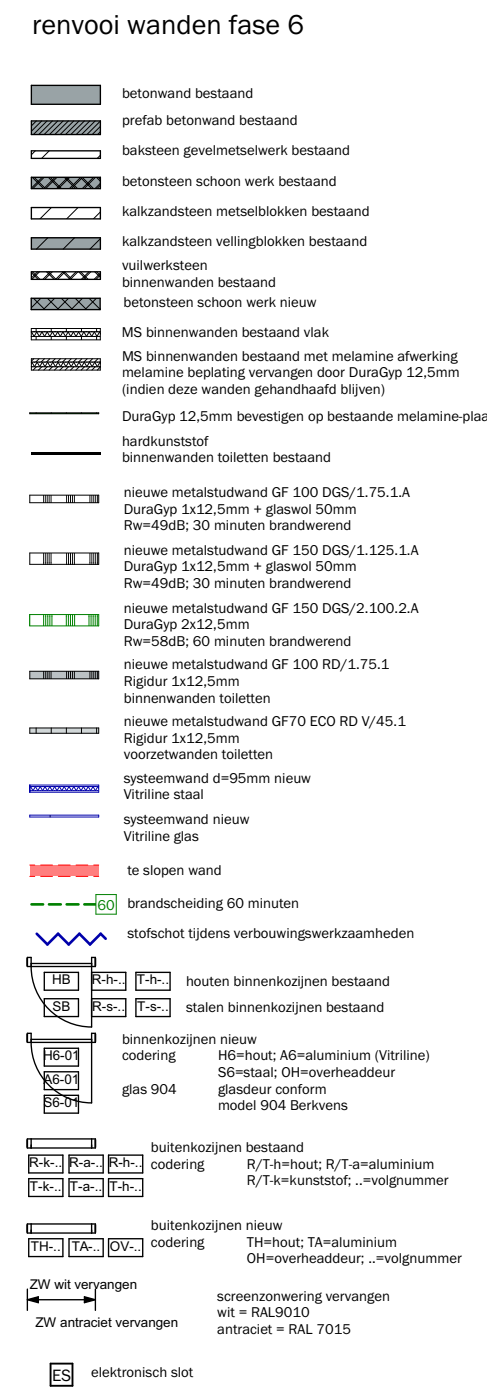

TRAP EN LIFT ZIJN ANDERS VORMGEGEVEN IVM CONSTRUCTIEVE BEPERKINGEN

18-04-2022 detailnr 6-101 op juiste positie gezet

 =BUITEN BOUWGEBIED
MATEN IN HET WERK TE CONTROLEREN

Graafschap College
J.F. Kennedylaan 49 - 7001 EA Doetinchem

fase
fase 6 Bouwvoorbereiding

onderdeel

1:100	A1 L2	WV	JH
			blad
			B60A-PN
datum wijzing			
A:	12-04-2022	F:	K:
B:	18-04-2022	G:	L:
C:		H:	M:
D:		I:	N:
E:	J:	O:	
			projectnr.
			19067