


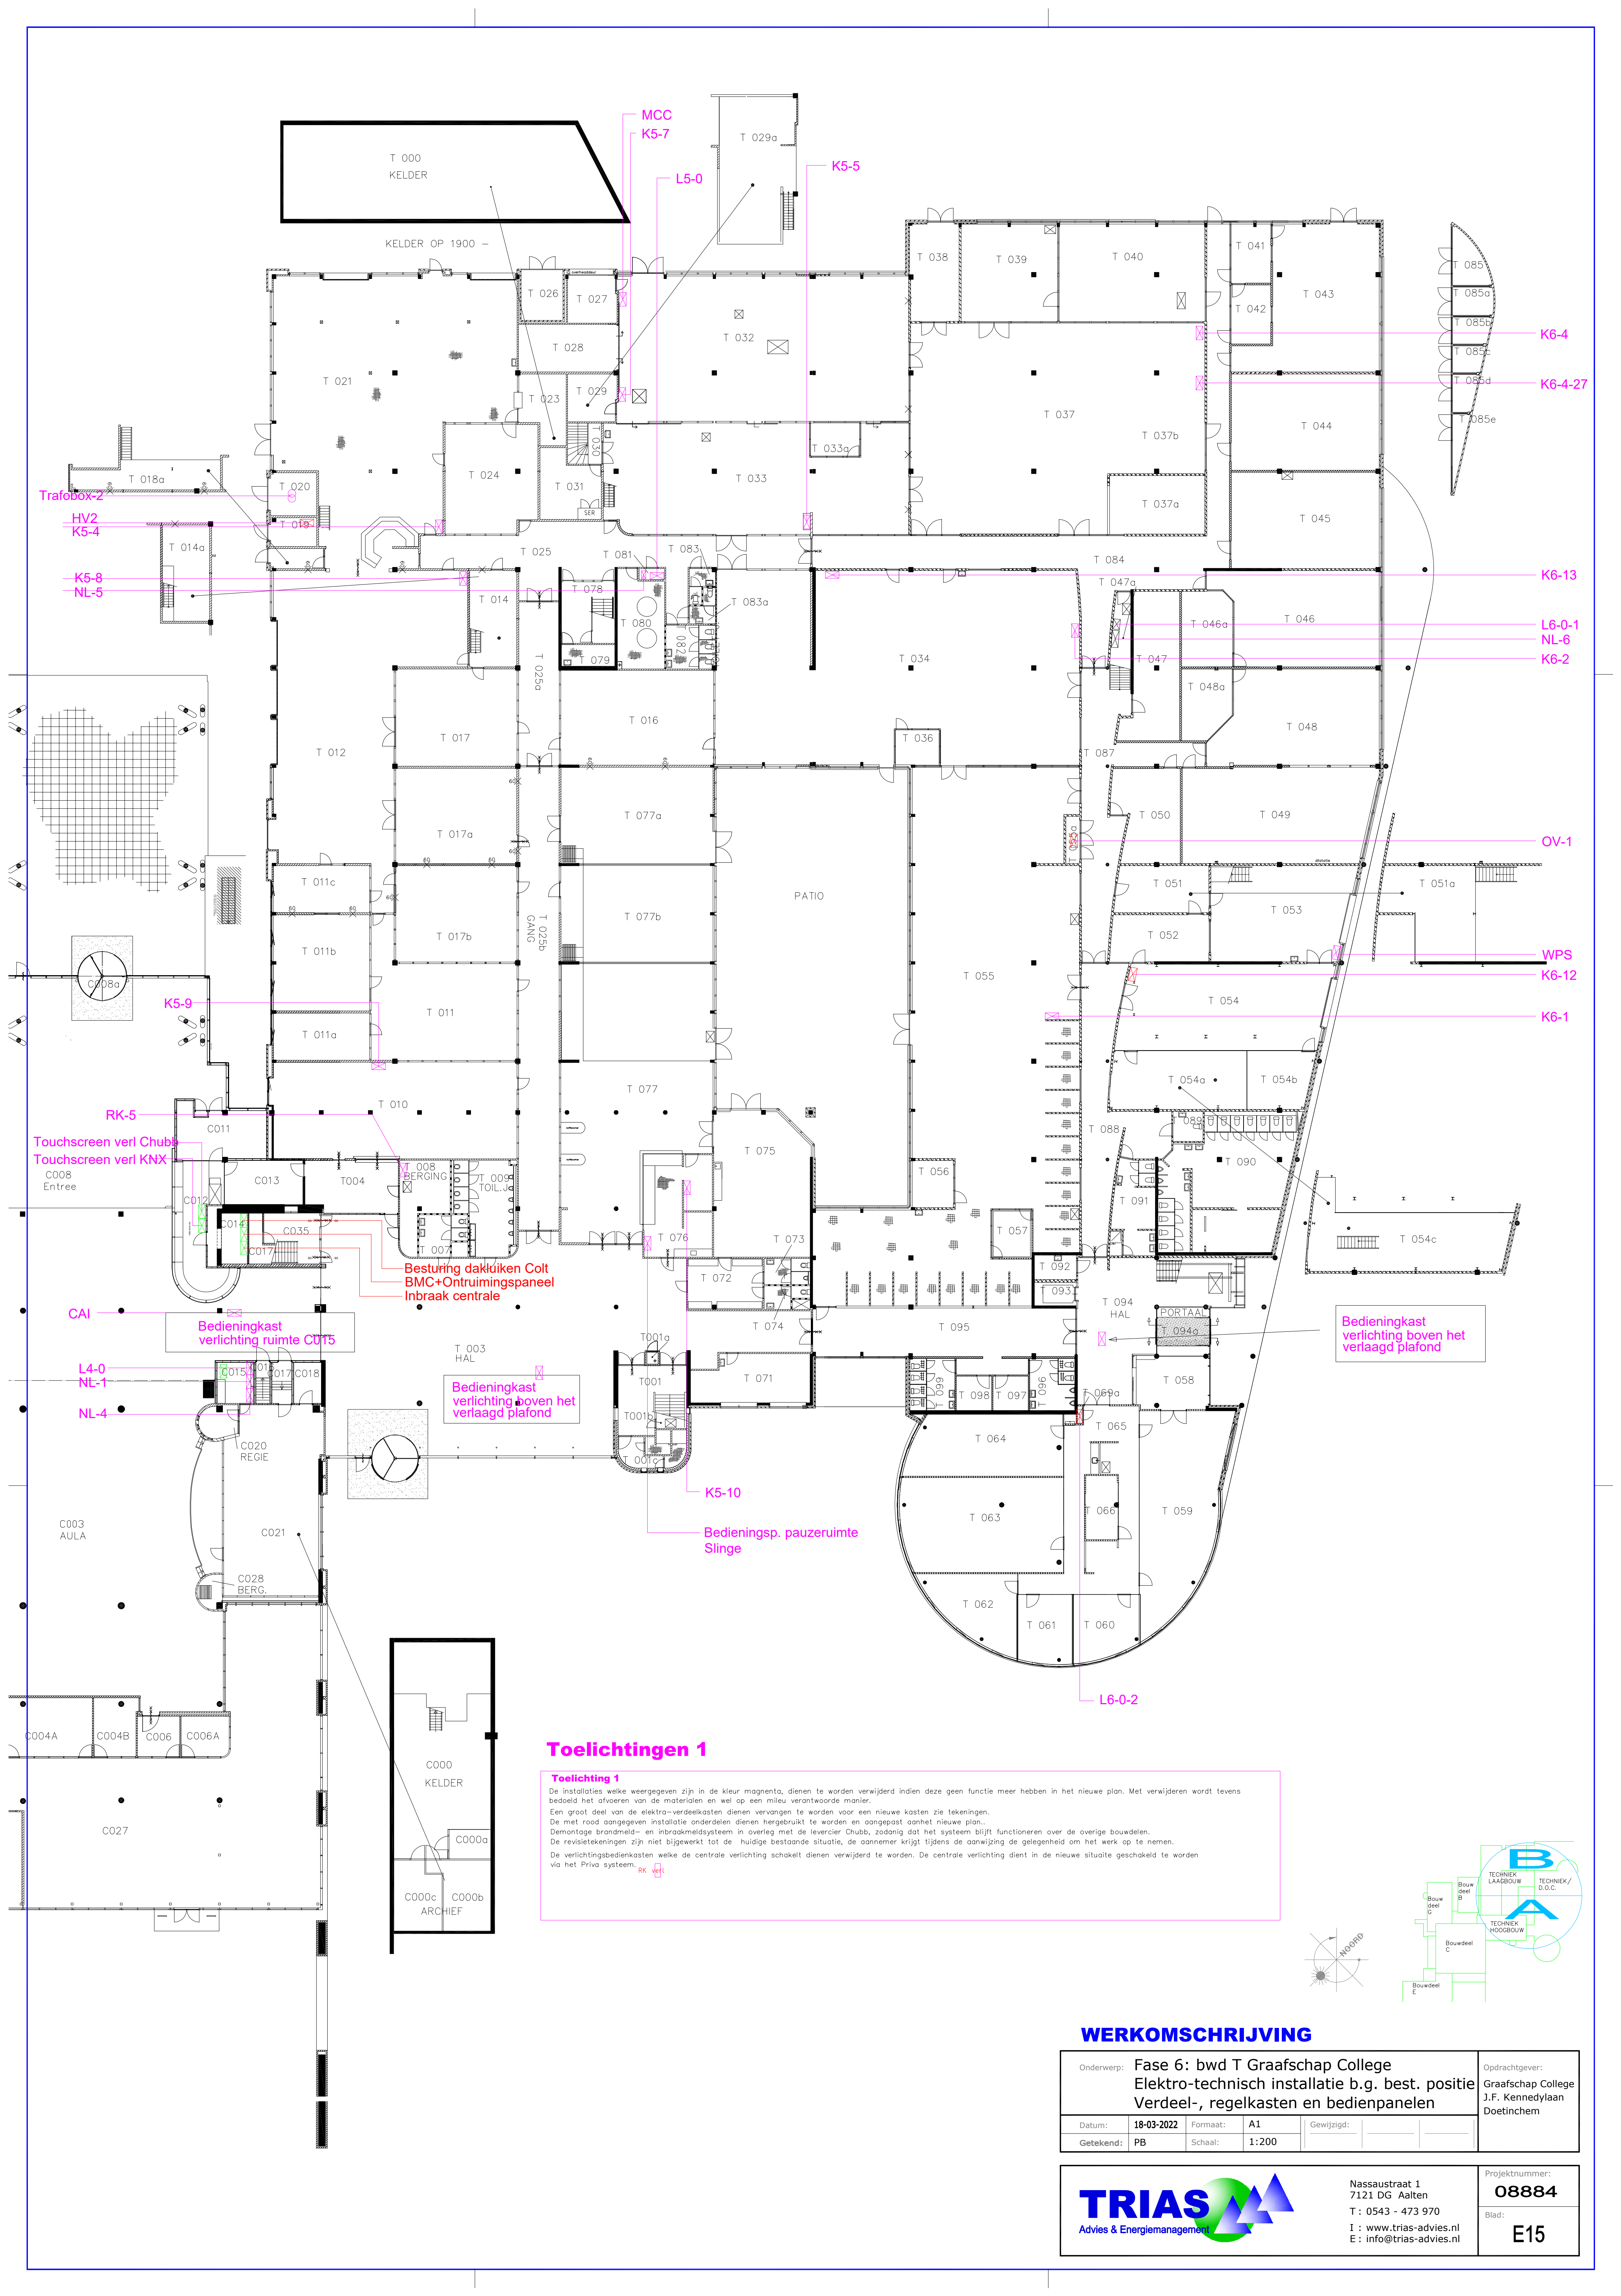

Toelichtingen 1

Toelichting 1
De installaties welke weergegeven zijn in de kleur magenta, dienen te worden verwijderd indien deze geen functie meer hebben in het nieuwe plan. Met verwijderen wordt tevens bedoeld het afvoeren van de materialen en wel op een milieu verantwoorde manier.
Een groot deel van de elektro-verdeelkasten dienen vervangen te worden voor een nieuwe kasten zie tekeningen.
De met rood aangegeven installatie onderdelen dienen hergebruikt te worden en aangepast aan het nieuwe plan.
Demontage brandmeld- en inbraakmeldsysteem in overleg met de leverancier Chubb, zodanig dat het systeem blijft functioneren over de overige bouwdeelen.
De revisietekeningen zijn niet bijgewerkt tot de huidige bestaande situatie, de aannemer krijgt tijdens de aanwijzing de gelegenheid om het werk op te nemen.
De verlichtingsbedienkasten welke de centrale verlichting schakelt dienen verwijderd te worden. De centrale verlichting dient in de nieuwe situatie geschakeld te worden via het Priva systeem. **RK verf**

WERKOMSCHRIJVING

Onderwerp: Fase 6: bwd T Graafschap College Elektro-technisch installatie b.g. best. positie Verdeel-, regelkasten en bedienpanelen		Opdrachtgever: Graafschap College J.F. Kennedylaan Doetinchem	
Datum:	18-03-2022	Formaat:	A1
Getekend:	PB	Schaal:	1:200
Gewijzigd:			



Nassastraat 1
7121 DG Aalten
T : 0543 - 473 970
I : www.trias-advies.nl
E : info@trias-advies.nl

Projectnummer:
08884
Blad:
E15