Techniek en Informatica

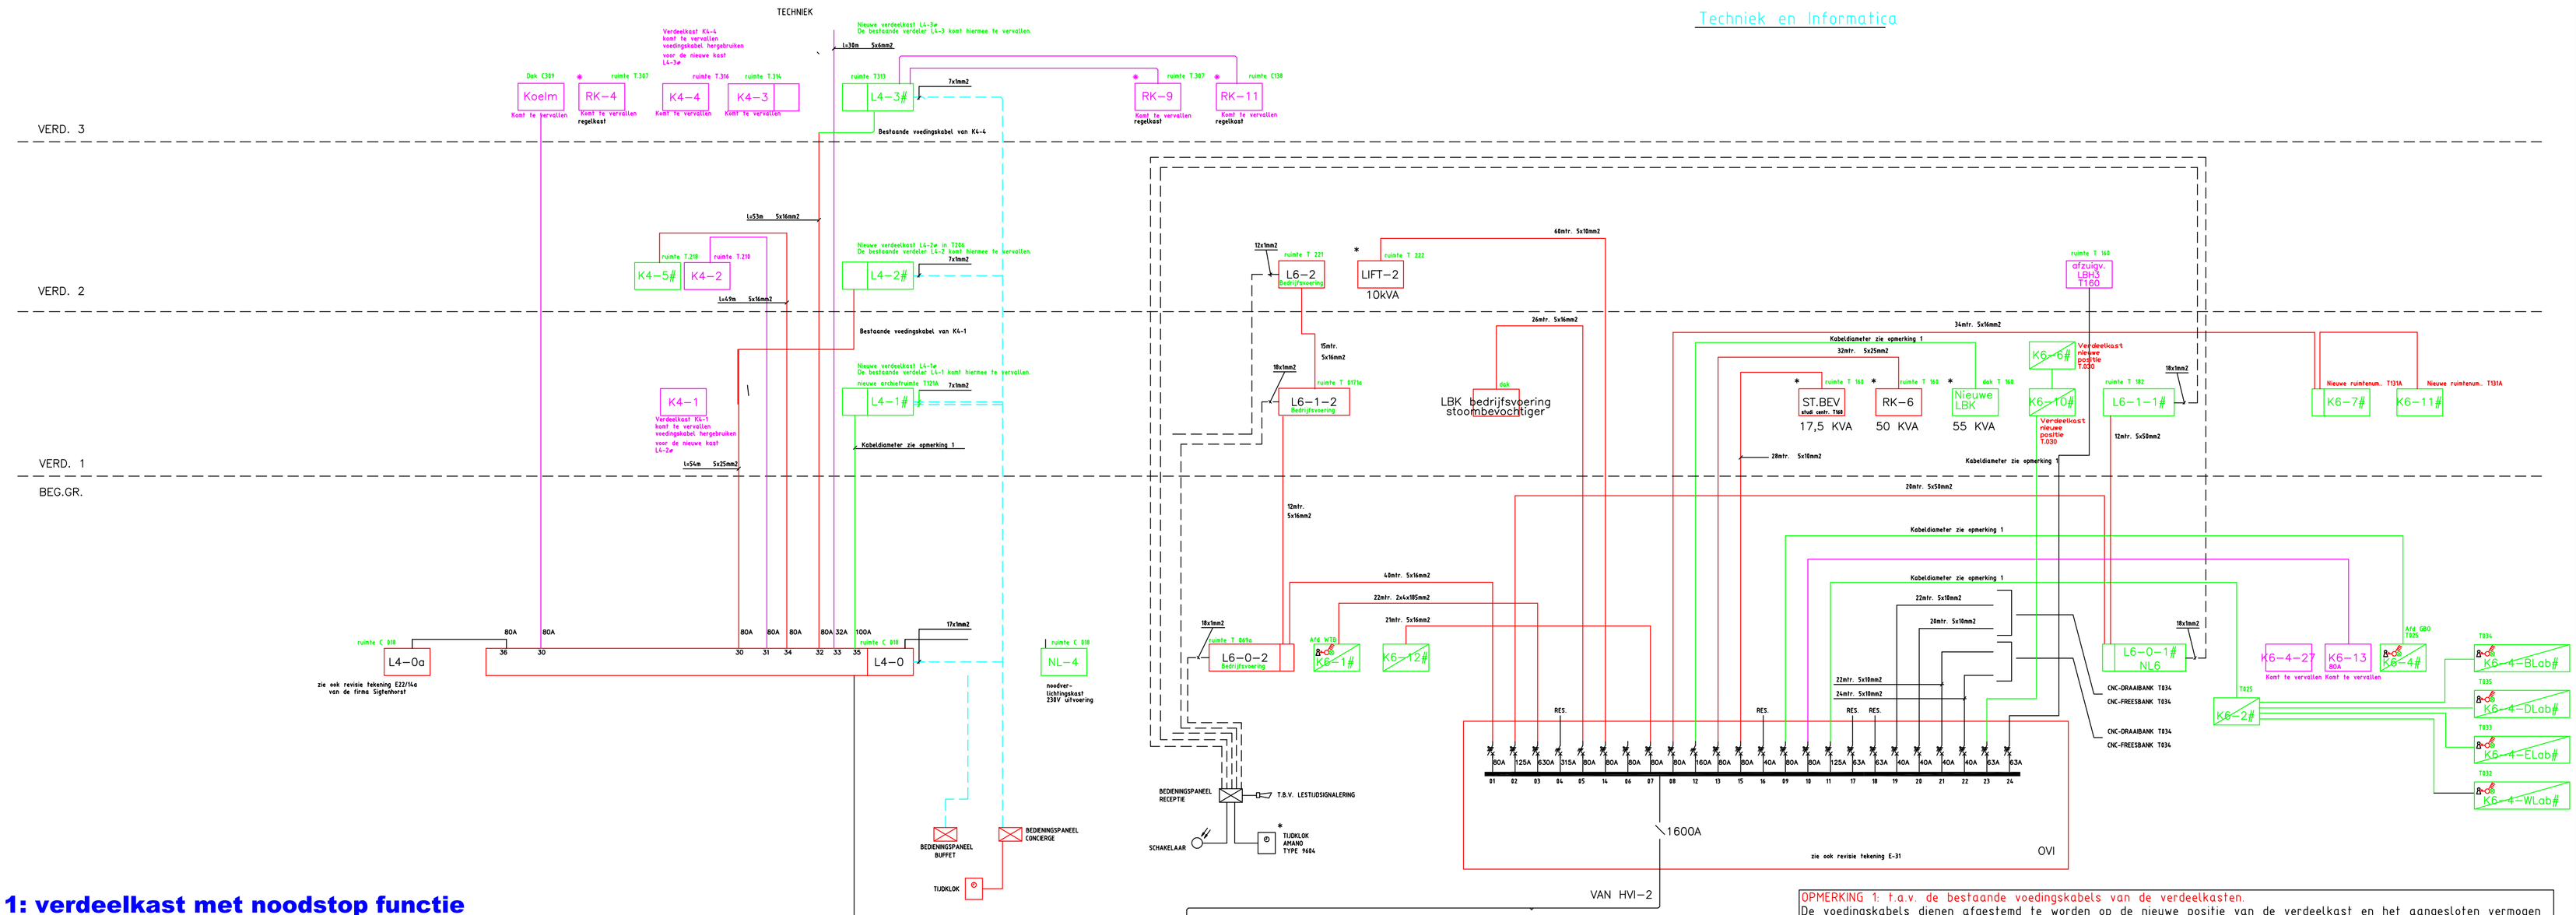

OPMERKING 1: t.a.v. de bestaande voedingskabels van de verdeelkasten.
De voedingskabels dienen afgestemd te worden op de nieuwe positie van de verdeelkast en het aangesloten vermogen inclusief de reserve capaciteit.

Detail 1: verdeelkast met noodstop functie

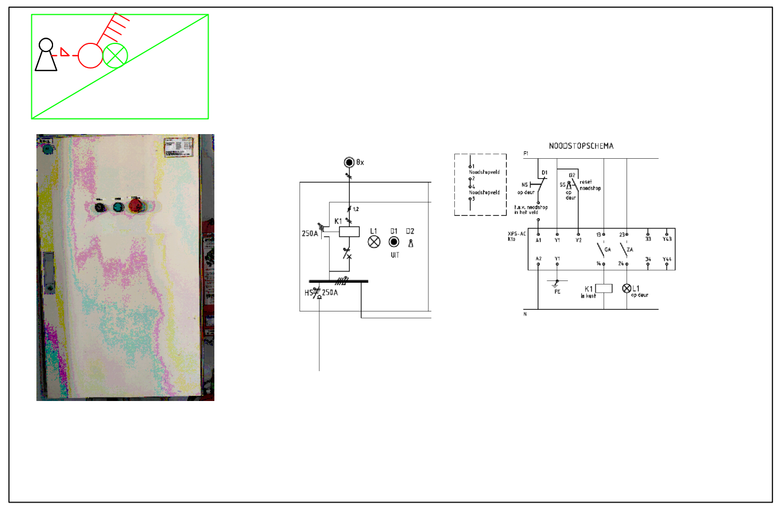

Renvooi

- K*–* Verdeelkast komt te vervallen
- K*–* Bestaande verdeelkast wordt aangepast obv de nieuwe situatie
- **–**# Nieuwe verdeelkast op een andere positie
- **–**# Nieuwe verdeelkast op de bestaande positie
- NL–* Nieuw centraalbatterijsysteem o.b.v. 230V (bestaand is 24V)

WERKOMSCHRIJVING

Onderwerp:	Fase 6: bwd T Graafschap College Elektro-technisch installatie nieuw Blokschema verdeelkasten bouwdeel T		Opdrachtgever: Graafschap College J.F. Kennedylaan Doetinchem
Datum: 18-03-2022	Formaat: A1	Aantal:	
Getekend: PB	Schaal: nvt.		

TRIAS Advies & Energiemanagement
Nassaustraat 1
7121 DG Aalten
T : 0543 - 473 970
I : www.trias-advies.nl
E : info@trias-advies.nl

Projectnummer: 08884
Blad: EV2