

LET OP: OPMERKINGEN MEENEMEN!!!


Opmerkingen

- A. Kan dit lokaal kleiner, zelfde opp dan huidige T016 (48m2 ipv 60 m2?)
- B. Hoeft maar 1 laskabine weg van de huidige laskabines. Mag tegen de spuitcabine aan zitten
- C. Afsluitbaar magazijn, met verdieping
- D. 4 grotere laskabines (projectruimtes). Betekent 1 wandje weg. In alle laskabine 2 aansluitingen met een wisselschakelaar 32 ampere, zodat de tig en mig/mag apparaten niet steeds omgestekkerd hoeven te worden. En om het lashok een luchtaansluiting
- E. Deur graag in het midden tussen de 2 pilaren. Voor de plaatsing van de cnc machines
- F. Beschermkast voor de gasleidingen. Deel wand laten staan!!
- G. Electrokast vernieuwen en plaatsen naast de nieuwe ingang
- H. Moeten hoge deuren worden lokaal en magazijn. Hoogte zoals de huidige deuren, breedte 2,10 meter ivm staalplaten
- I. PVC vloer, ivm met Heftruck
- J. Nieuwe pvc vloer, wel zelfde dan de huidige
- K. Noodstoppen handhaven
- L. Balie oppimpen (niet wit) en hoogte verstelbaar (arbo) dus 4 werkplekken.
- M. Lokaal sausen in frisse kleuren plafond met Led verlichting
- N. Lashokken nieuwe tegels, tot aan de pilaren. ook nieuwe tegels in spuit en slijphok

- 1 waterstraalsnijder: aansluiting: water, lucht, stroom, data, riool (met zandafscheider) Vermogen: 3F+N+Pe nu D63A
- 2. Schaar: aansluiting stroom Vermogen: 3F+N+Pe C32A
- 3 Geka: aansluiting stroom Vermogen: 3F+N+Pe C16A
- 4 kantbank: aansluiting stroom Vermogen: 3F+N+Pe C63A
- 5 puntlas: aansluiting stroom en perslucht Vermogen: 3F+N+Pe C63A
- 6 3x kolomboormachine, aansluiting 3x stroom Vermogen: 3F+N+Pe C16A
- 7 kaltenbach aansluiting stroom Vermogen: 3F+N+Pe C16A
- 8 platenmagazijn. geen aansluiting
- 9 cirkelzaag aansluiting stroom Vermogen: 3F+N+Pe C16A
- 10 lintzaag met magazijn. aansluiting stroom Vermogen: 3F+N+Pe C16A
- 11 werkplek met 4 vaste pc's (voor de waterstraalsnijder) stroom en data. ook 2 pc balie ivm waterstraalsnijders
- 12. Diversre metaalbewerkings apparaten. (wals, handzetbank, pers, buizenwals, 3 stroom- aansluitingen, verdeeld (zowel 240 als 400v) Luchtaansluiting. Wasbak (water)
- 13 autogeën lasplaatsen laten zitten
- 14 draaibanken. 8 stuks. Stroomaansluiting per draaibank, voeding vanuit de vloer Vermogen: nog onbekend
- 15 Slijpsteen, komschijf en werkbank met oven. Per apparaat stroomaansluiting 2x230 C16 2x400 C16
- 16 DMG 3 assen cnc Freesbank. Stroom Lucht Data Vermogen: 3F+N+Pe D63A
- 17 DMG 5 assige Freesmachine Stroom Lucht Data Vermogen: 3F+N+Pe D63A
- 18 Zolta Freesbank. aansluiting stroom, data lucht 1x 230 16A
- 19 5 x Emco Freesbanken. Aansluiting stroom Vermogen: 3F+N+Pe 5x C16A
- 20 Tafel met pc. aansluiting data en stroom
- 22 Spuithok: Afzuiging volgens huidige norm Vermogen: nog onbekend
- 23 Slijphok: afzuiging. aansluiting. Slijpbanden (2x) slijpsteen. Slijptollen (3x16A en 4x 230V). De afzuiging van nu IN het slijphok plaatsen

Te verwijderen machine's

- Armada ponsnibbel machine
- CTX CNC draaibank
- 2 conventionele draaibanken
- Rondslijpbank
- 3 kolomboormachine's
- Conventionele freesbank Abene

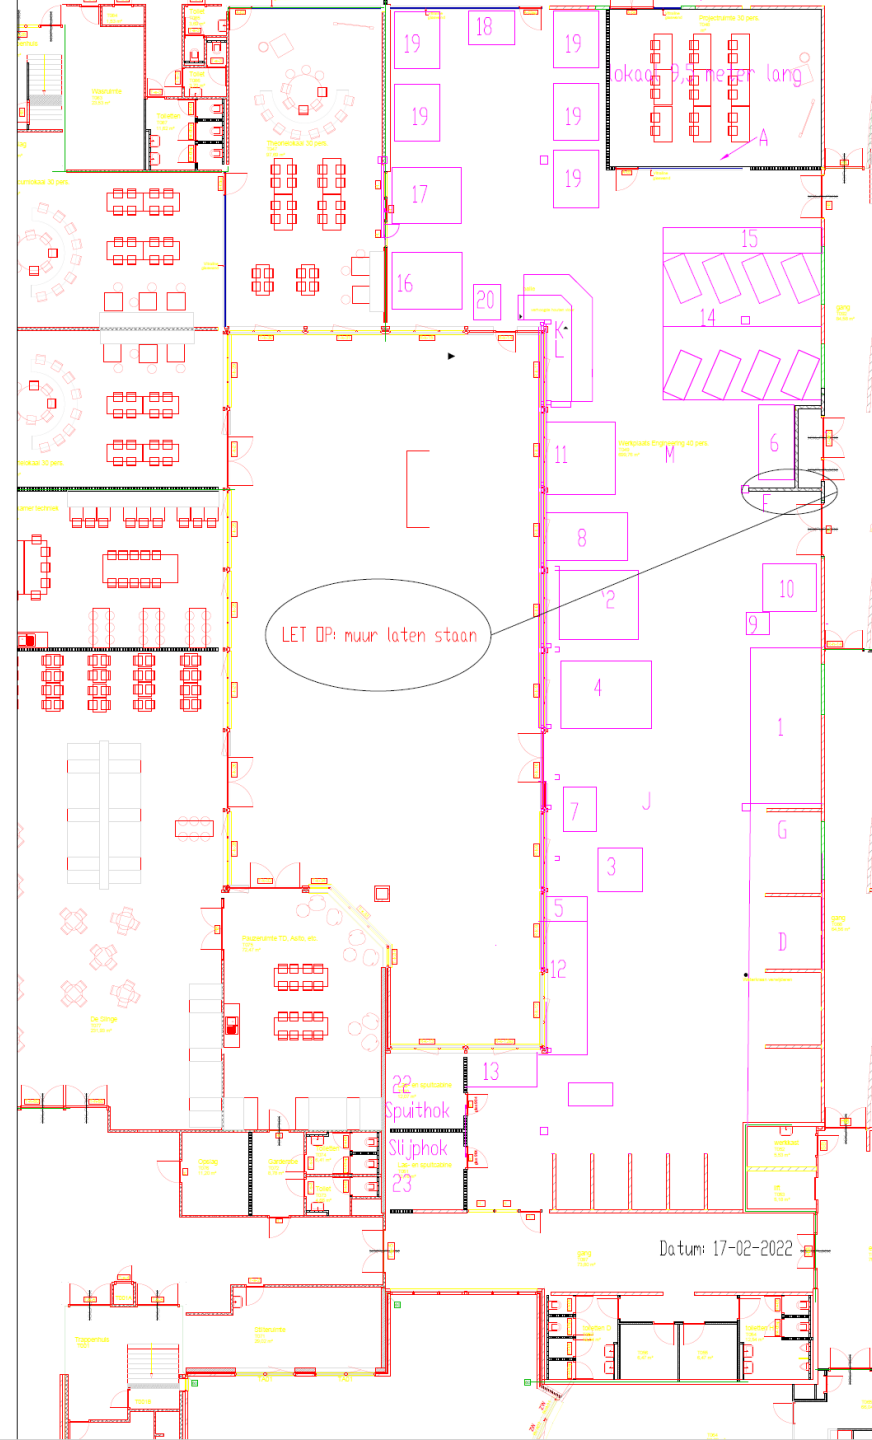

Nummer1: Waterstraalsnijder RESATO



Nummer 2: Schaarbank



Nummer 3: Geka



Nummer 4: 3 fase 63A



Nummer 5: 3 fase 63A incl perslucht, puntlasapparaat



Nummer 6: 3x boormachine 400V 16A



Nummer 7: Kaltenbach



Nummer 8: Platenmagazijn



Nummer 9: Cirkelzaag



Nummer 10: 400V 16A



Nummer 11: Zie lijst omschrijving/opmerkingen

Nummer 12: Algemeen



Nummer 13: Zie lijst omschrijving/opmerkingen

Nummer 14: 8x draaibank 400V 16A



Nummer 15: 1:400V 16A 2: 400V 16A 3: 230V 16A



1: komschijf



2: slijpsteen



3: oven

Nummer 16: 400V 63A



Nummer 17: 400V 63A



Nummer 18: 230V 16A





Nummer 19: 5x



Nummer 20: Zie lijst omschrijving/opmerkingen

Verdeelkast zijde verspaning

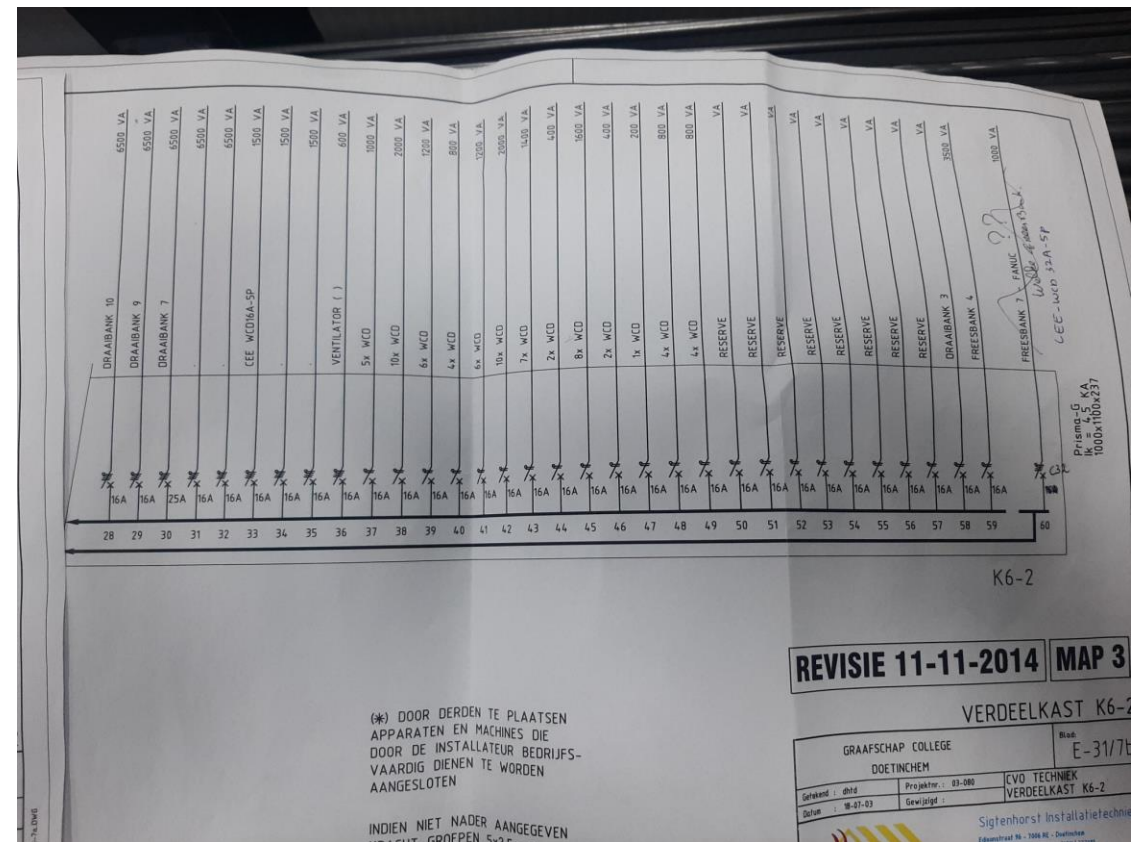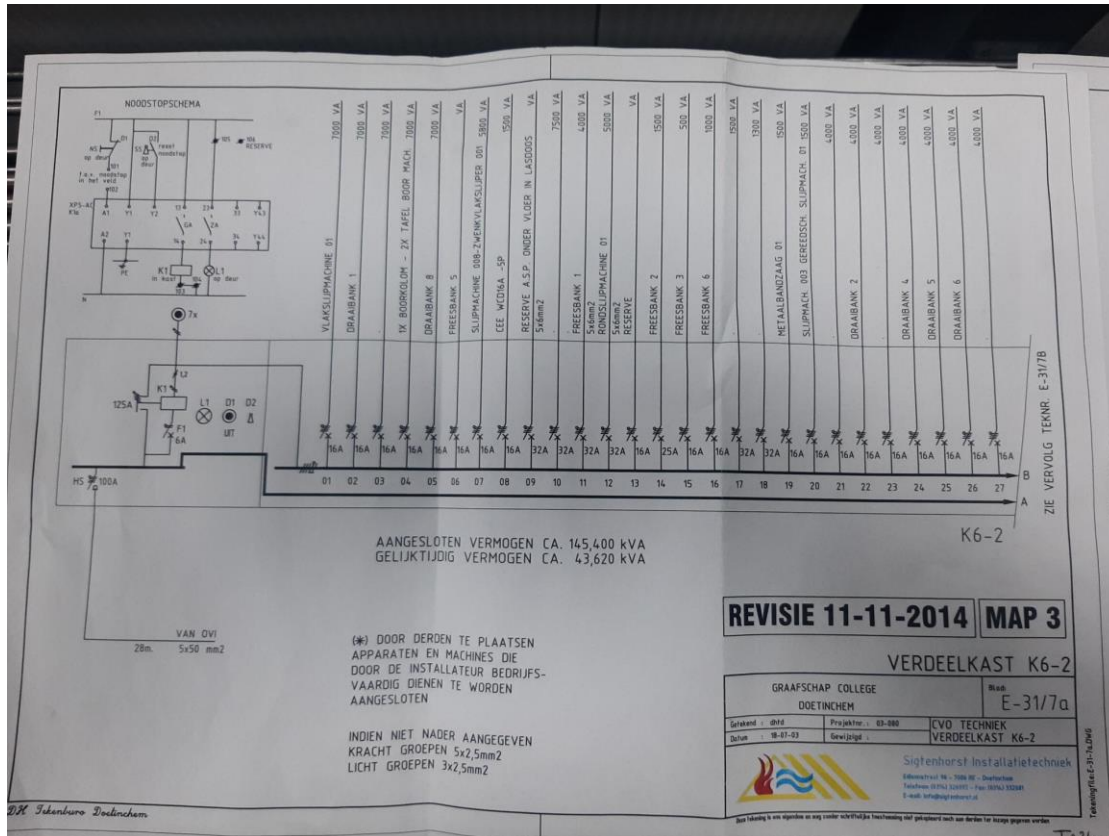

Nummer 23: 1: 2x slijpband 3 fase 16A 1x slijpsteen 3 fase 16A. 2: werkbank voldoende wcd's



1: 2x slijpband. 1x slijpsteen



2: werkbank incl. wcd's

Algemeen: 400V 16A

