


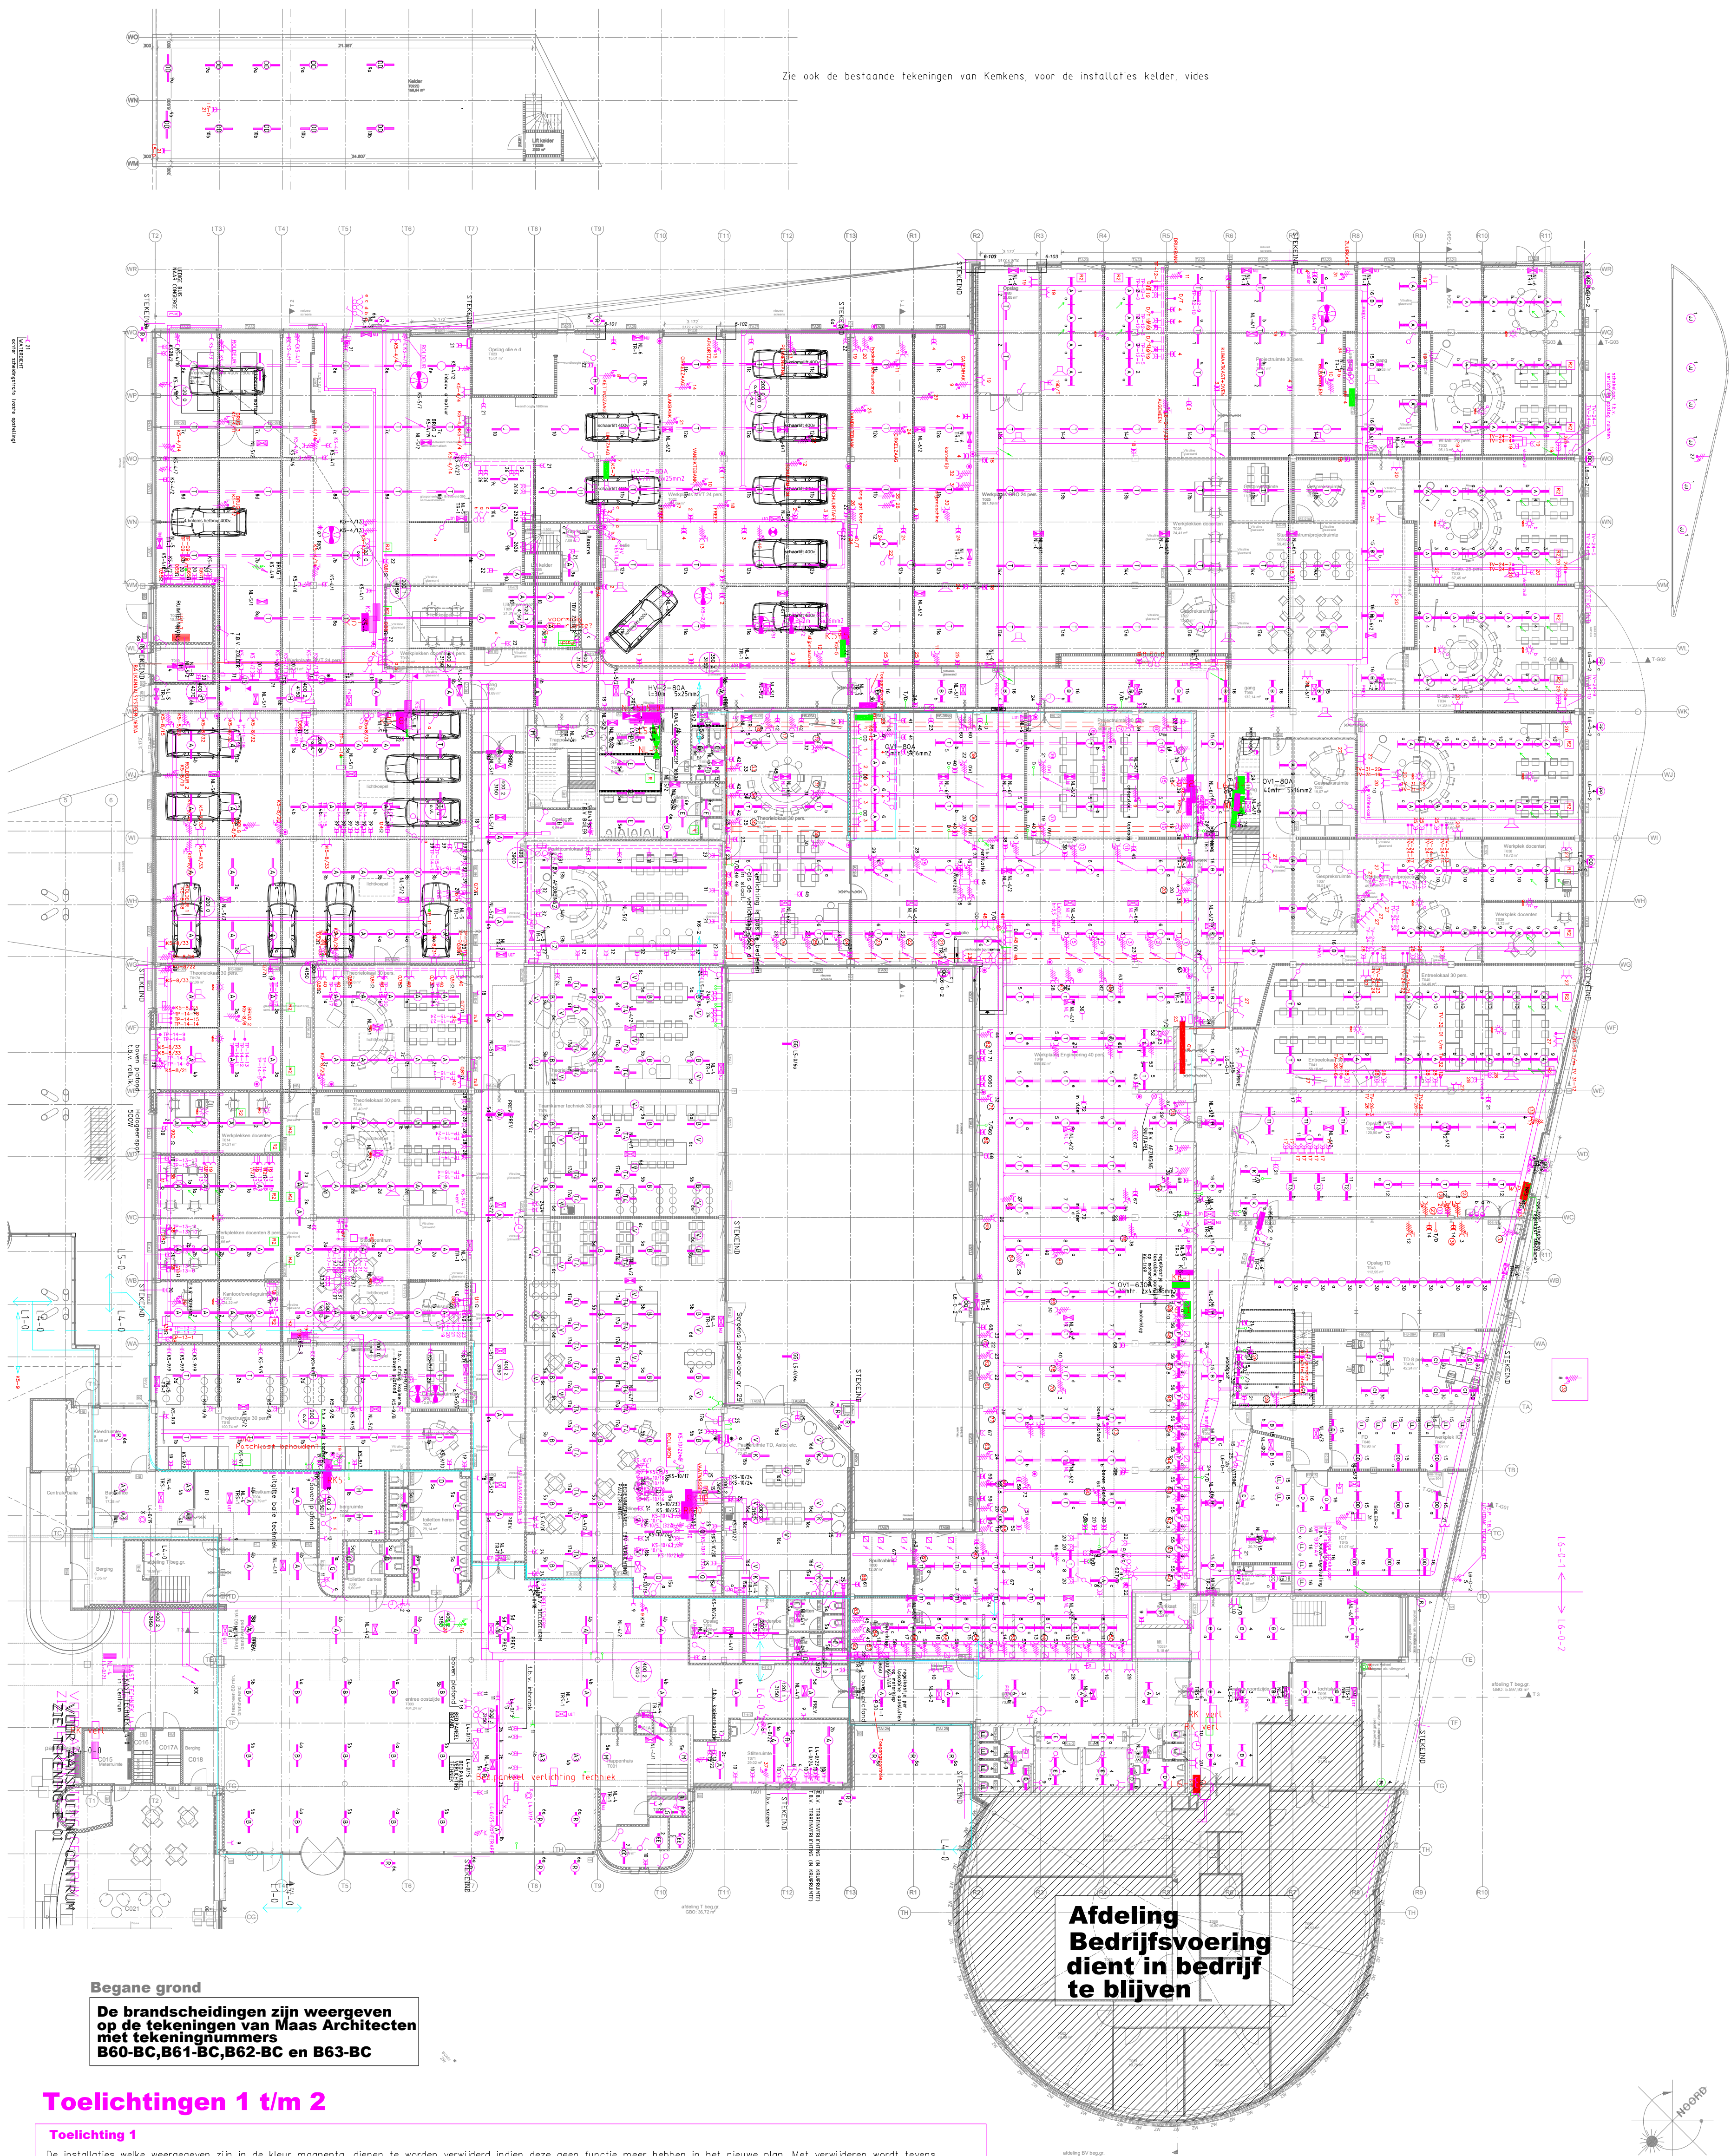

Zie ook de bestaande tekeningen van Kemkens, voor de installaties kelder, vides

Begane grond
De brandscheidingen zijn weergegeven op de tekeningen van Maas Architecten met tekeningnummers B60-BC, B61-BC, B62-BC en B63-BC

Afdeling Bedrijfsvoering dient in bedrijf te blijven

Toelichtingen 1 t/m 2

Toelichting 1

De installaties welke weergegeven zijn in de kleur magenta, dienen te worden verwijderd indien deze geen functie meer hebben in het nieuwe plan. Met verwijderen wordt tevens bedoeld het afvoeren van de materialen en wel op een milieu verantwoorde manier.
worden. De aansluitpunten in de wand of op de wand welke geen functie meer hebben dienen verwijderd te worden en de wand dient daar aangeheeld worden.
De kabelgoten mogen hergebruikt te worden, echter dienen deze dan wel zodanig aangepast te worden op het nieuwe plan. Het mag dus niet zo zijn dat de bestaande kabelgoten een belemmering gaan vormen voor bijvoorbeeld de nieuw aan te leggen klimaatinstallatie of anders. In dat geval reizen met een nieuw kabelgoten tracé.
Van de data installatie zijn geen tekeningen, tijdens het slopen dient men ervoor te zorgen dat er nieuwe of tijdelijke kabelgoten worden aangelegd zodat de installatie zoals de afdeling bedrijfsvoering in bedrijf blijft, dit geldt ook voor de delen van het gebouw, zoals de glasvezelkabels.
Een groot deel van de elektro-verdeelkasten dienen vervangen te worden voor een nieuwe kasten zie tekeningen.
De met rood aangegeven installatie onderdelen dienen hergebruikt te worden en aangepast aan het nieuwe plan.
Demontage brandmeld- en inbraakmeldsysteem in overleg met de leverancier Chubb, zodanig dat het systeem blijft functioneren over de overige bouwdelen.
De wanden van de praktijklokalen krijgen een nieuwe kleur, de bestaande opbouwinstallatie (buizen, wandcontactdozen of andere elementen) dienen daarvoor verwijderd te worden. Dit geldt tevens voor de buitengevel, de installaties dienen daar verwijderd te worden zodat er een nieuwe gevel geplaatst kan worden. Hiervoor de bestaande elementen verwijderen,, en daarvoor nodig dienen deze elementen teruggeplaatst te worden.
De revisietekeningen zijn niet bijgewerkt tot de huidige bestaande situatie, de aannemer krijgt tijdens de aanwijzing de gelegenheid om het werk op te nemen.
Niet alle koelmachines op het dak en LED panelen in de lokalen zijn destijds verwerkt op de revisietekeningen.

Toelichting 2

De verlichtingsbedienkasten welke de centrale verlichting schakelt dienen verwijderd te worden. De centrale verlichting dient in de nieuwe situatie geschakeld te worden via het Privo systeem.

WERKOMSCHRIJVING

Onderwerp: Fase 6: bwd T Graafschap College Elektro-technisch installatie slooptekening Licht en kracht install. en data begane grond			Opdrachtgever: Graafschap College J.F. Kennedylaan Doetinchem	
Datum:	18-03-2022	Formaat:	A1	Gewijzigd:
Getekend:	PB	Schaal:	1:200	



Nassastraat 1
7121 DG Aalten
T : 0543 - 473 970
I : www.trias-advies.nl
E : info@trias-advies.nl

Projektnummer:
08884
Blad:
SE1