


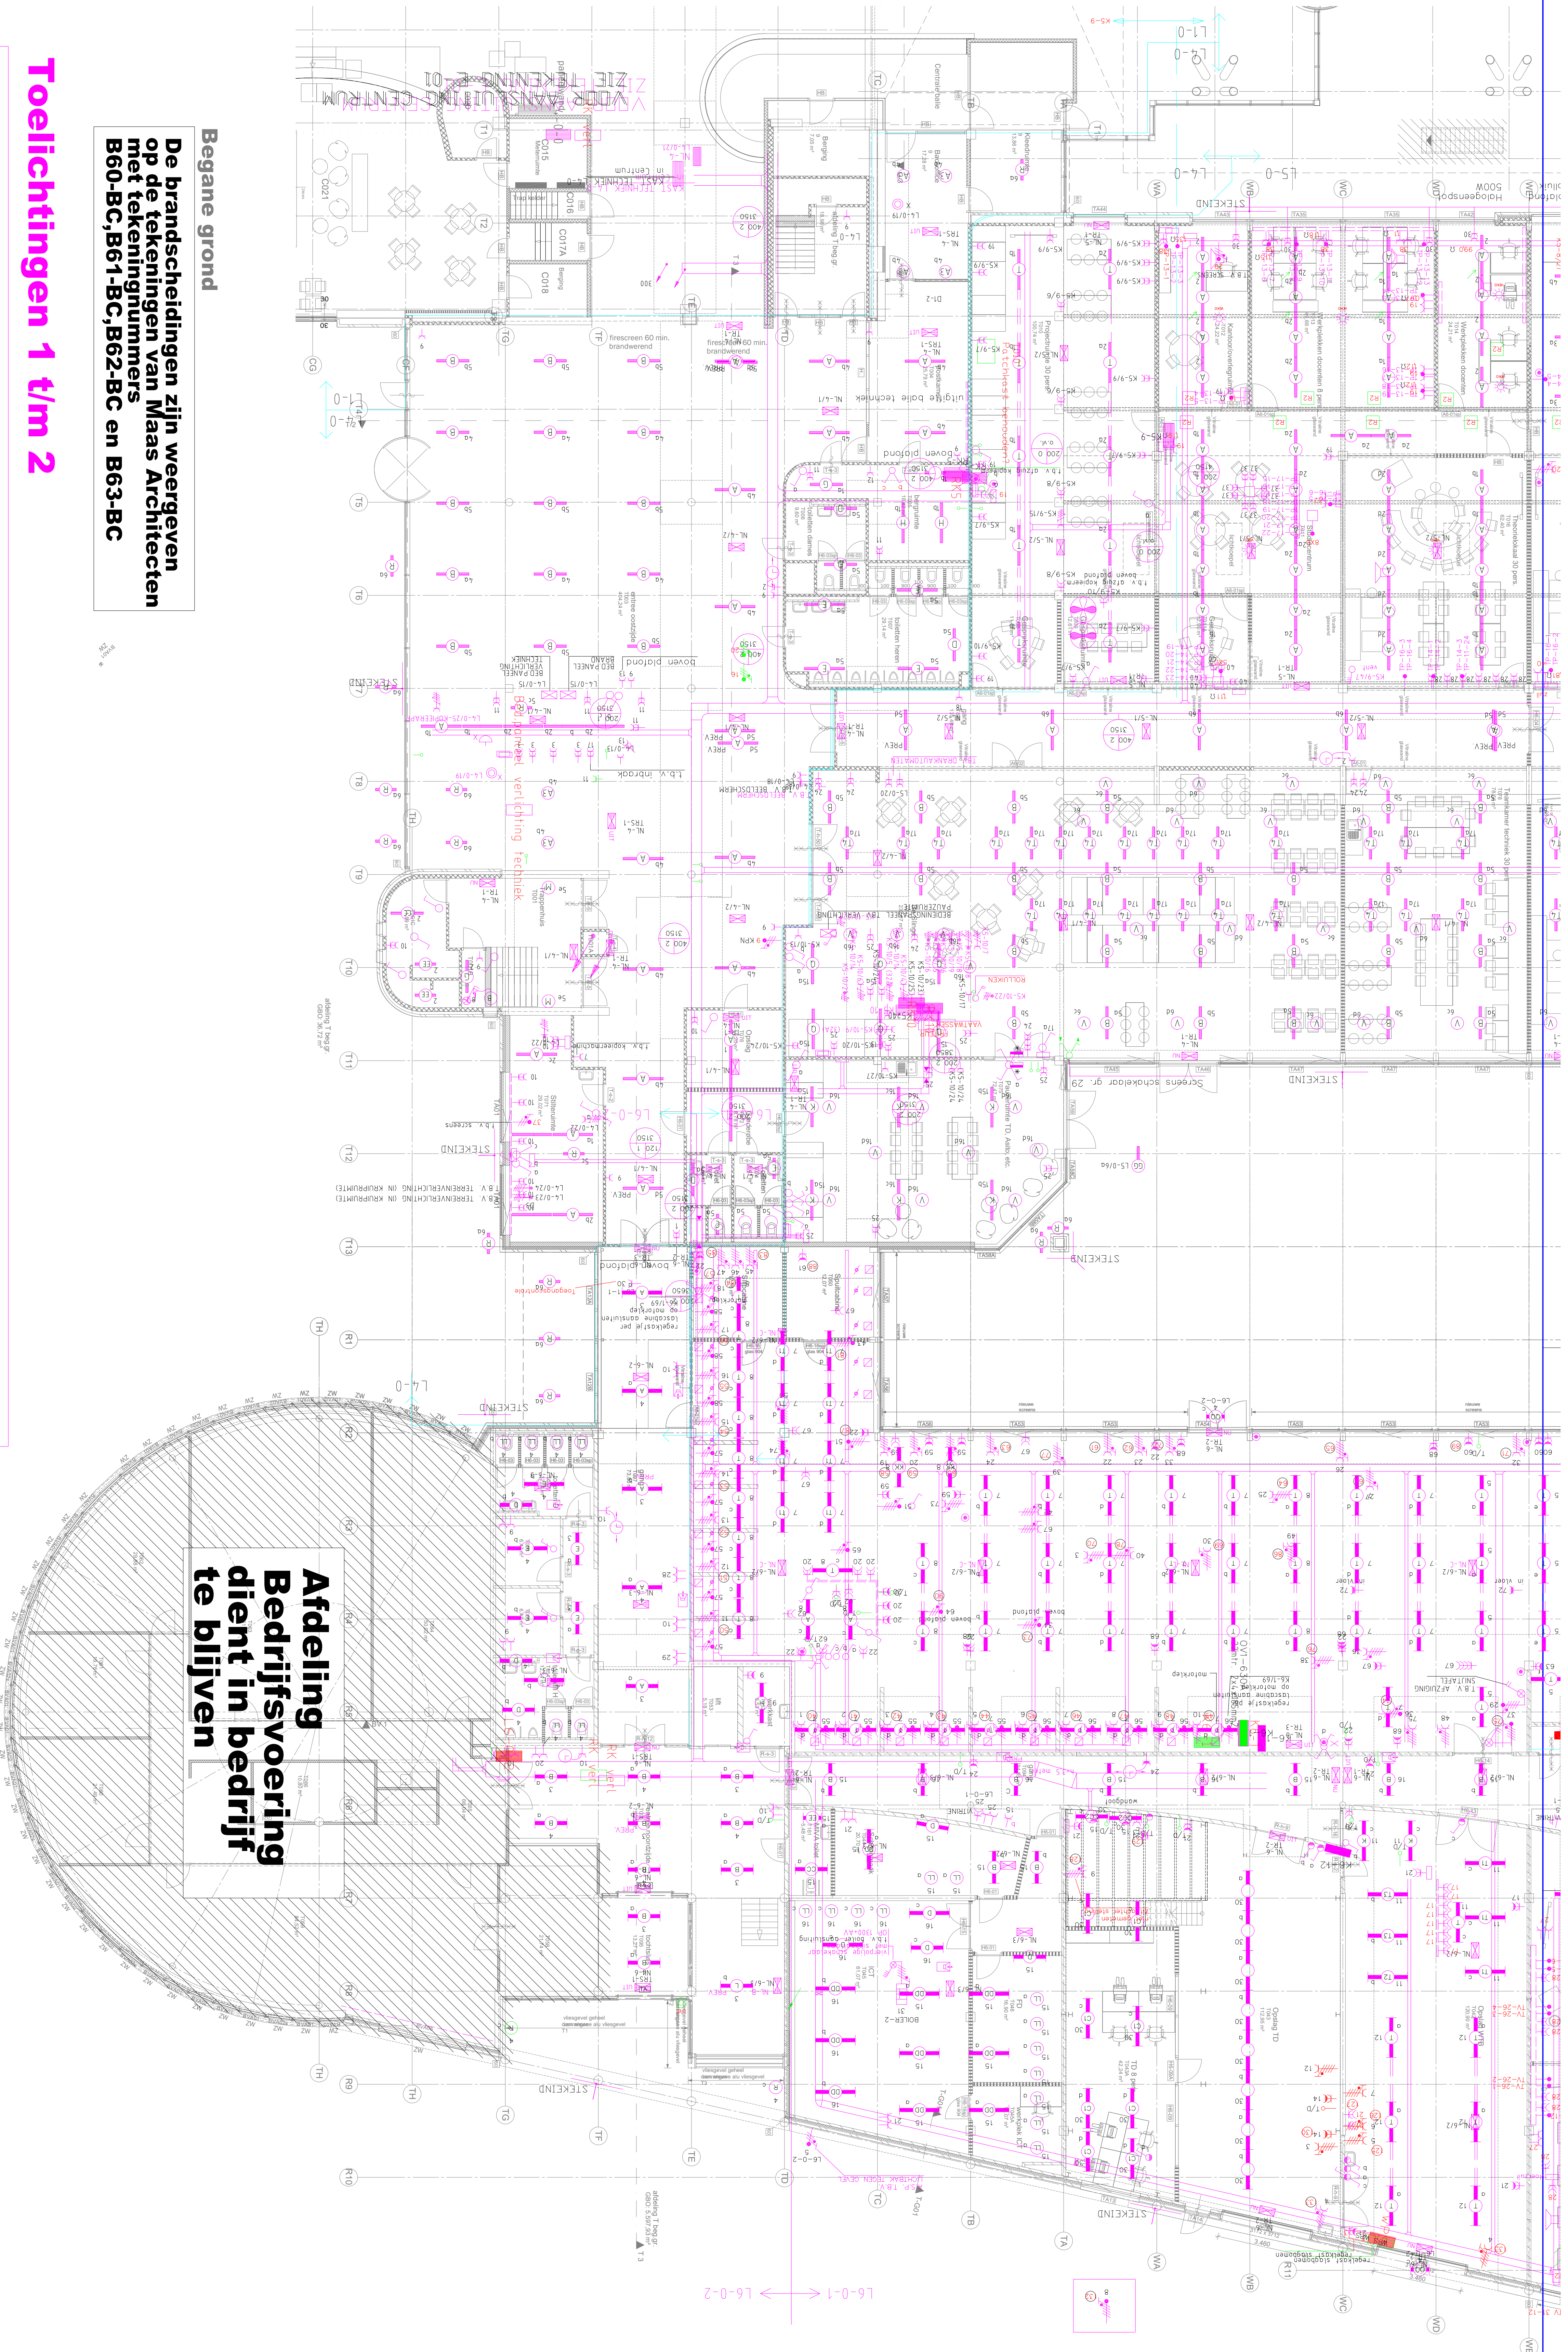

Afdeling
Bedrijfsvoering
dient in bedrijf
te blijven

De brandscheidingen zijn weergegeven op de tekeningen van Maas Architecten met tekeningnummers B60-BC, B61-BC, B62-BC en B63-BC

Begane grond

Toelichtingen 1 t/m 2

Toelichting 1

De installaties welke weergegeven zijn in de kleur magenta, dienen te worden verwijderd indien deze geen functie meer hebben in het nieuwe plan. Met verwijderen wordt tevens bedoeld het afvoeren van de materialen en wel op een milieu verantwoorde manier. De aansluitpunten in de wand of op de wand welke geen functie meer hebben dienen verwijderd te worden en de wand dient daar aangeheeld worden. De kabelgoten mogen hergebruikt te worden, echter dienen deze dan wel zodanig ongeopst te worden op het nieuwe plan. Het mag dus niet zo zijn dat de bestaande kabelgoot een belemmering gaat vormen voor bijvoorbeeld de nieuw aan te leggen klimaatinstallatie of anderszins. In dat geval tekenen met een nieuw kabelgooten tracé. Van de data installatie zijn geen tekeningen, tijdens het slopen dient men ervoor te zorgen dat er nieuwe of tijdelijke kabelgoten worden aangelegd zodat de installatie zoals de afdeling bedrijfsvoering in bedrijf blijft, dit geldt ook voor de delen van het gebouw, zoals de glasvezelcabels. Een groot deel van de elektro-verdelkasten dienen hergebruikt te worden voor een nieuwe kosten zie tekeningen. De met rood aangegeven installatie onderdelen dienen hergebruikt te worden en ongeopst aan het nieuwe plan. Demontage brandmeld- en inprokkelstelsystemen in overleg met de leverancier Chubb, zodanig dat het systeem blijft functioneren over de overige bouwdelen. De wanden van de prokkelkasten krijgen een nieuwe kleur, de bestaande opbouwinstallatie (buiten, wandcontactdozen of andere elementen) dienen daarvoor verwijderd te worden. Dit geldt tevens voor de buitengevel, de installaties dienen daar verwijderd te worden zodat er een nieuwe gevel geproject kan worden. Hiervoor de bestaande elementen verwijderen, en daarvoor nodig dienen deze elementen teruggeplaatst te worden. De revisietekeningen zijn niet bijgewerkt tot de huidige bestaande situatie, de aanwijzing de gelegenheid om het werk op te nemen. Niet alle koelmachines op het dak en LED panelen in de lokalen zijn desijds verwerkt op de revisietekeningen.

Toelichting 2


De verlichtingsbedradingen welke de centrale verlichting schakelt dienen verwijderd te worden. De centrale verlichting dient in de nieuwe situatie gescheiden te worden via het Privo systeem.

RK 1x18W

RK 1x36W

RK 1x72W

WERKOMSCHRIJVING

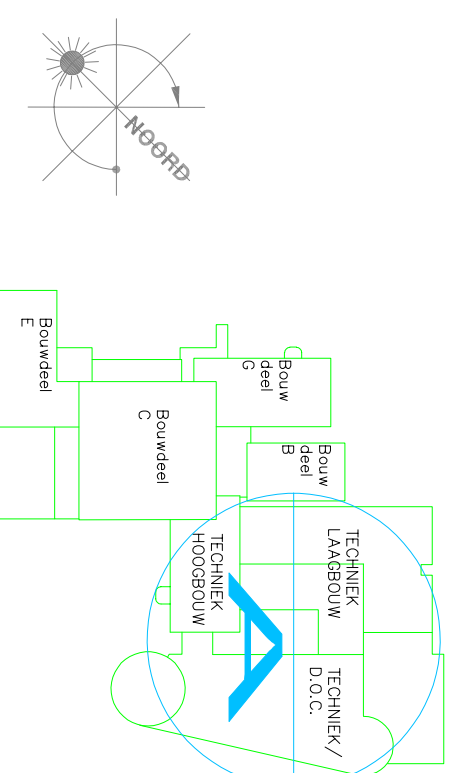

Overname:				Doelomschrijving:	
Fase 6: bwd T. Graatschap College				Grafisch: J.F. Kennes	
Elektro-technisch installatie slooptekening				Doelomschrijving: J.F. Kennes	
Licht en kracht install. en data begane grond				Doelomschrijving: J.F. Kennes	
Ontwerp:	3d-3d-2022	Formaat:	A0	Grootte:	
Ontwerp:	PR	Schaal:	1:100	Grootte:	
Nieuw: 1				Projectnummer:	
7121 DC Aalen				08884	
Advies & Engineering				Bijl:	
T: 0543 - 473 970				SE1A	
E: info@advies-engineering.nl					
F: 0543 473 970					