



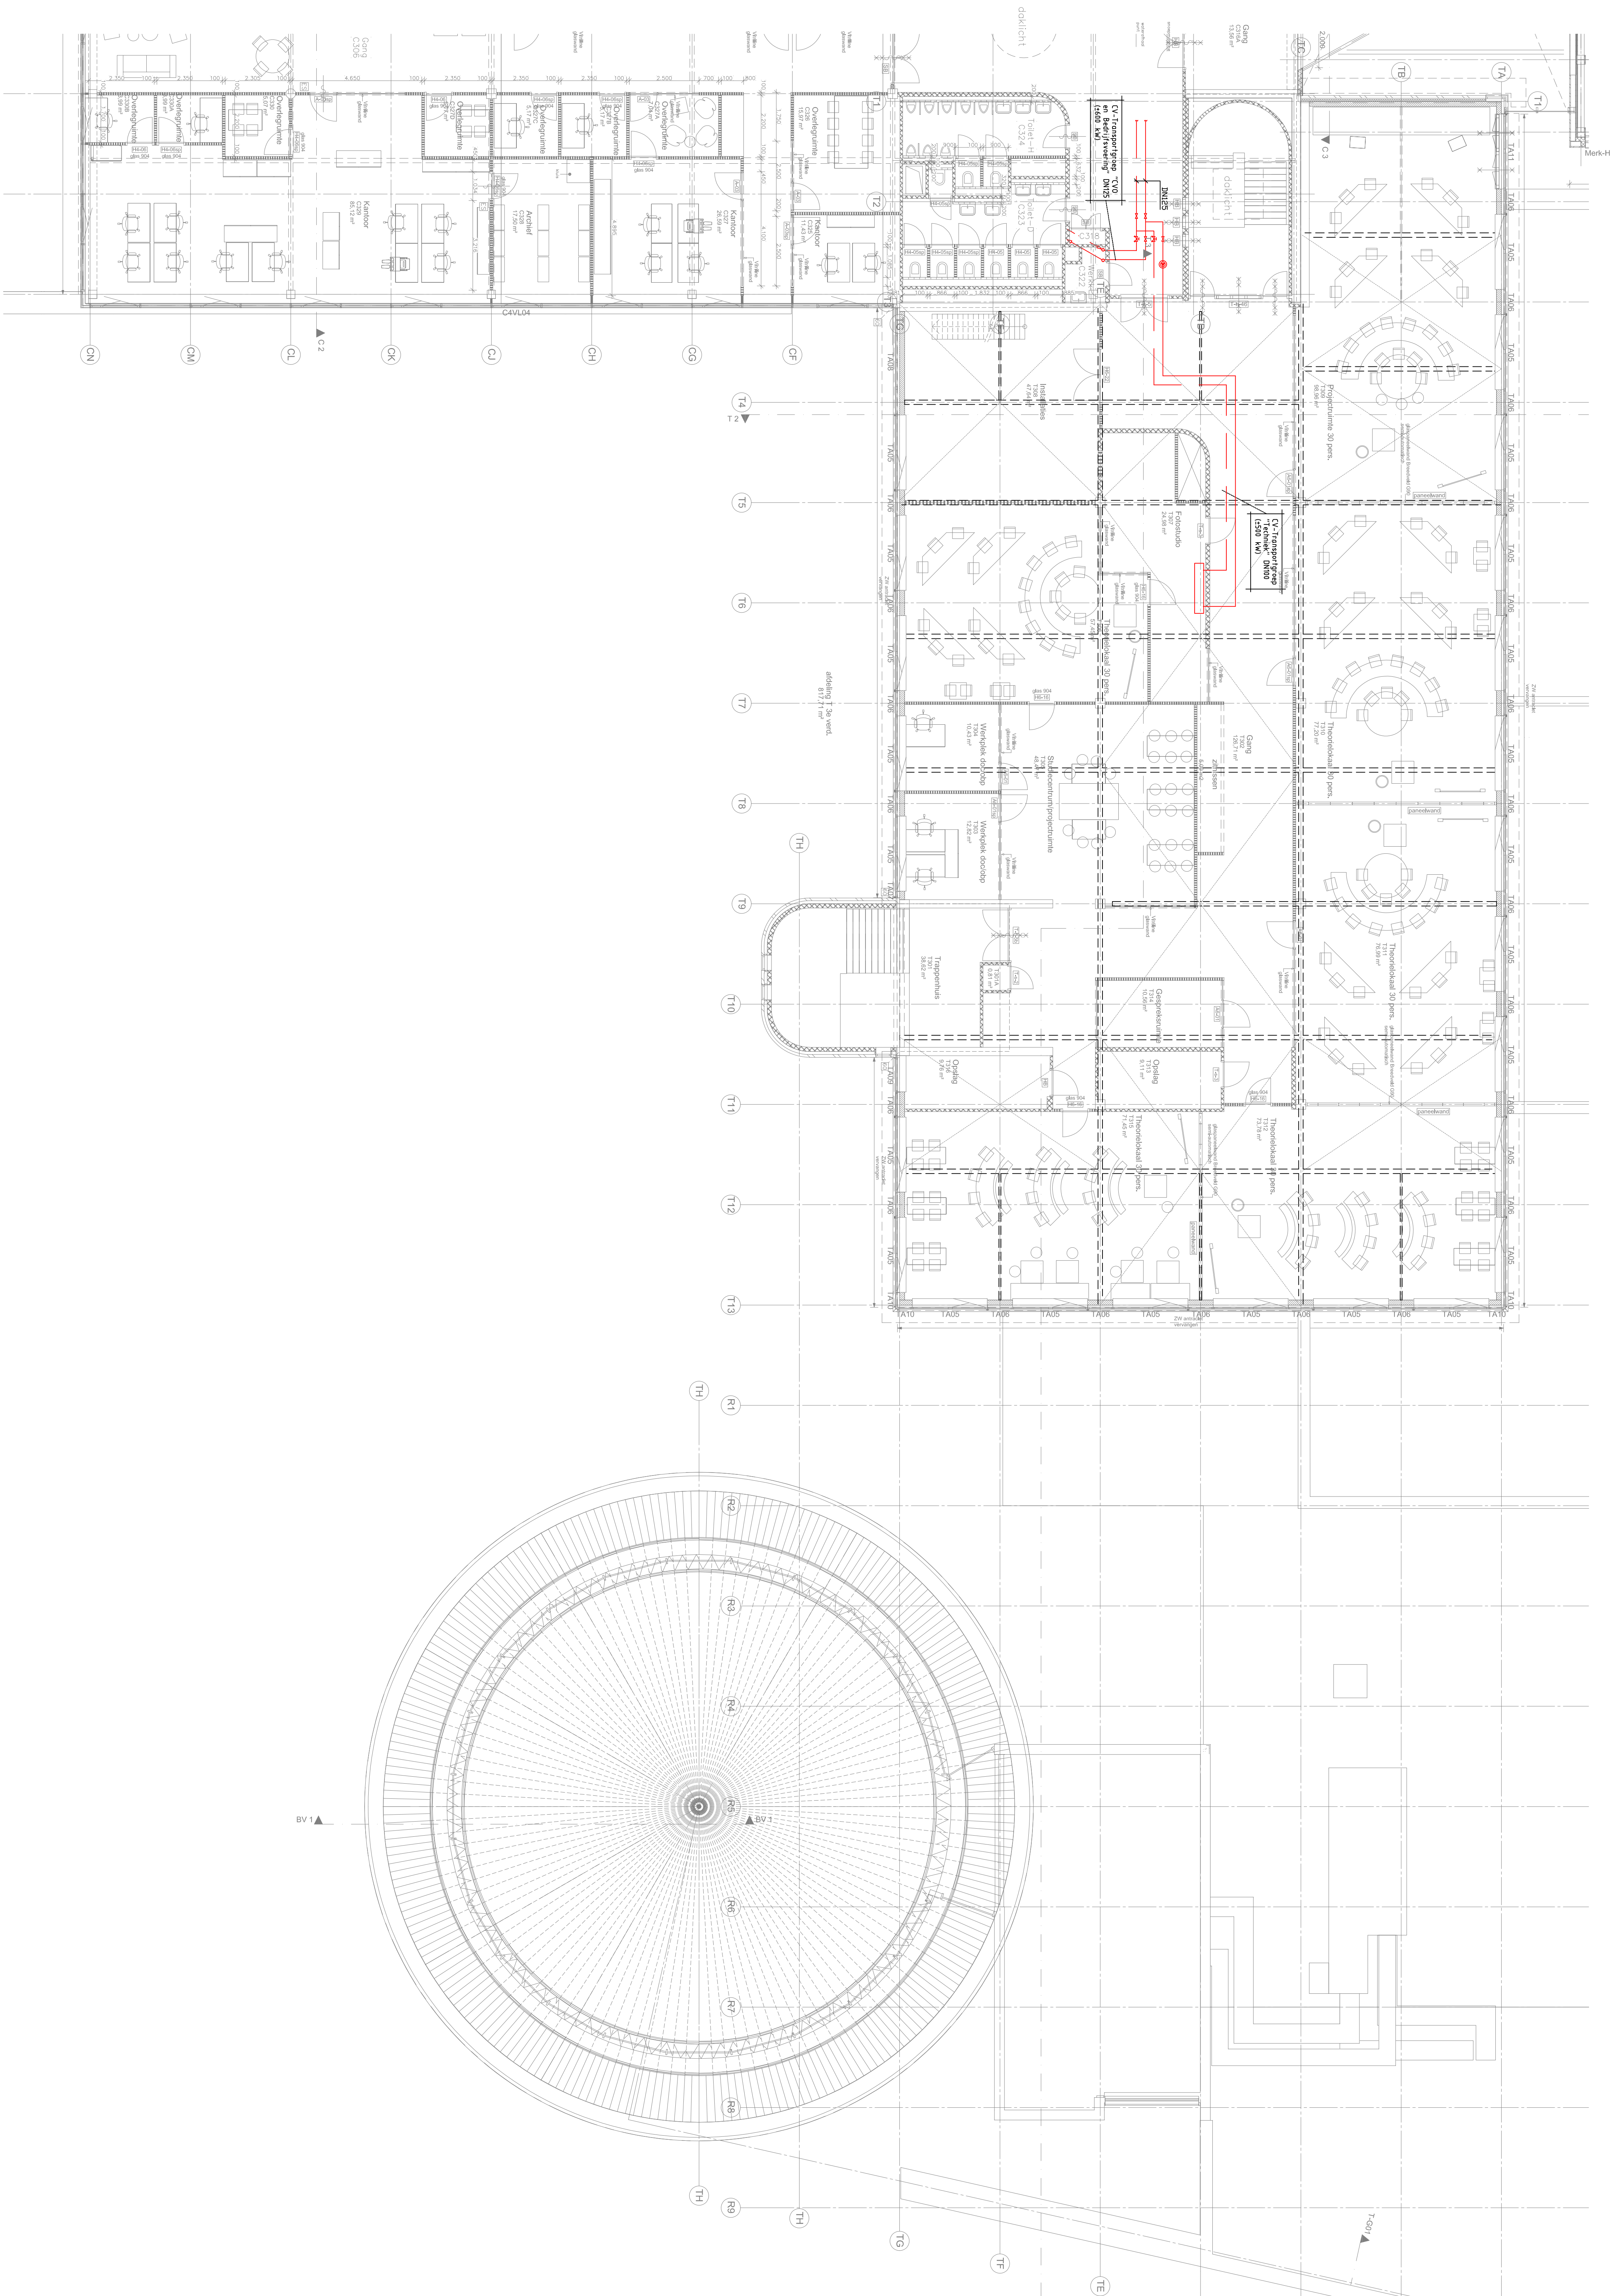

STAP 1:
BESTAANDE SITUATIE
WERKOMSCHRIJVING

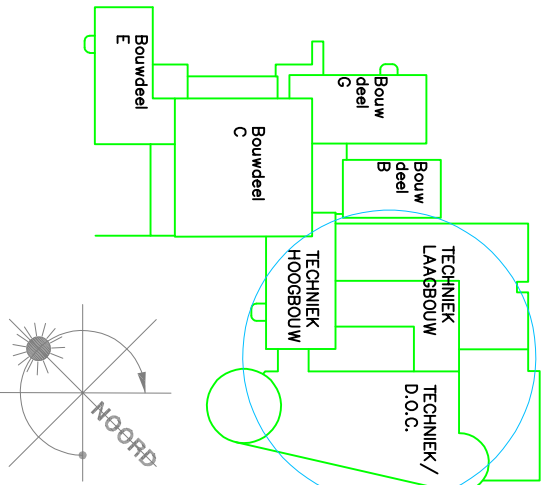

Onderwerp:				Oorsprong:			
Fase 6: bwd T Graatschap College				Grafischap College			
Stappanplan "Bedrijfsvoering"				J.F. Kenevleer			
3e Verdieping, CV en GKW-installatie				Doelplan			
Doelplan:	18-03-2022	Formaat:	A0	Uitsnede:			
Grondplan:	SC	Schaal:	1:100				