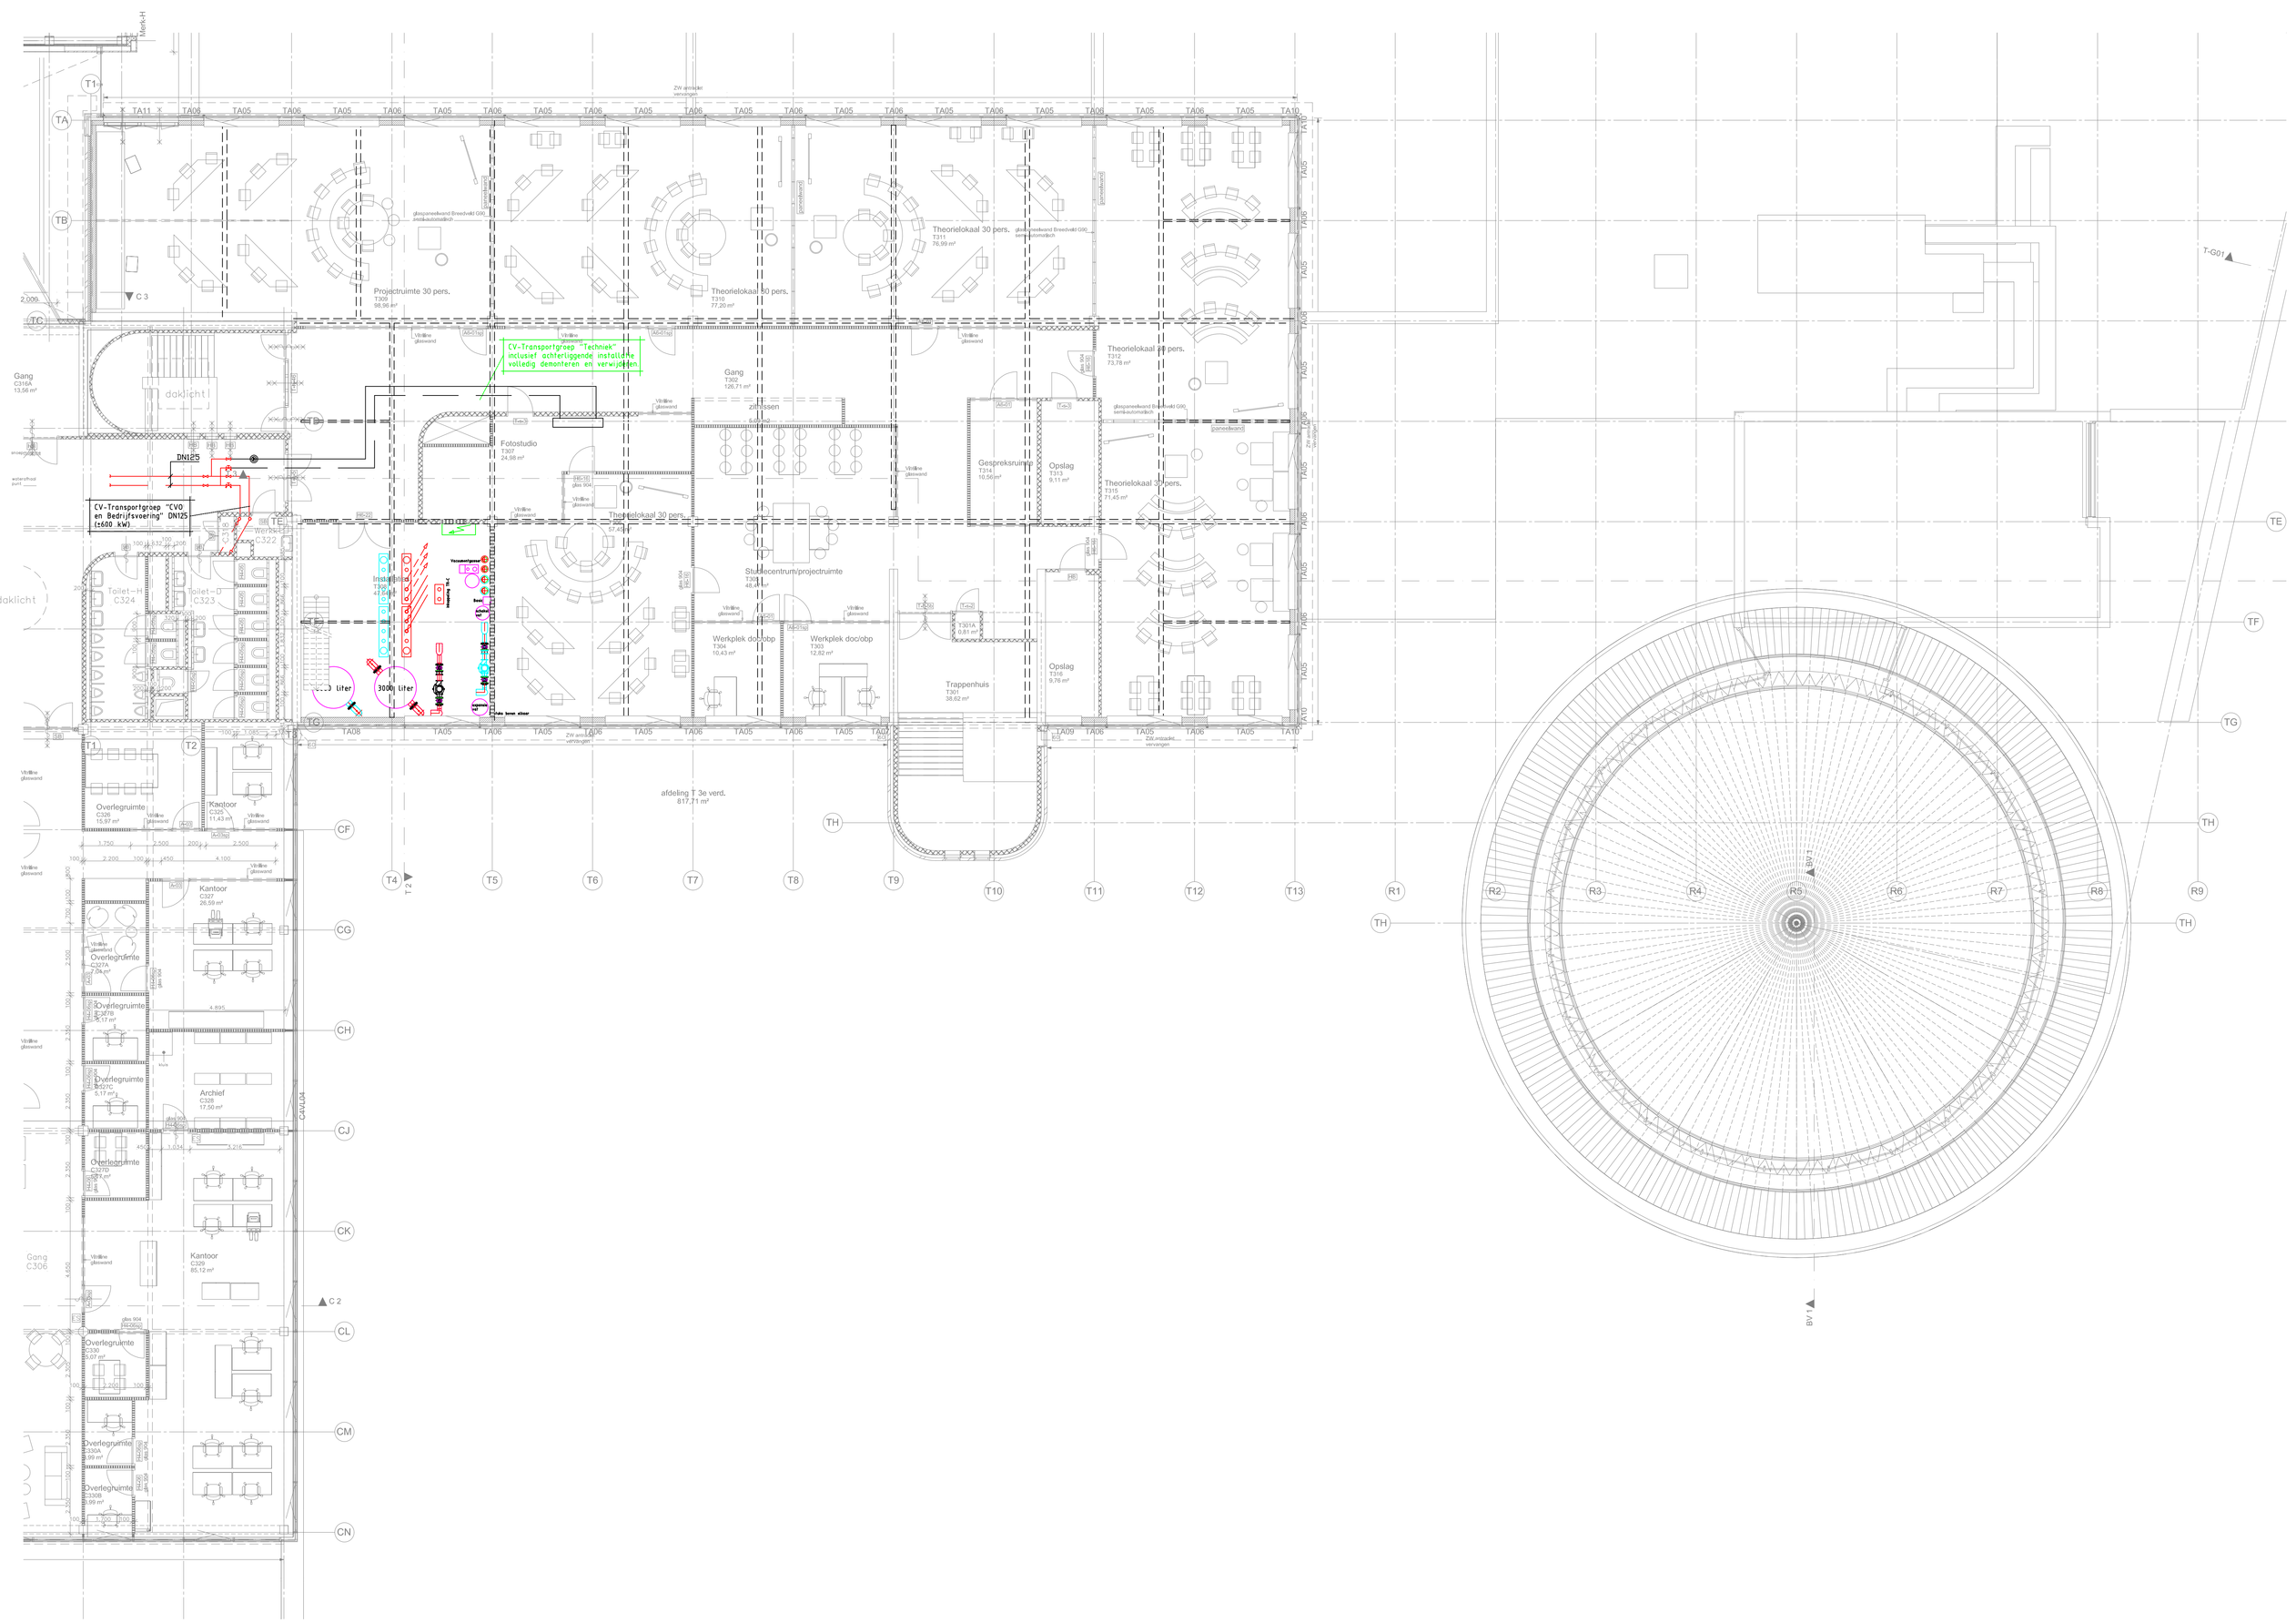

De hydraulische aanpassingen combineren met de luchtzijdige aanpassingen (zie tekeningen W1 t/m W5). Tevens de nieuwe hydraulische aansluitingen (die verder uitgewerkt zijn op de tekeningen W6 t/m W9) meenemen, zodat de afdeling "Bedrijfsvoering" gedurende de uitvoering geen warmte-/ koude-/ ventilatie problemen heeft.

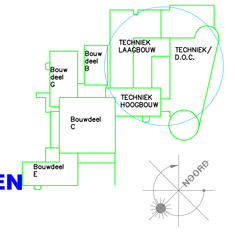

STAP 2:
TIJDELIJKE AANSLUITINGEN
WERKOMSCHRIJVING

Onderwerp:	Fase 6: bwd T Graafschap College Stappenplan "Bedrijfsvoering" 3e Verdieping, CV en GKW-installatie				Opdrachtgever: Graafschap College J.F. Kennedylaan Doetinchem
Datum:	18-03-2022	Formaat:	A0	Gewijzigd:	
Getekend:	SG	Schaal:	1:100		

TRIAS
Advies & Energiemanagement
Nassaustraat 1
7121 DG Aalten
T : 0543 - 473 970
I : www.trias-advies.nl
E : info@trias-advies.nl

Projektnummer:	08884
Blad:	ST2-3