



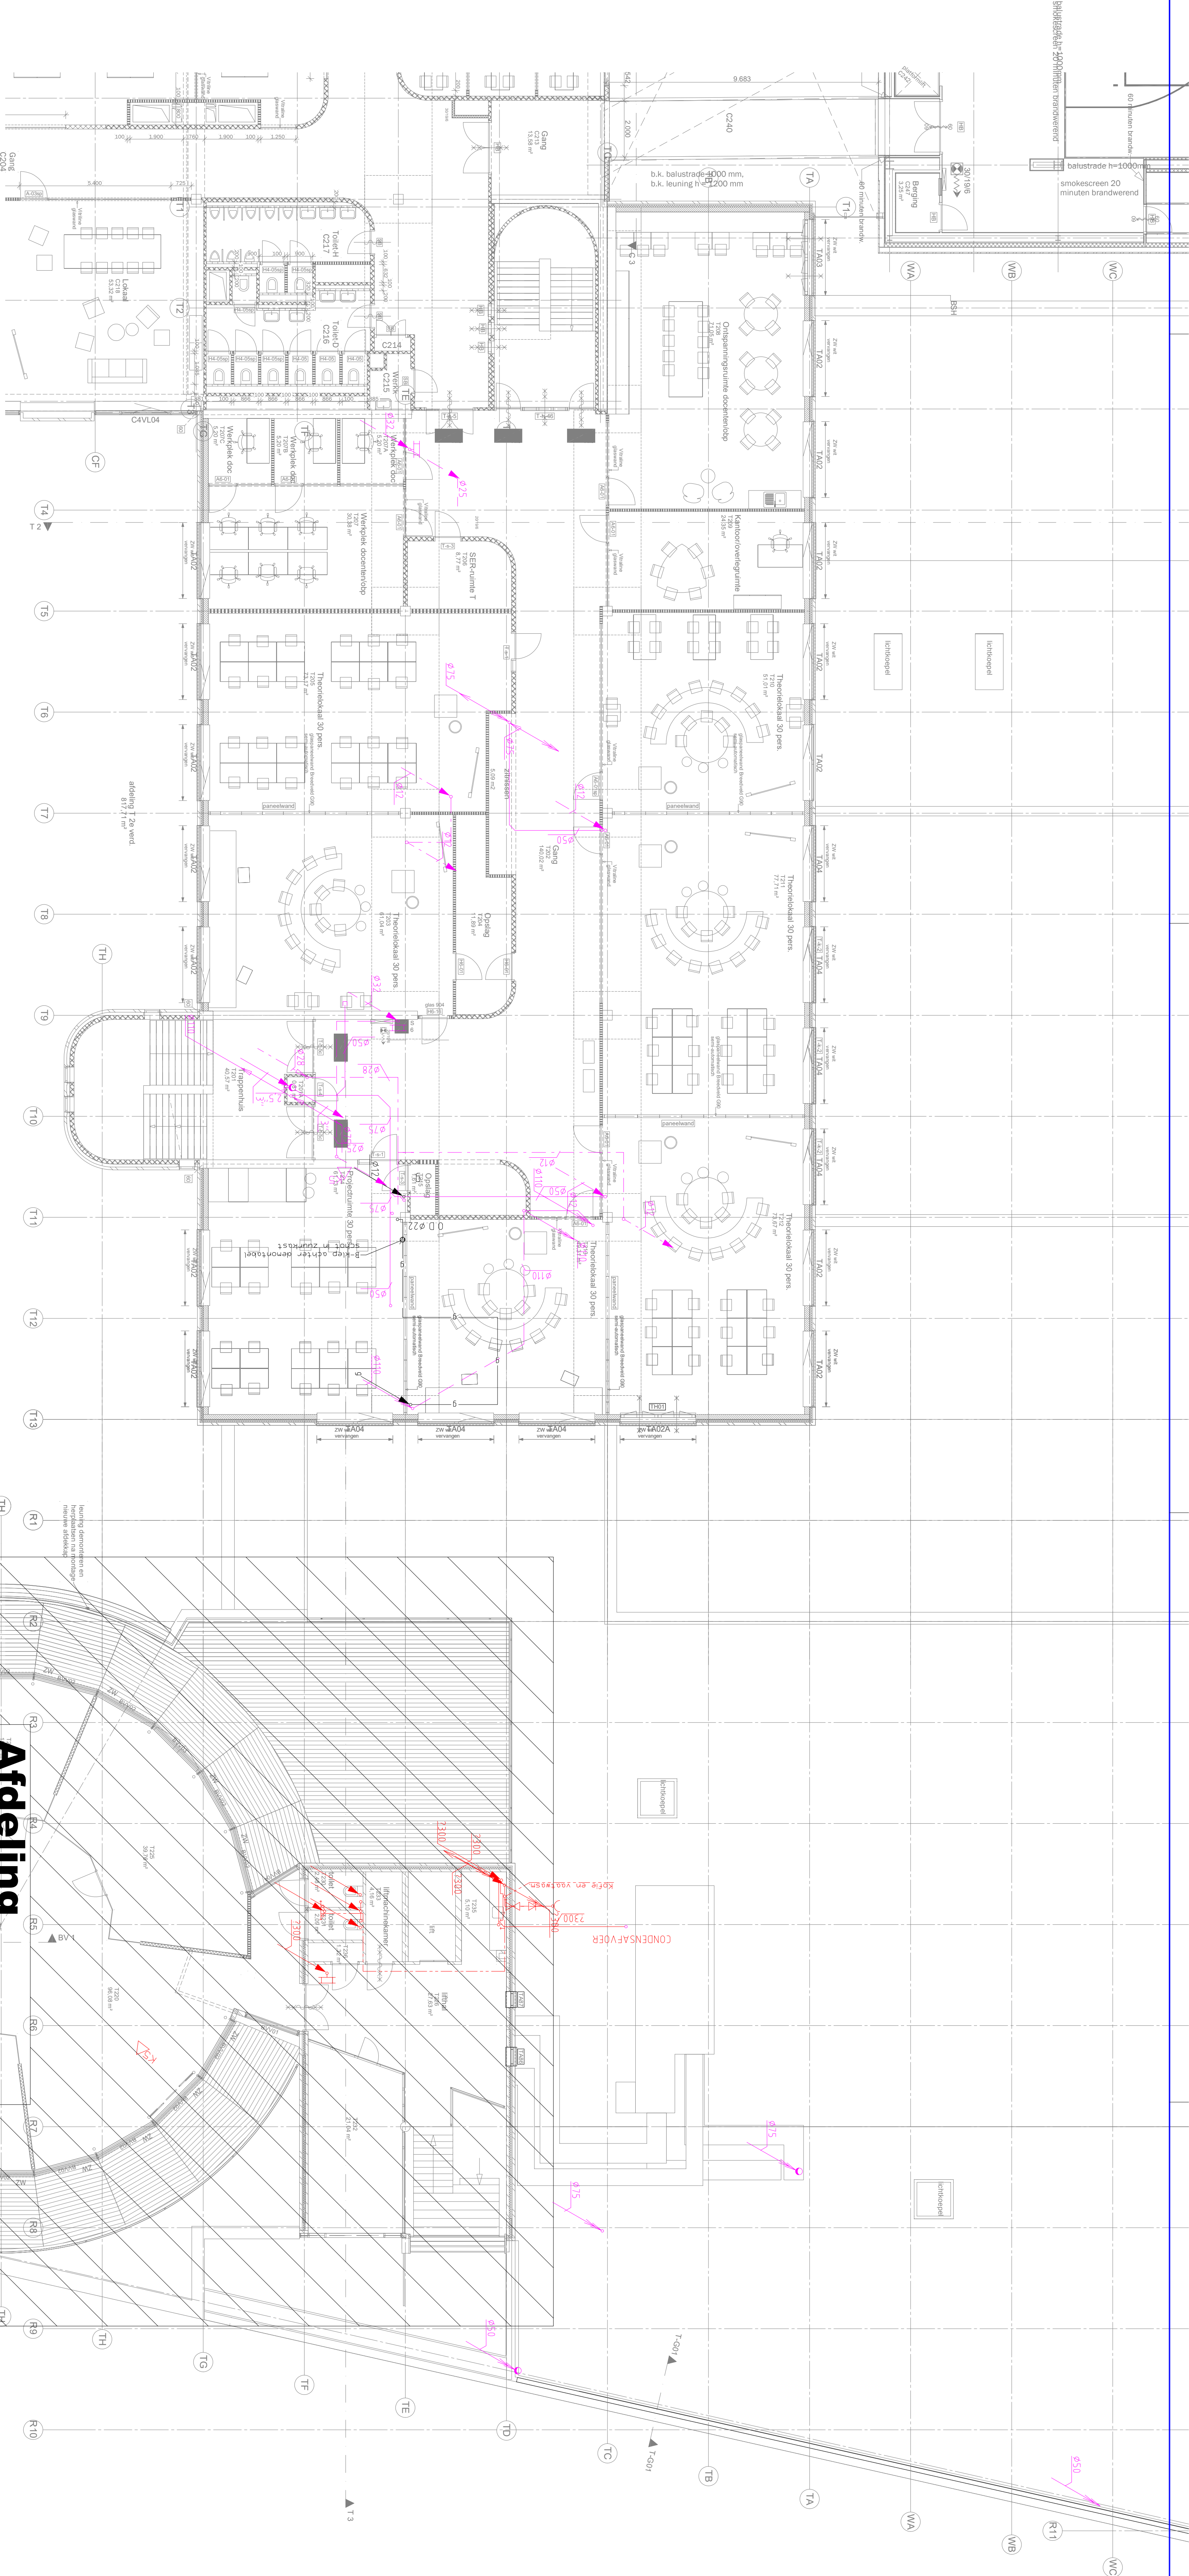

2e verdieping

De brandscheidingen zijn weergegeven op de tekeningen van Maas Architecten B60-BC, B61-BC, B62-BC en B63-BC

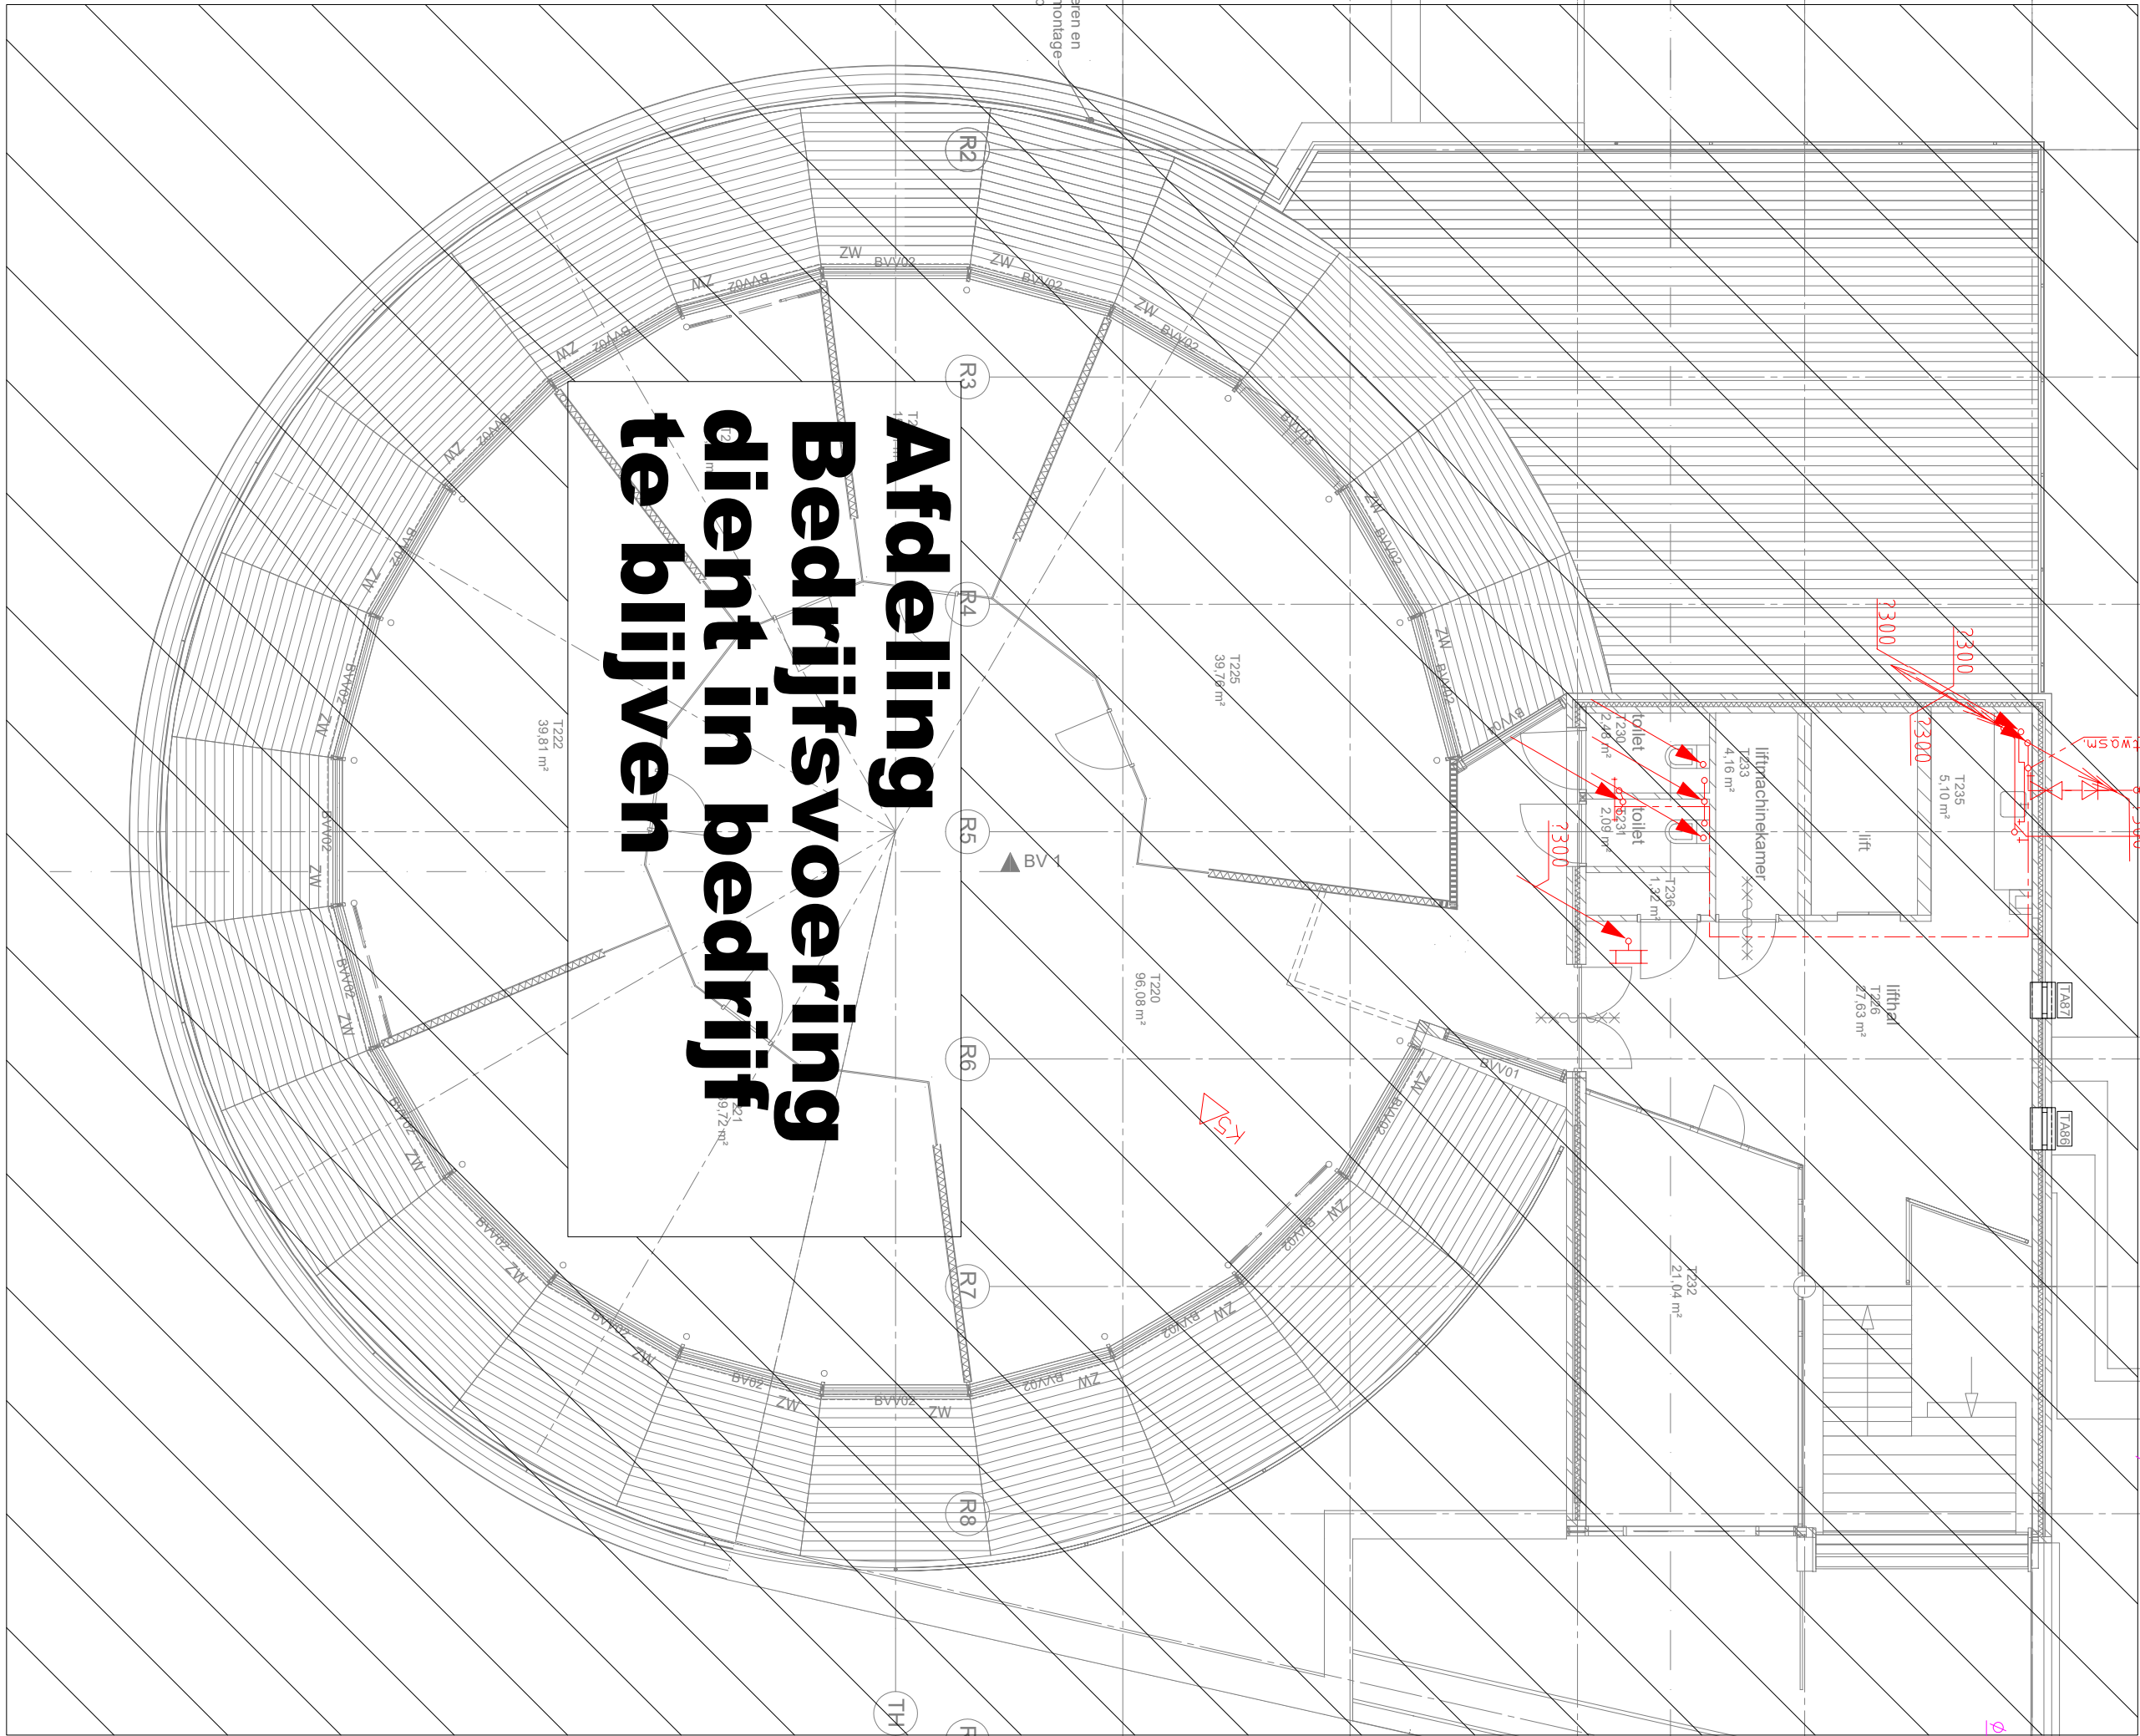

Zie toelichting 08884 SE1

WERKOMSCHRIJVING

Onderwerp: Fase 6: bwd T Graafschap College			
Werklooptoewijzing: inst. slooptekening			
Sanitaire installaties 2e verdieping			
Ondertekening: PB		Ondertekening: AO	
Tekennummer: 18052022		Ondertekening: 12100	

